## GRUNNMYND 1:100

TÁKNAR AÐ PLATA ER TEKIN NIÐUR UM 4cm

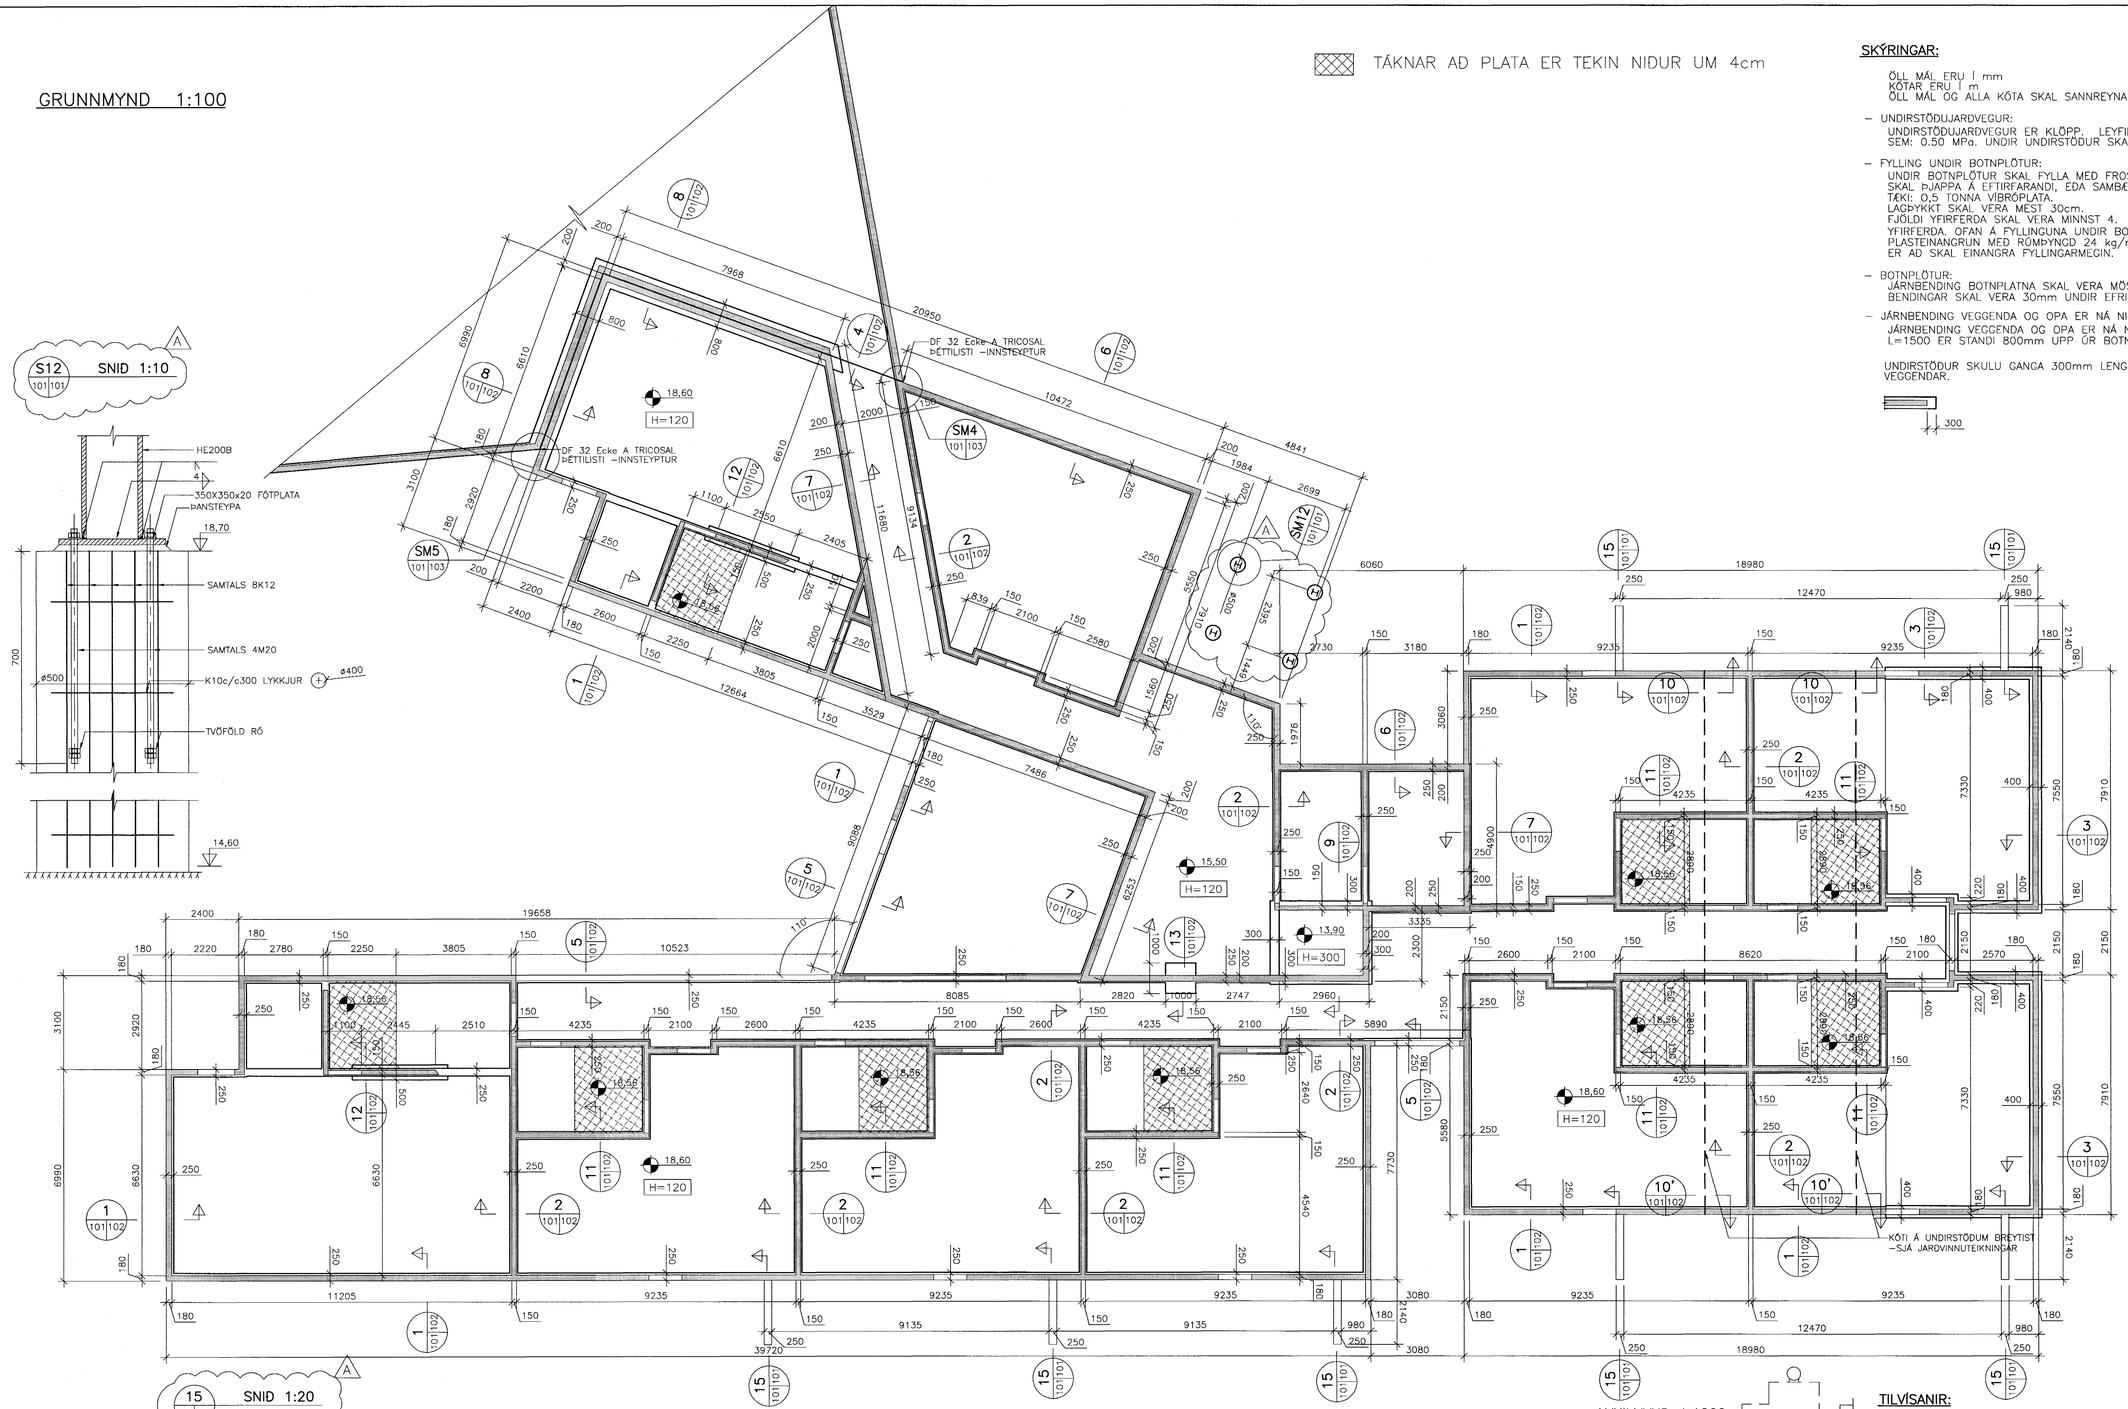


## SKÝRINGAR:

ÖLL MÁL ERU Í mm
KÖTAR ERU Í m
ÖLL MÁL OG ALLA KÖTA SKAL SANNREYNA Á BYGGINGARSTAÐ

- UNDIRSTÖÐUJARÐVEGUR:
  UNDIRSTÖÐUJARÐVEGUR ER KLÖPP. LEYFILEGUR JARÐÞRÝSTINGUR ER REIKNAÐUR SEM: 0.50 MPa. UNDIR UNDIRSTÖÐUR SKAL KOMA 50mm ÞYKKT ÞRIFALAG
- FYLLING UNDIR BOTNPLÖTUR:
  UNDIR BOTNPLÖTUR SKAL FYLLA MEÐ FROSTÖRUGGRI MÖL (GRÓS). FYLLINGUNA SKAL ÞJAPPA Á ÉTTIRFARANDI, EÐA SAMBÆRILEGAN, HÁTT:
  TÆKI: 0,5 TONNA VÍBRÓPLATA.
  LAGÞYKKT SKAL VERA MEST 30cm.
  FJÖLDI YFIRFERÐA SKAL VERA MINNST 4. VÆTA SKAL FYLLINGUNA VEL MILLI YFIRFERÐA. OFAN Á FYLLINGUNA UNDIR BOTNPLÖTU SKAL LEGGJA 75mm PLASTEINANGRUN MEÐ RÚMÞYNGD 24 kg/m³ . VEGGI Í KJALLARA SEM FYLLT ER AÐ SKAL EINANGRA FYLLINGARMEGIN.
- BOTNPLÖTUR:
  JÁRNBENDING BOTNPLATNA SKAL VERA MÖSKVI K10c/c250, EFRI BRÚN BENDINGAR SKAL VERA 30mm UNDIR EFRI BRÚN BOTNPLÖTU.
- JÁRNBENDING VEGGENDA OG OPA ER NÁ NIÐUR AÐ BOTNPLÖTUM:
  JÁRNBENDING VEGGENDA OG OPA ER NÁ NIÐUR AÐ BOTNPLÖTUM SKAL VERA 2K12, L=1500 ER STANDI 800mm UPP ÚR BOTNPLÖTU.

UNDIRSTÖÐUR SKULU GANGA 300mm LENGRA EN VEGGENDAR.

300

Byggingafulltrúi Hafnarfjarðar
Afgreitt þann
19 DES. 2001
VG

TEIKNISTOFA HALLDÓRS GUÐMUNDSSONAR

## SNIÐ 1:20

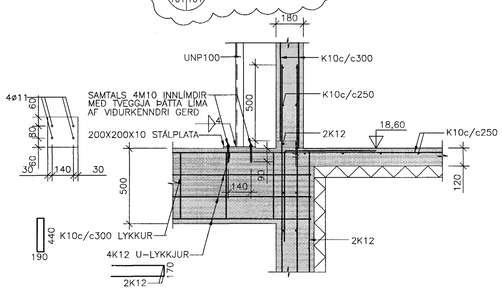


## SÉRMYND 1:10

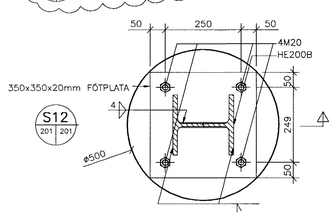


## LYKILMYND 1:1000

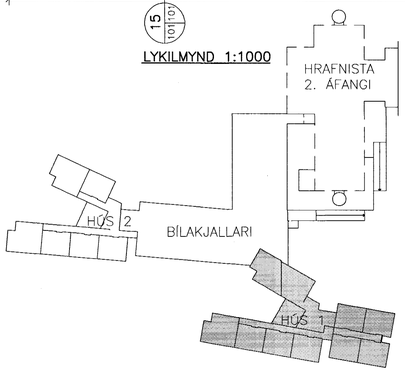


## TILVÍSANIR:

ALMENNAR SKÝRINGAR . . . . . SJÁ BL.NR. 1.3.100
JARÐVINNUTEIKNINGAR . . . . . .SJÁ BL.NR. 1.100–1.105

| BR. | DAGS. | BREYTING | REIKN. | TEIKN. |
|---|---|---|---|---|
| A | 29.11.01 | UNDIRSTÖÐUR F. SKYGGNI | HE | HE |

# HRAFNISTA HFJ. – FJÖLBÝLISHÚS VIÐ GARÐAVEG

BURÐARVIRKI
UNDIRSTÖÐUR
GRUNNMYND OG SNIÐ
HÚS 1

KVARÐI 1:100, 1:20

HANNAÐ/TEIKN. HE/VK
ATH.
SAMÞYKKT
KT. 130657
REYKJAVÍK 19.09.2001
VERKNR. 00370
TEIKN. NR. BR. 1.3.101 A

VSÓ
VSÓ RÁÐGJÖF
BORGARTÚNI 20, 105 REYKJAVÍK, SÍMI 585–9000, SÍMBRÉF 585–9010, NETFANG vso@vso.is

0037013101