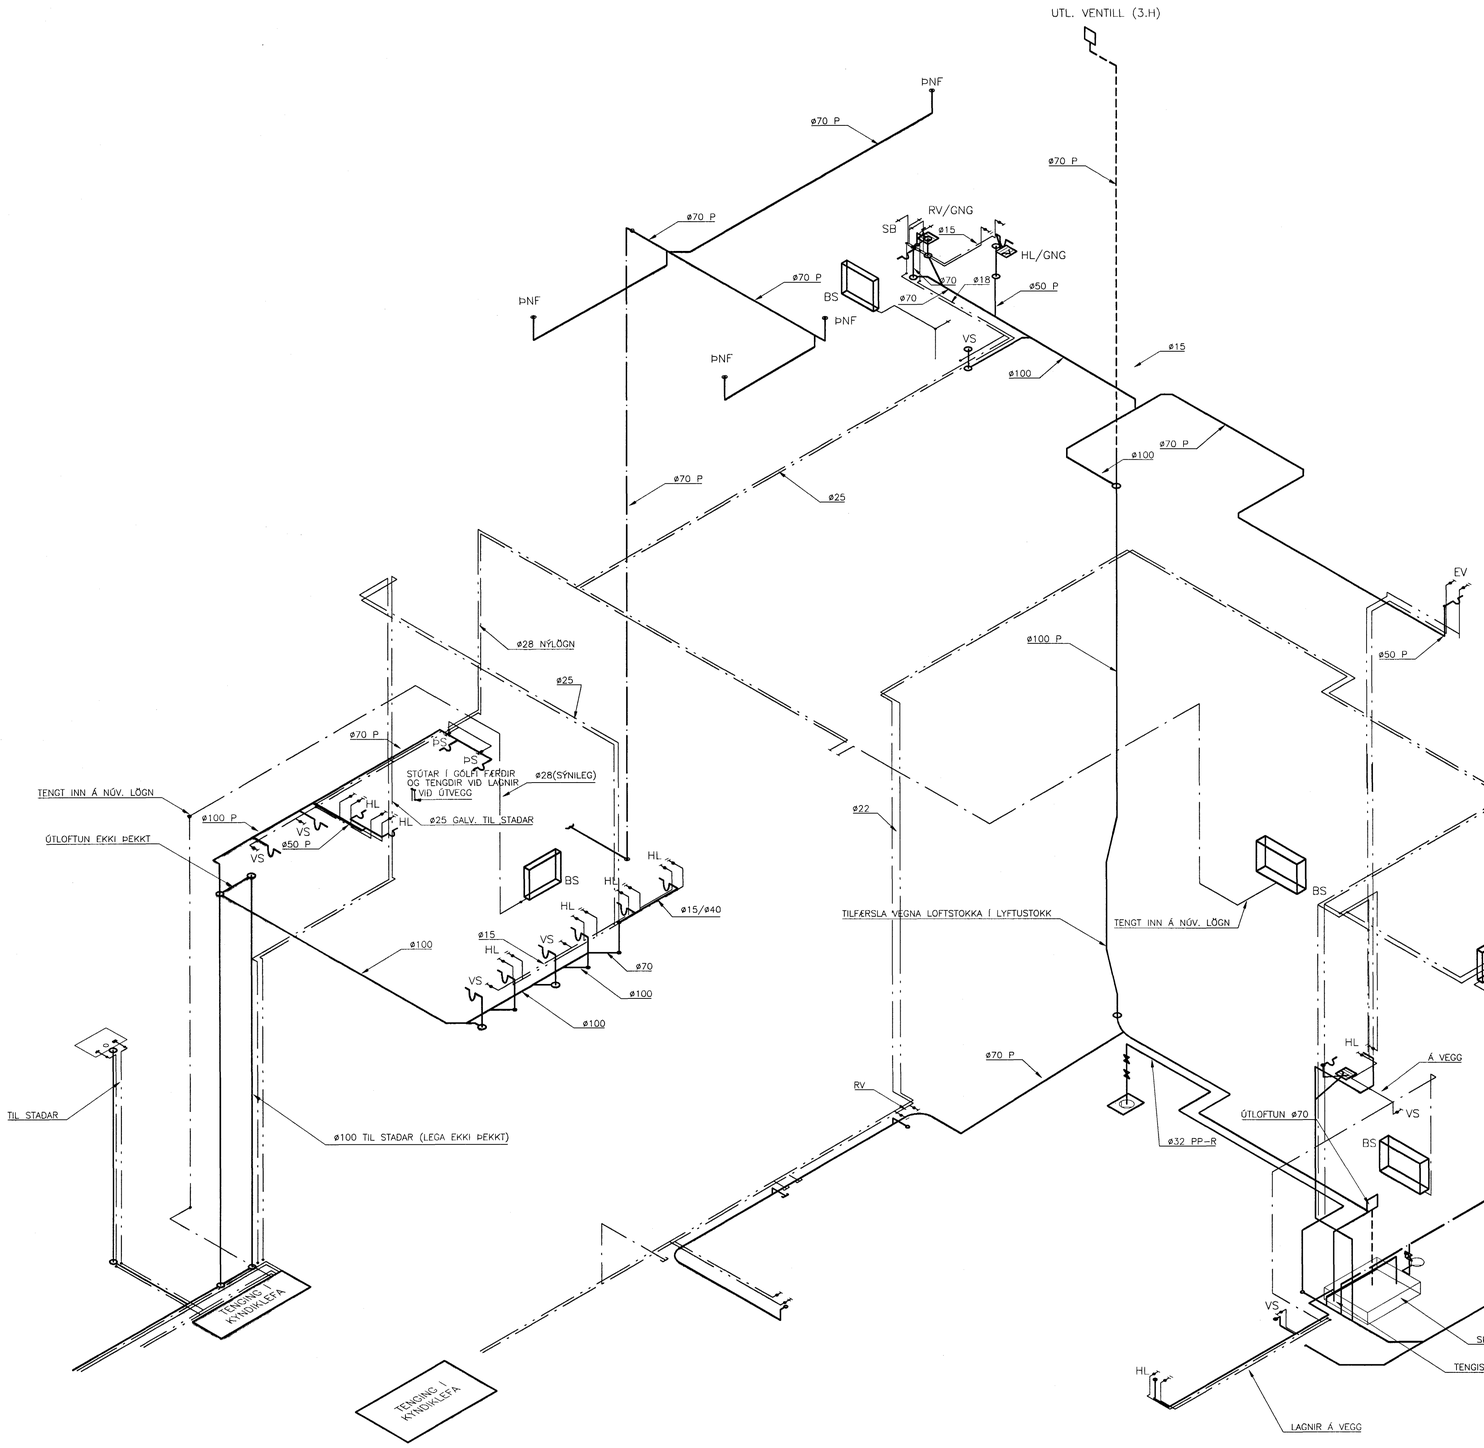

GÓLFNIÐURFALL Í RÆSTIHERBERGI

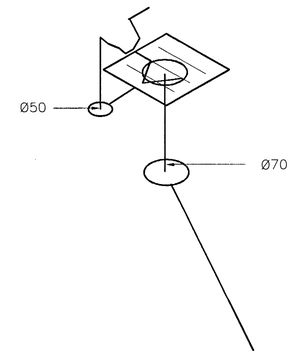

Samþykkt þann
06 FEB. 2002
Byggingafulltrúinn í Hafnarfirði
F.h. Sigurbjartur Halldórsson

SKÝRINGAR SJÁ TEIKNINGU L10

Samþ. Þétturörs Bj.-kt. 100455-3159

10. jan. 2002
VINNUTEIKNING

BÓKASAFN HAFNARFJARÐAR, STRANDGÖTU 1

RÚMMYND
FRÁRENNSLIS- OG NEYSLUVATNSLAGNA
KJALLARI 1. 2. OG 3.HÆÐ

D: 03.01.02. GÓLFNIÐURFALL VIÐ RÆSTIVASK
C: 12.11.01. REYNDARTEIKNING
B: 14.09.01. FRÁRENNSLIS OG REGNVATNSLÖGNUM BREYTT
Breyting: A 20.07.2001 LÖGNUM BREYTT O.FL.

VSB VERKFRÆÐISTOFA

Samþ.: Björn Gústafsson — Kt.: 180550-4889
Hannað: SÁS
Mkv: 1:50 — Teiknað: EJ — Yfirfarið:
Dags: 01.01.01 — Nr: 99794-P13C

BÆJARHRAUNI 20 ◦ 220 HAFNARFJÖRÐUR
SÍMI 585-8600 ◦ FAX 585-8610
Netfang: vsb@vsb.is, kt:710796-2899