



NORÐURVEGGUR, HLIÐARMYND. 1:50

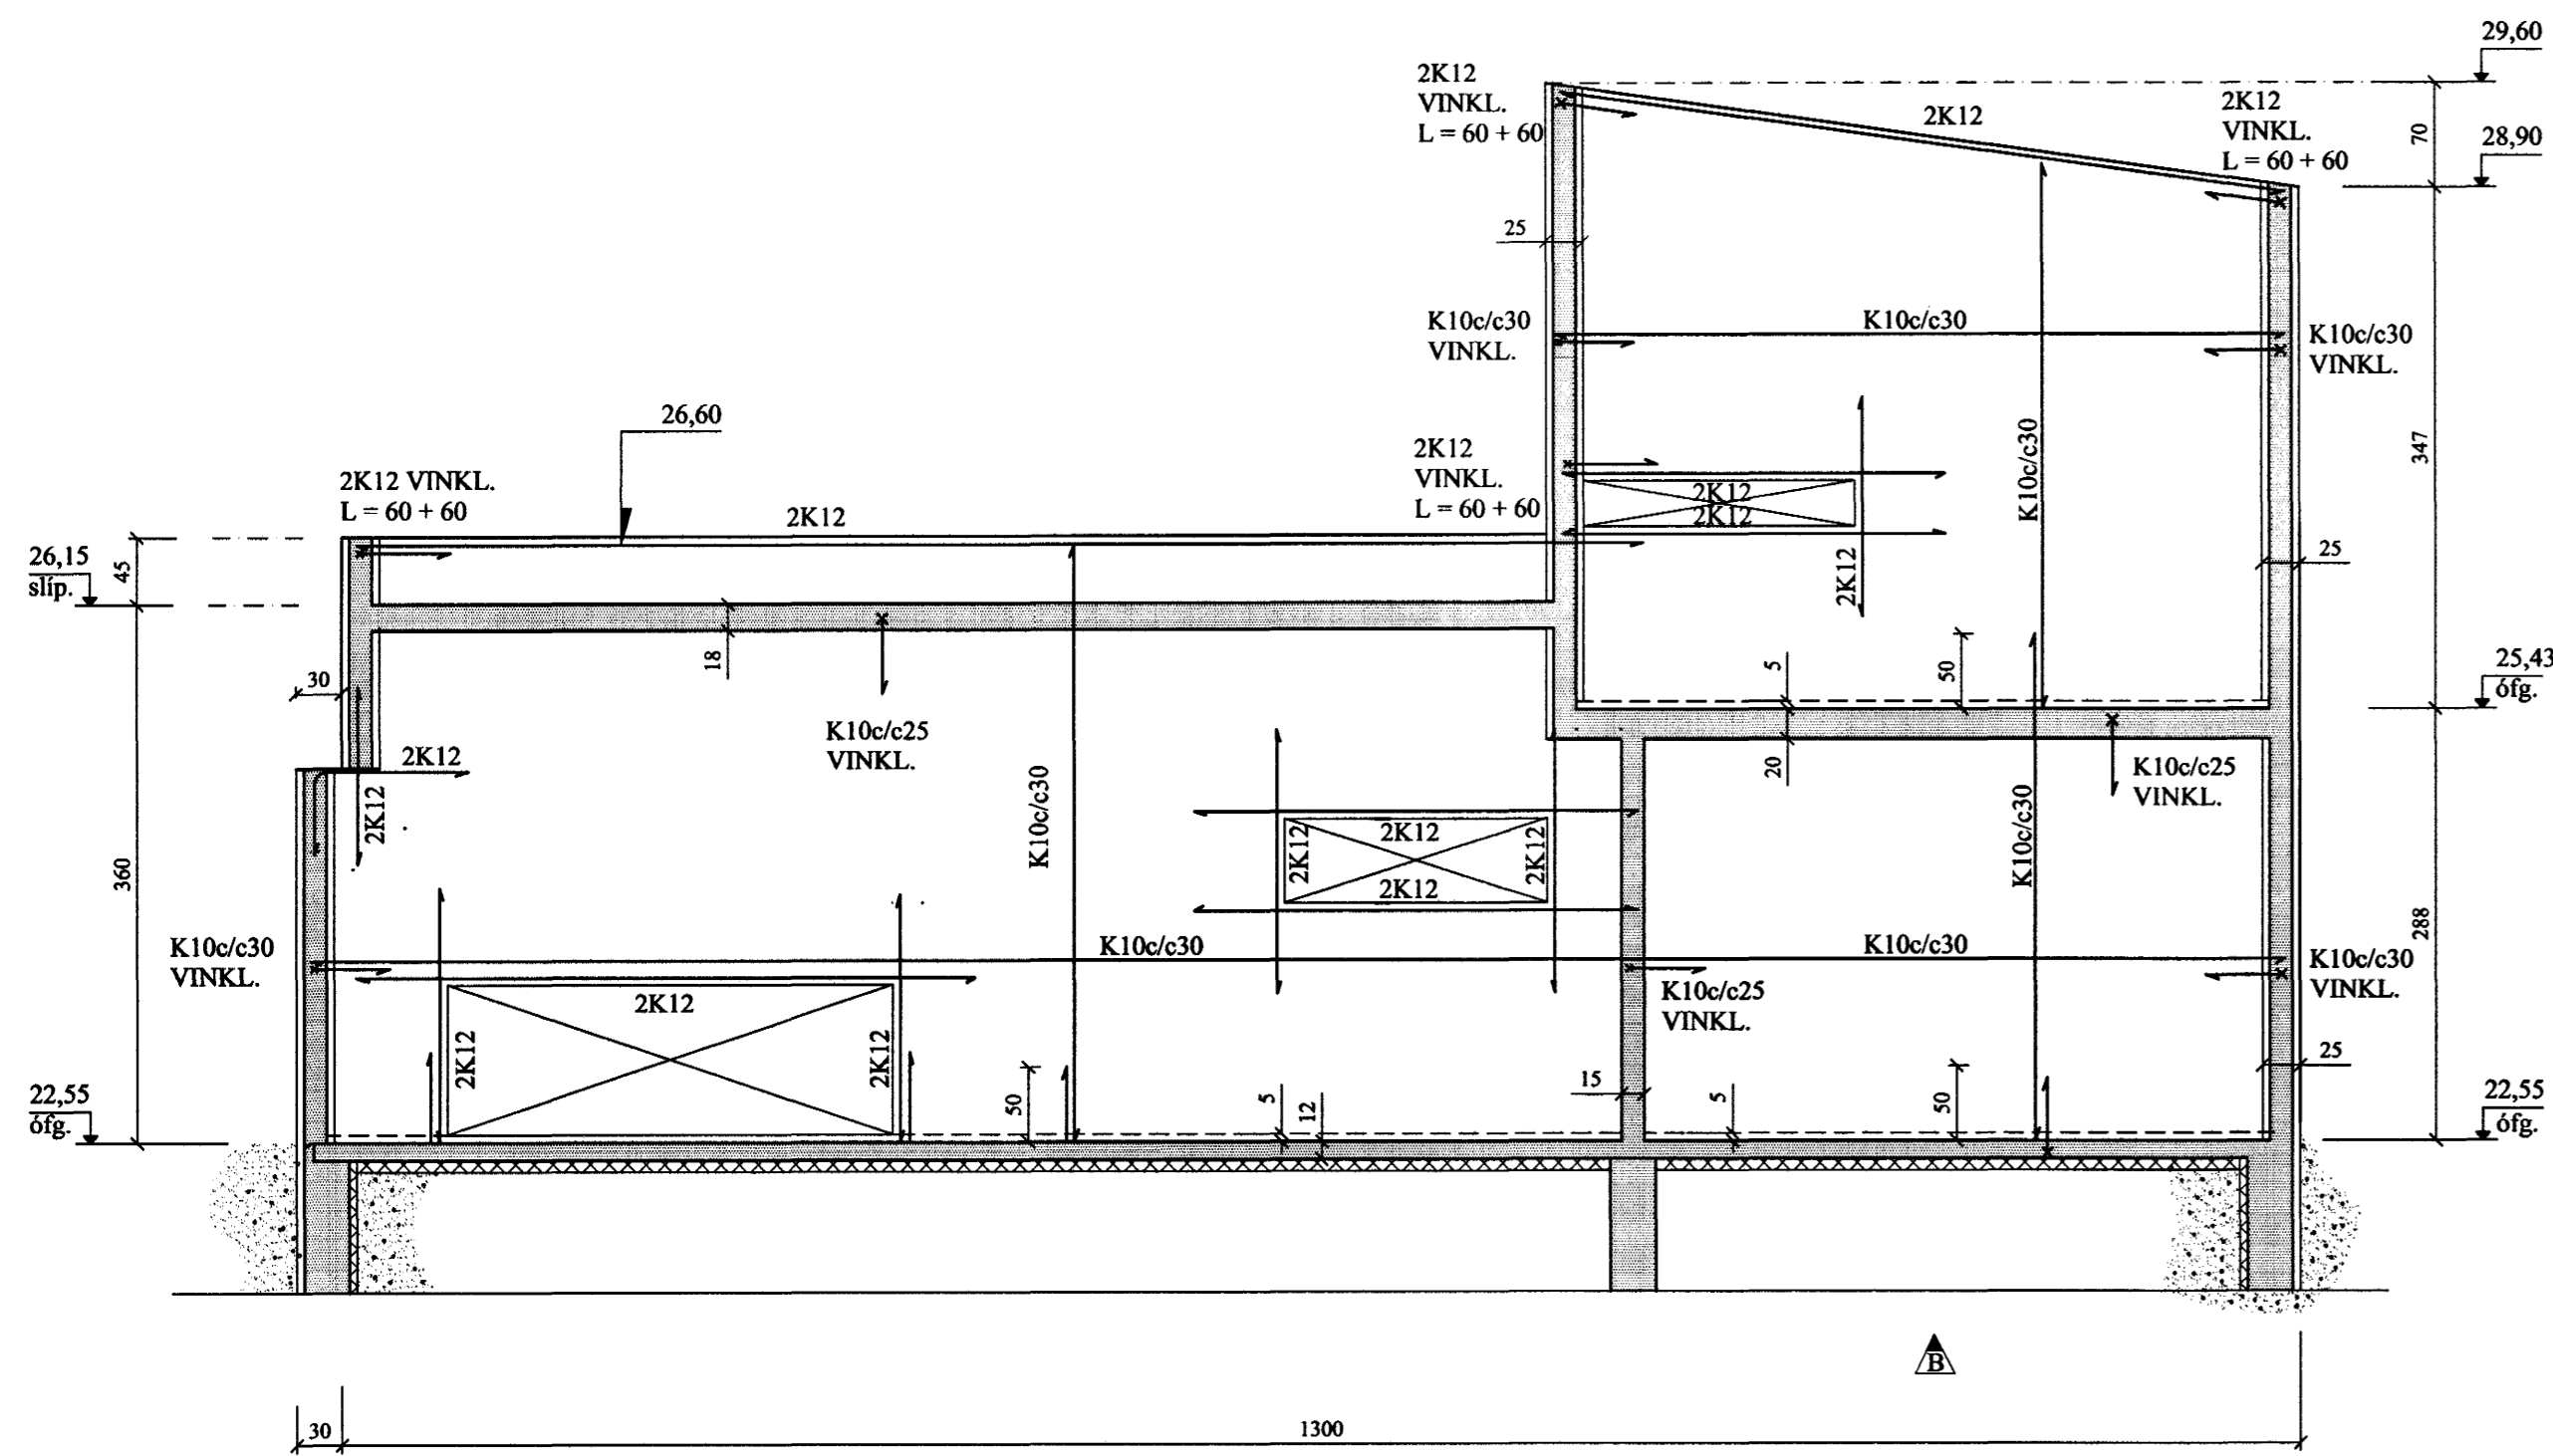


AUSTURVEGGUR, HLIÐARMYND. 1:50

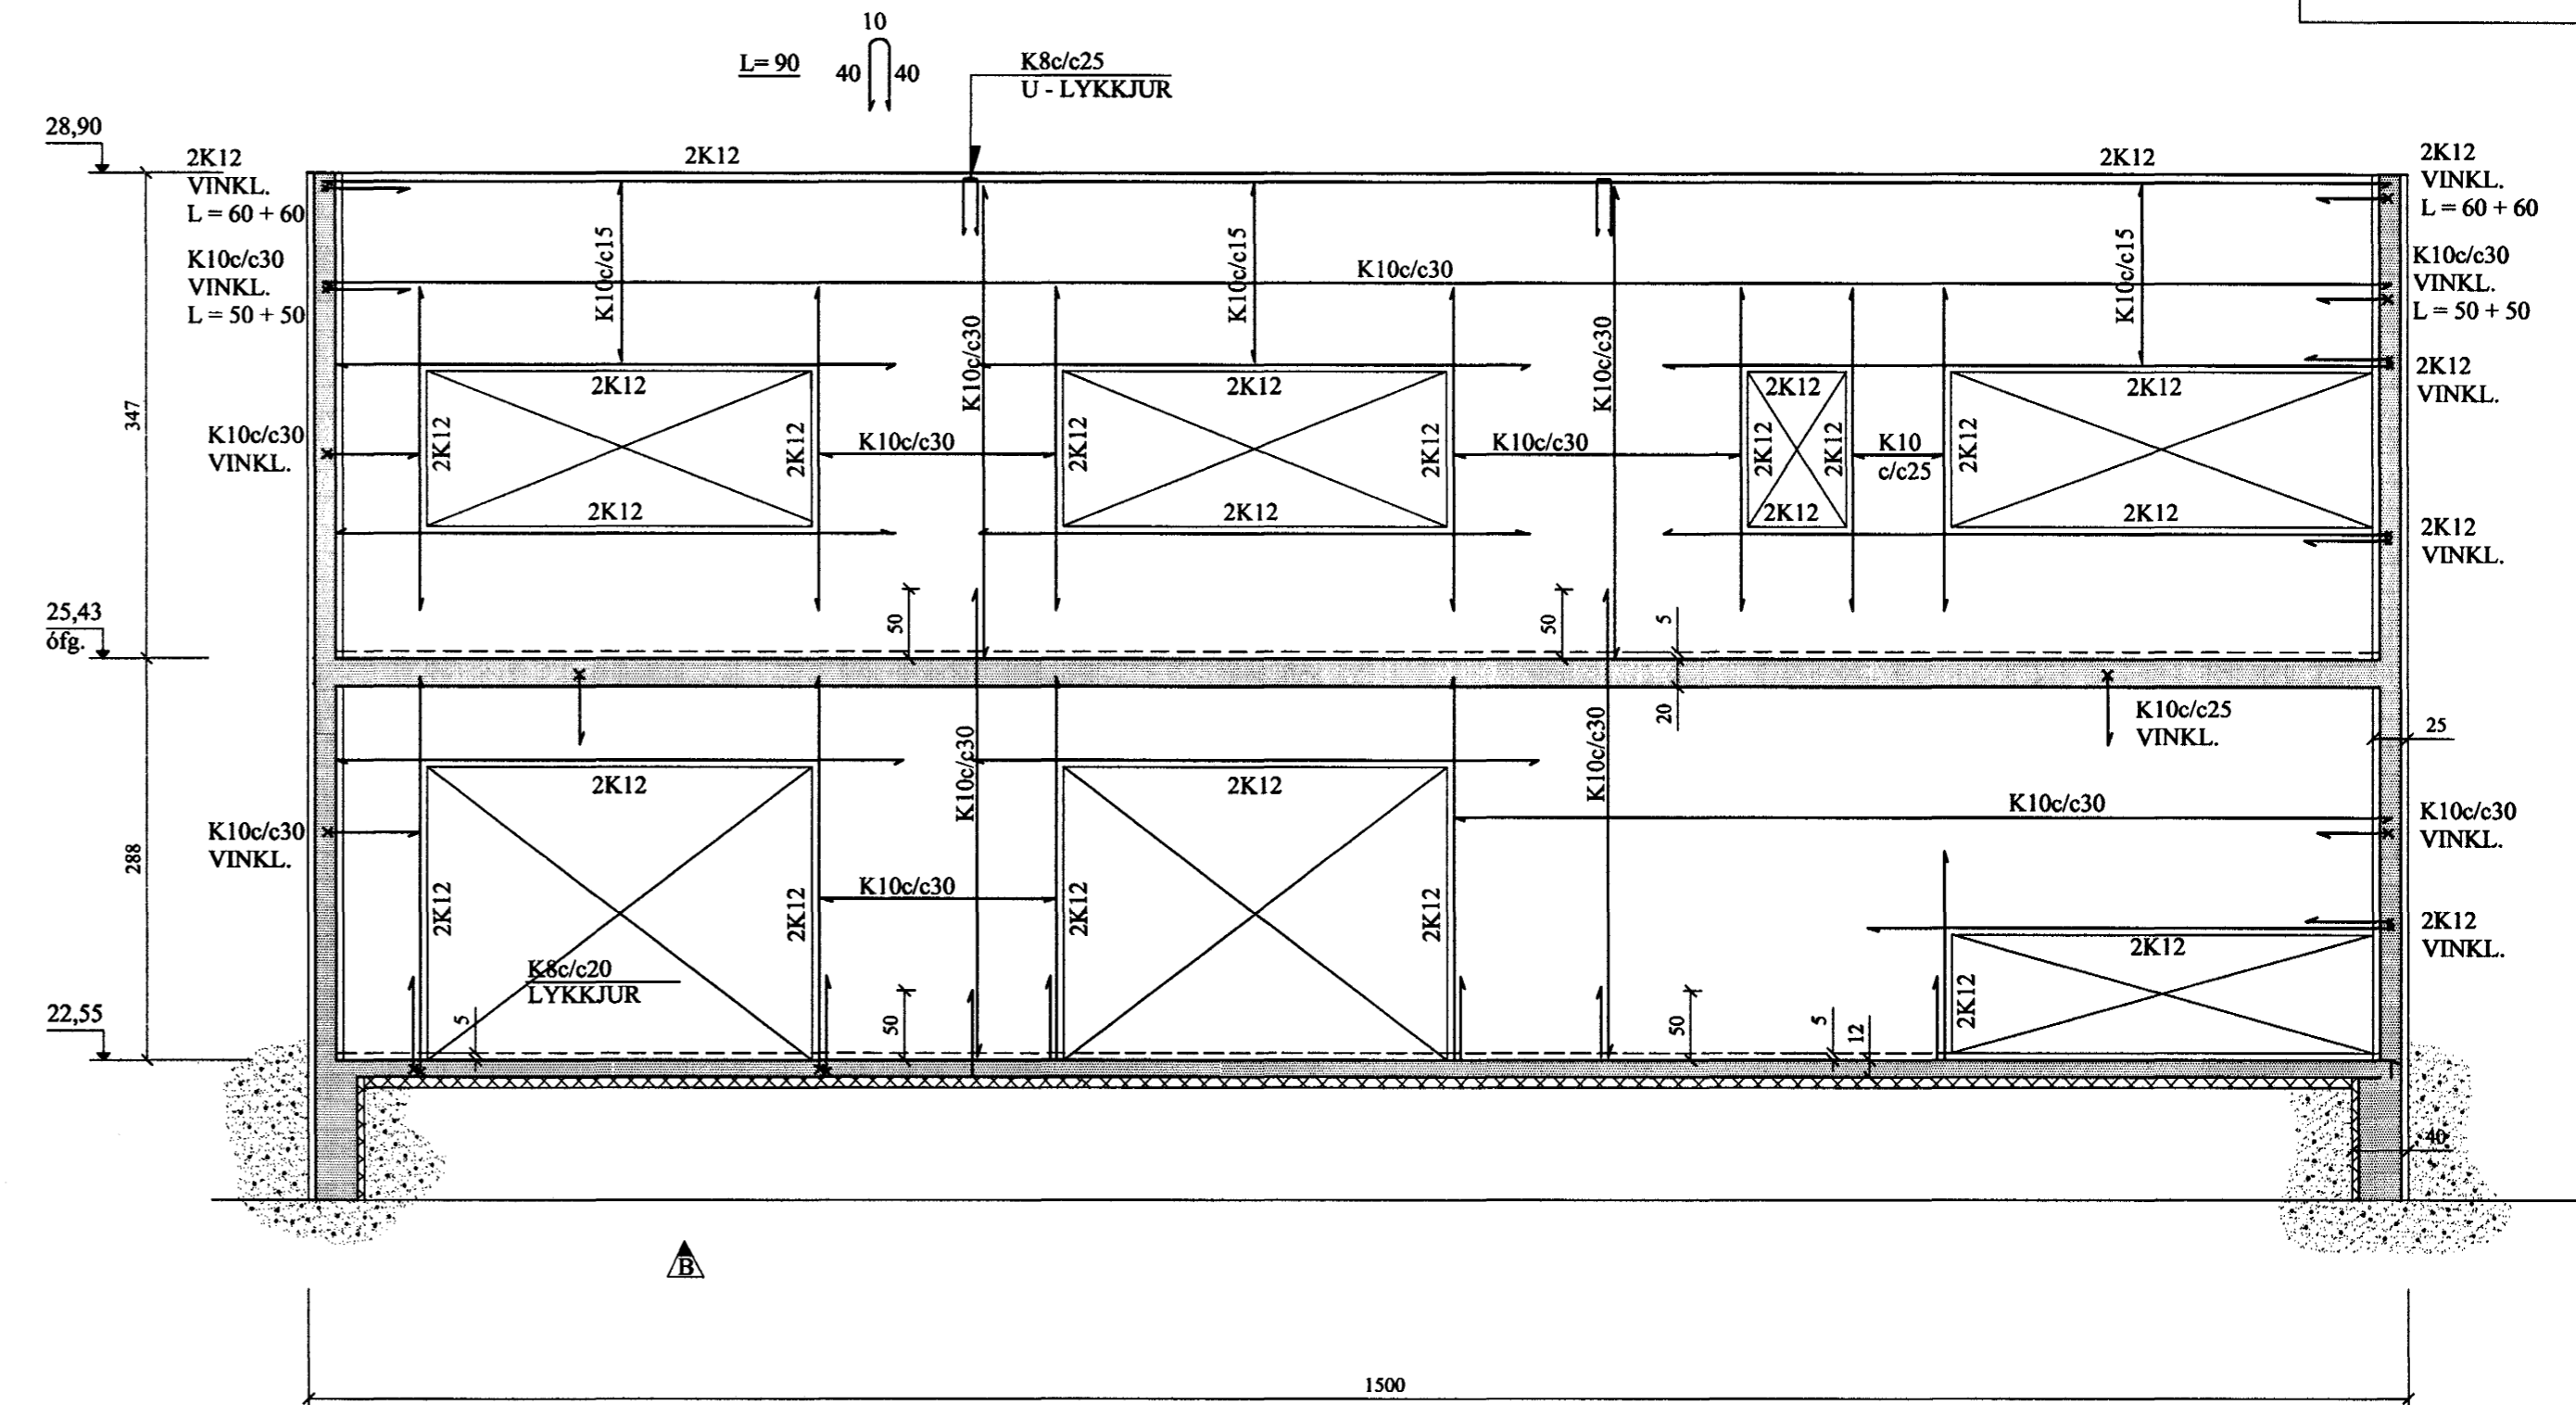

B	31.10.'02	KJALLARI FELDUR BURT	Jón Kr.
A	08.10.'02	BREYTT JÁRNBENDING v/KUBBASTÆRÐAR	Jón Kr.
BREYTINGAR			

TILVÍSANIR:
SKÝRINGAR.....

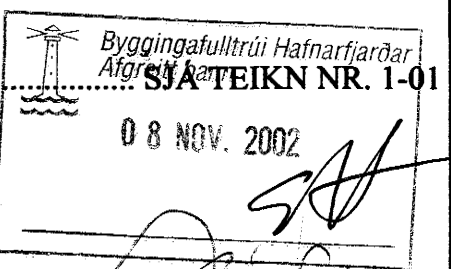

ATH:
INNVEGGIR JÁRNBENTIR MEÐ
EINFALDRI GRIND # K10c/e25 Í
MIÐJUM VEGG. 2K12 EFST Í
VEGG.

Reikn.	Jón Kr.	SEPT.'02	Útgefið:	30.09.2002
Teikn.	Jóhanna	SEPT.'02	Kvarði:	1:50
Ath.				
Samþ.				

BLÓMVELLIR 6 Nr. 1-04

Verkhúti
NORÐUR- OG AUSTUR-
VEGGIR, HLIÐARMYNDIR.

Jón Kristjánsson
Byggingaverkefndingur
PVI
Hvítugata 76
101 Reykjavík
Sími: 551-9820 Gsm: 863-2154
Ít: 210754-4829
Netfang: jkrist@simnet.is
http://www.vb.is