ERLUÁS 39 HAFNARFIRÐI

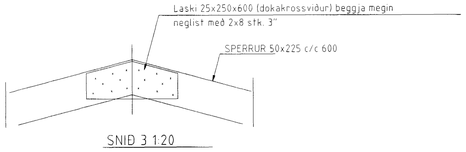

SNIÐ 3 1:20

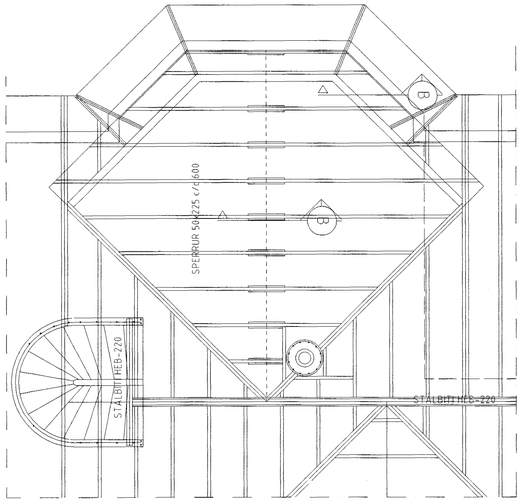

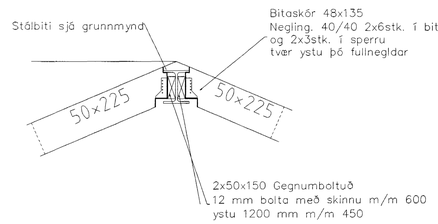

4 *Snið – Festing við mænisbita/stál*
Mælikvarði 1:20

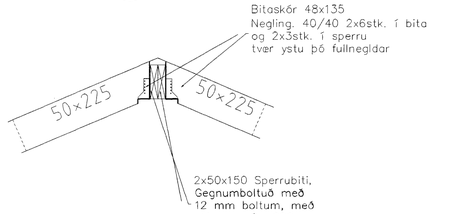

5 *Snið – Festing við mænisbita/tré*
Mælikvarði 1:20

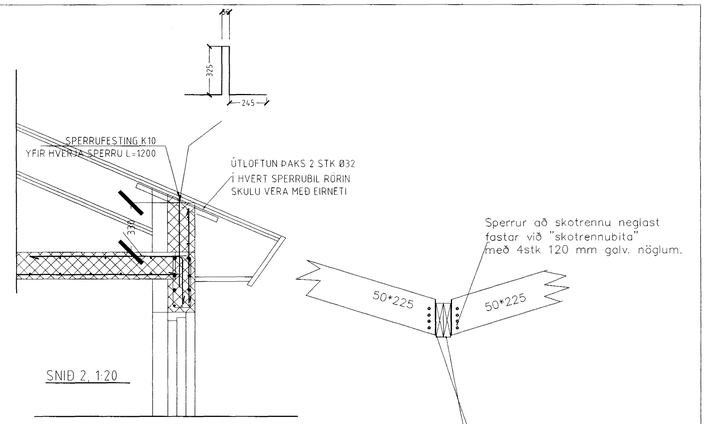

SNIÐ 2. 1:20

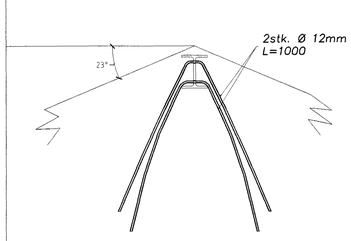

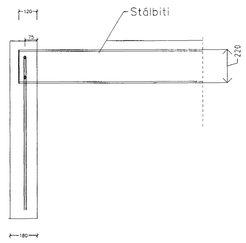

X *Deili – Festing stálbita í steypu*
Mælikvarði 1:20

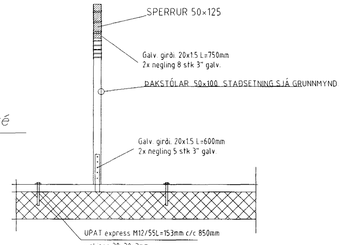

9b *Snið –*
Mælikvarði 1:20

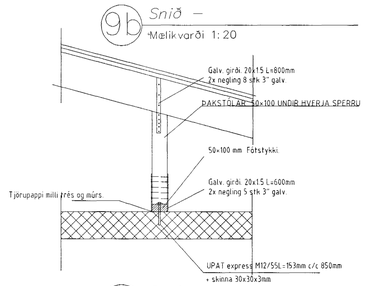

9a *Snið –*
Mælikvarði 1:20

6 *Snið – Festing við skotrennur/bita*
Mælikvarði 1:20

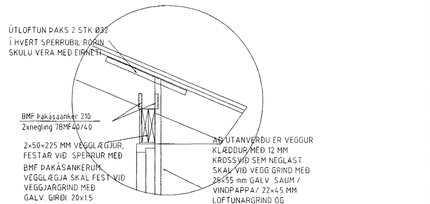

7 *Snið –*
Mælikvarði 1:20

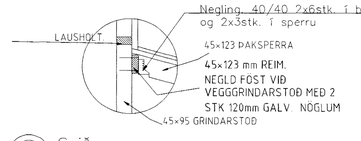

8 *Snið –*
Mælikvarði 1:20

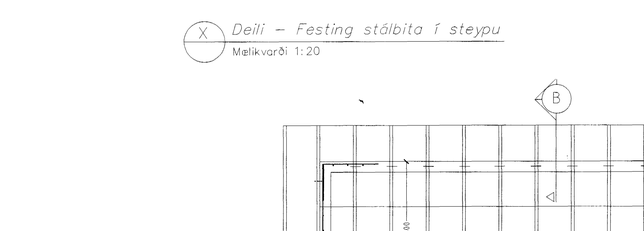

SNIÐ 1-1 MKV. 1:50.

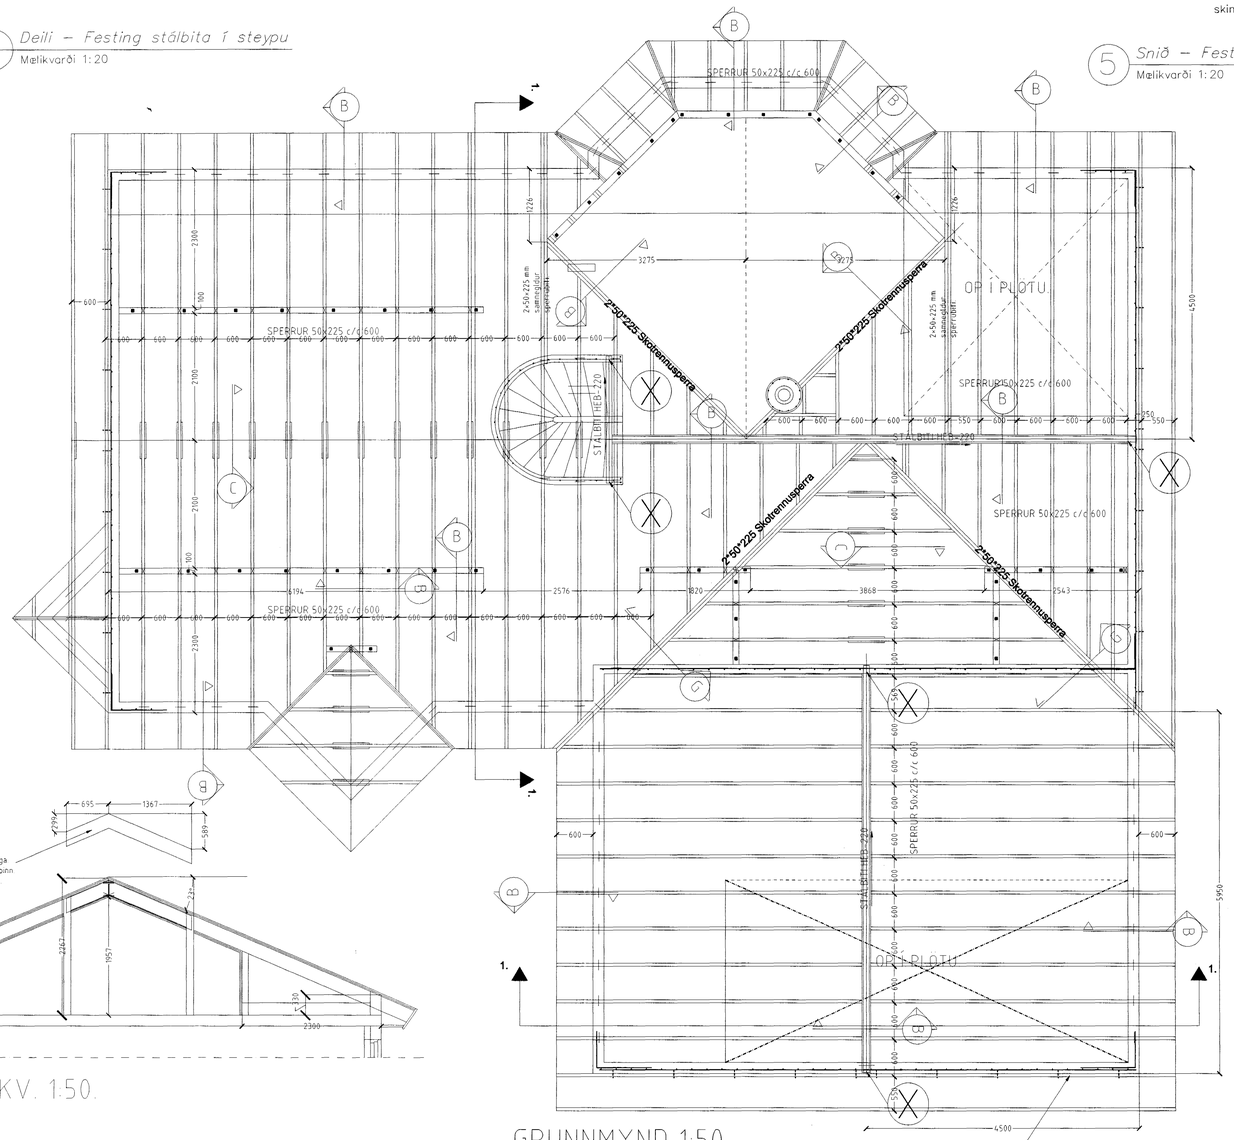

GRUNNMYND 1:50

SKÝRINGAR

STEYPA S-250, SEMENTSINNIHALD = 300kg/M
STEYPUHULA Í ÚTVEGGJUM = 30mm
BENDISTÁL Ks410

ÚTVEGGJIR EINFÖLD GRIND Í ÚTBRÚN LÁRÉTT K10 c/c 250 LÓÐRÉTT K10 c/c 250
INNVEGGJIR EINFÖLD GRIND Í MIÐJUM VEGG LÁRÉTT K10 c/c 250 LÓÐRÉTT K10 c/c 250

SKÝRINGAR:

Trévirki
Allar sperru og skulu vera K18 skv. DS 413
Fúavörn:
Allan óvarinn við skal fúaverja með viðurkendu fúavarnarefni.
Frágangur við steypu:
Á milli viðar og steypu skal setja tjörupappa.
Naglar og festingar:
Allur saumur, stálvinklar og stálfestingar skulu vera heit galvanhúðaður.
Noglum skal að jafnaði dreift um neglingarflotinn, ef annað er ekki sýnt á teikningu.
Þakklæðning:
Klæðning á þaki er K18- 25x150mm borðaklæðning, hún neglist með 2 stk. BMF 40/75 noglum í hverja sperru.
Þakpappi skal vera af viðurkendri gerð og skal skarast um a.m.k. 100 mm.
Þakjárn skal vera alusinkhúðað bárustál eða sambærilegt.
Þakjárnið skal neglt með BMF 40/60 kambsaum í aðra hverja hábáru með 600 mm millibili.
á brúnum og kontum skal tvöfalda neglinguna.

ERLUÁS 39 HAFNARFIRÐI

Sigurður Þorvarðarson byggingafræðingur bfí.
Teiknistofan Strandgötu 11 220 Hafnarfirði.
STH. teiknistofan ehf. kt. 510298-2769. Kt. hönnuðar: 141250-4189.
Sími: 5651510. Netfang: teiknistofan@islandia.is

Byggingafulltrúi Hafnarfjarðar
Afgreitt þann
29 OKT. 2002

Skýringar:	Séruppdráttur.
Teikning:	ÞAKVIRKI/ VEGGIR Á ÞAKHÆÐ.
Mælikvarði:	mkv. 1:50 og 1:20.
Undirskrift:	28/10 02
Blað nr: 9 /	Dagsetning: 30 sept 2002.
Breytt:	

© STH TEIKNISTOFAN EHF.