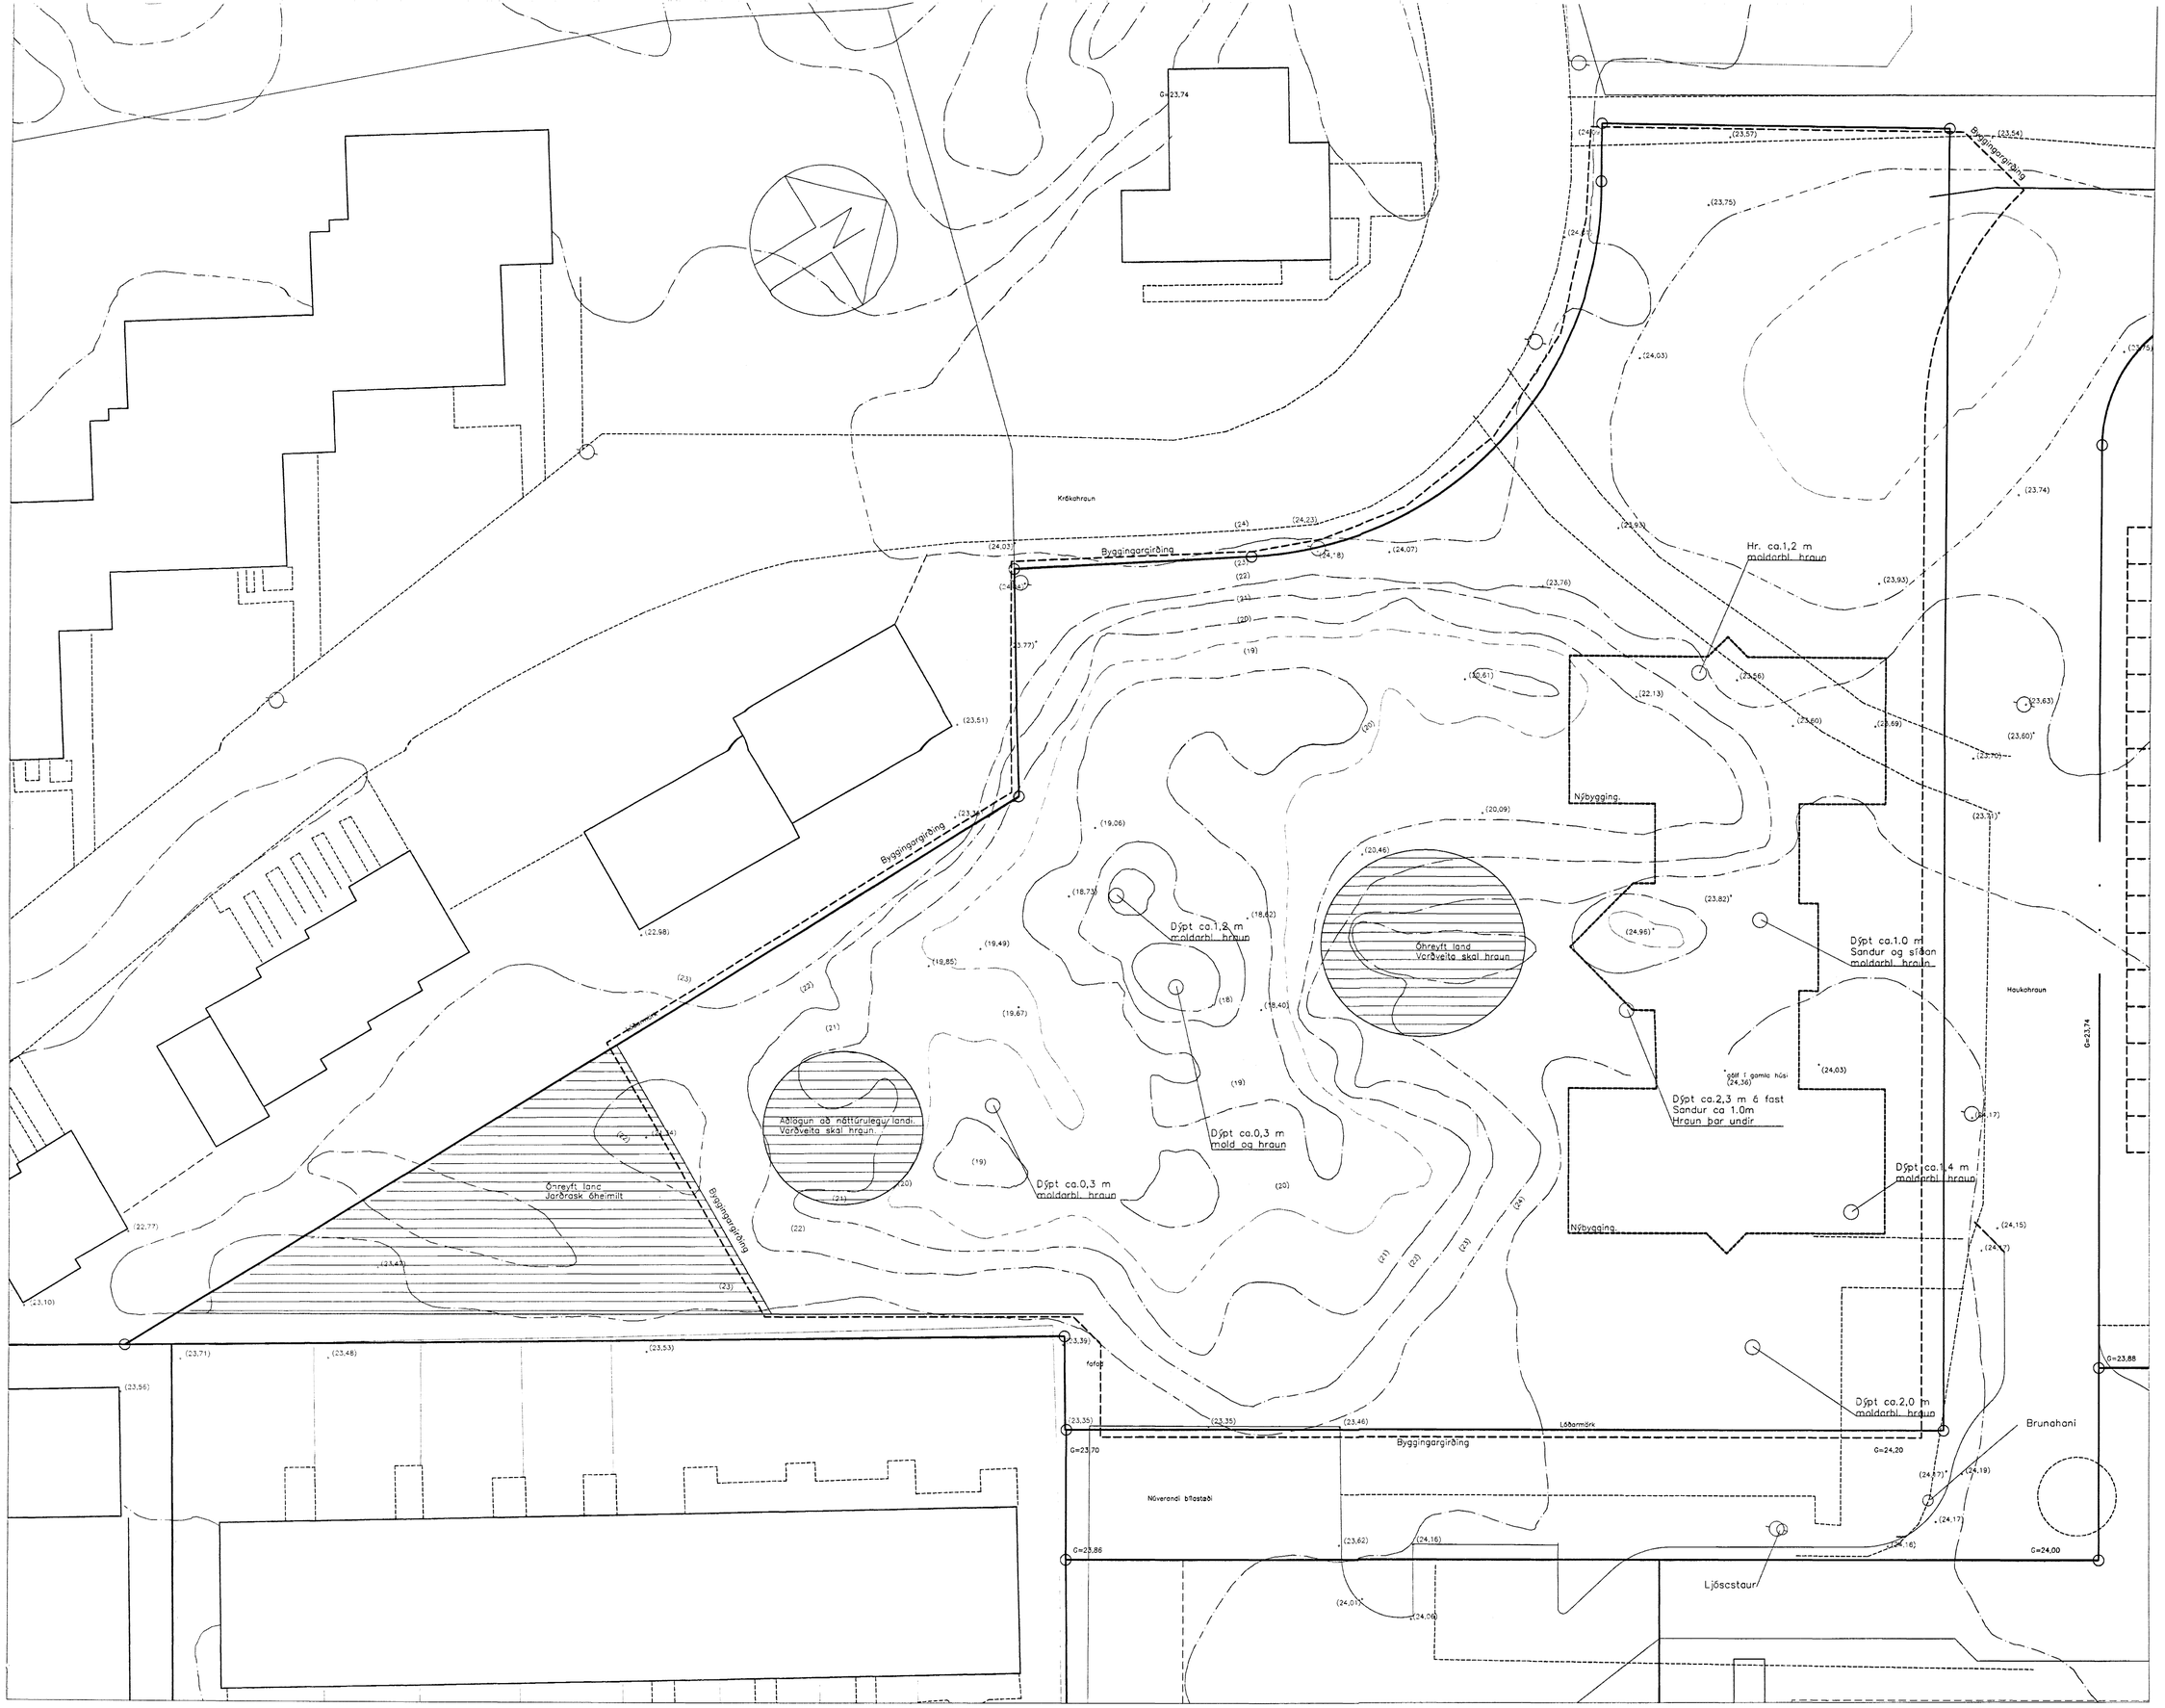

SKÝRINGAR

Óhreyft land

Núverandi hæðalínur

Byggingafulltrúi Hafnarfjarðar
Afgreitt þann
08 NOV. 2002

HAUKAHRAUN 2, HAFNARFIRÐI

LEIKSKÓLINN HRAUNKOT

NÚVERANDI AÐSTÆÐUR

KVARÐI: 1:200		TEIKN NR:	101
DAGS: 26.08.2002		HANNAÐ:	ÞH-DB
FLOKKUR: 1400C	VERKNR: 02058	TEIKNAÐ:	EGT

þráinn Hauksson
300857 - 3299

LANDSLAG EHF

LANDSLAGSARKITEKTAR FÍLA

ÞINGHOLTSSTRÆTI 27, 101 REYKJAVÍK, SÍMI 535 5300, FAX 535 5301
VEFFANG: WWW.LANDSLAG.IS NETFANG: LANDSLAG@LANDSLAG.IS