


Skýringar við frärenslislagnir:


Kaldavatsheimæð Ø32pl skal leggja í hlífðarkápu Ø50pl frá lóðarmörkum að húsvegg. Allar lagnir í grunninn skulu vera Ø100pl eða Ø150st. Frärenslislagnir innanhúss skulu ekki hafa minni halla en 20mm á hvern lengdarmeter. Setja skal gegnumstremisniðurfall á bað og í þvottahús (tengt við handlaug eða skolvask). Setja skal Ø150pl skólprör utan um spindil upp úr jörð með loki. Kaldavatsheimtaug skal leggja á frostfríu dýpi (1.2m) og í fódurröri Ø50pl. Leggja skal ídráttarrör fyrir rafmagn og síma inn í hús (sjá raflagnateikningar).

Plast jarðvegslagnir skulu vera úr PVC plasti (polyvinylchloride) DIN 19534 af styrkleikaflokki N. Samskeyti skulu vera með gúmmíringjum. Frärenslí hitaveitu skal vera úr PEH plasti (polypropylene) ef hitaveita einfalt kerfi en sleppt ef hitaveita er tvöfalt kerfi. Jarðvatnslagnir (dren) skulu vera gataðar hripleiðslur, en leiðslur merktar hálfðrenn á teikningu skulu vera hálfgataðar leiðslur og skulu götin snúa upp. Skurðbotn skal jafna í rétta halla og þjappa vandlega. Síðan skal setja 150mm þjappanlegt sandlag undir pípur (10mm kornastærð). Grópa skal fyrir tengimúffum í sandlagið þannig að pípur hvíli á belgnum en ekki múffunum. Handþjappa skal 150-200mm sandlag umhverfis og yfir pípur. Ofanú drenlagnir og hálfðrennlagnir skal setja 150-200mm þykka drenmöl (möl nr. 1) ásamt jarðvatnsdúk. Fyllt skal upp að kjallaravegg/sökkul með "þerrimöl".

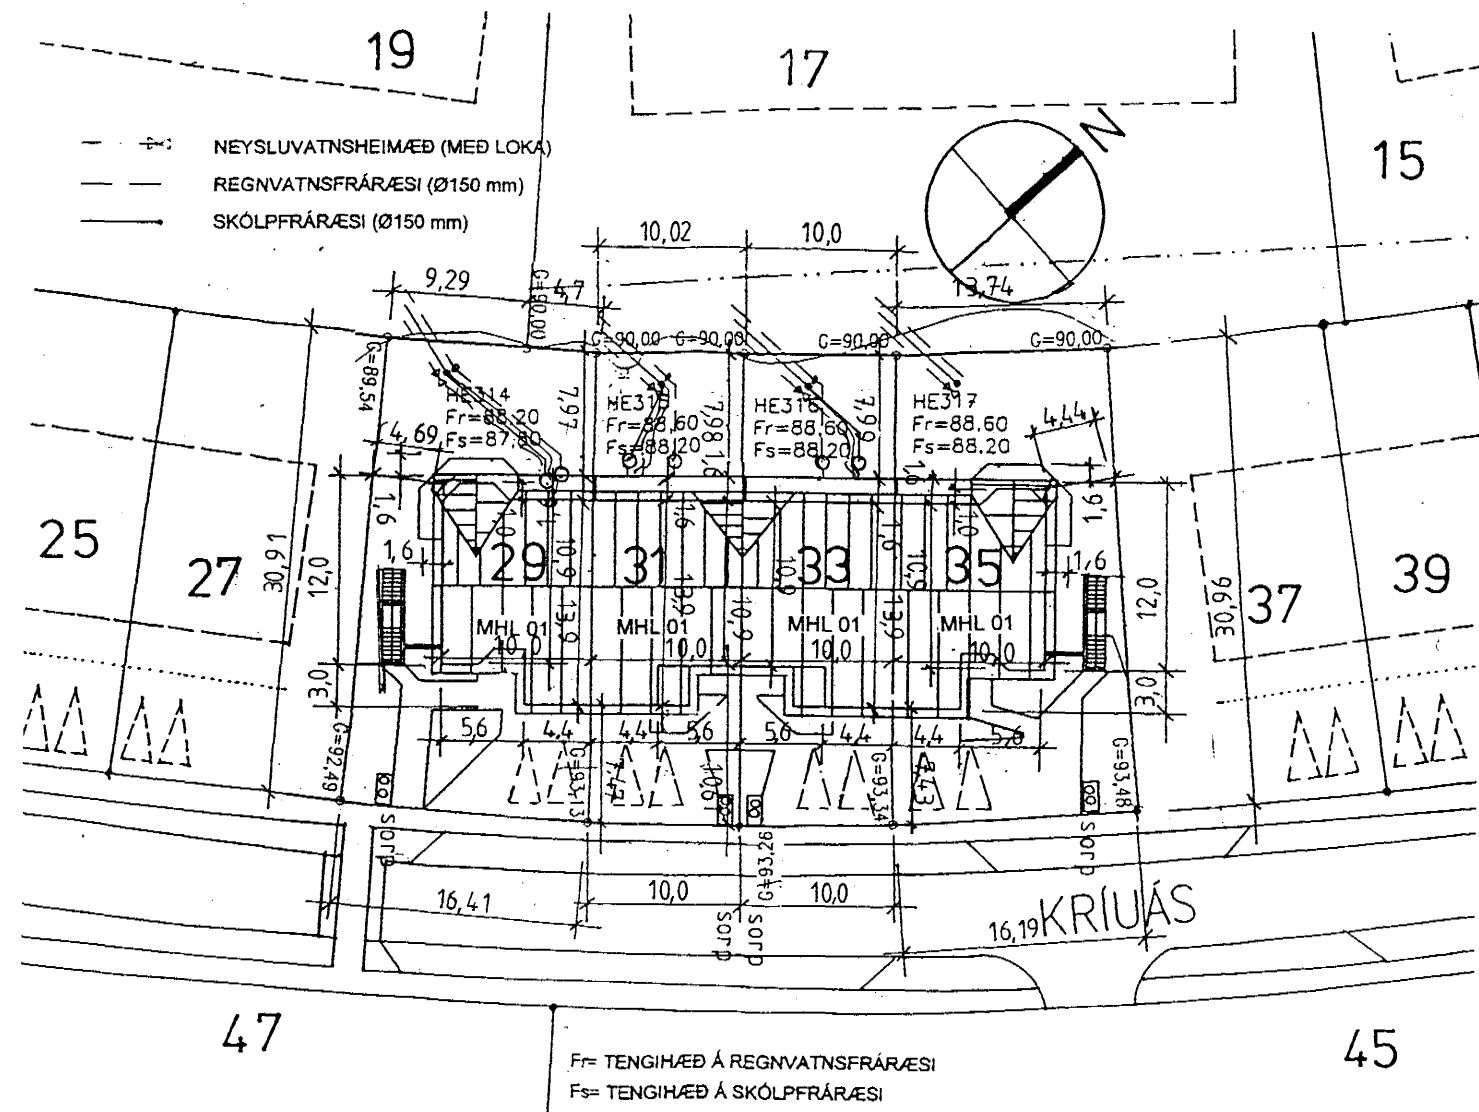


AFSTÖÐUMYND M:1:500.

F= TENGIMÆÐ Á REGNVATNSFRÁRÆSI
F= TENGIMÆÐ Á SKÓLPFRÁRÆSI

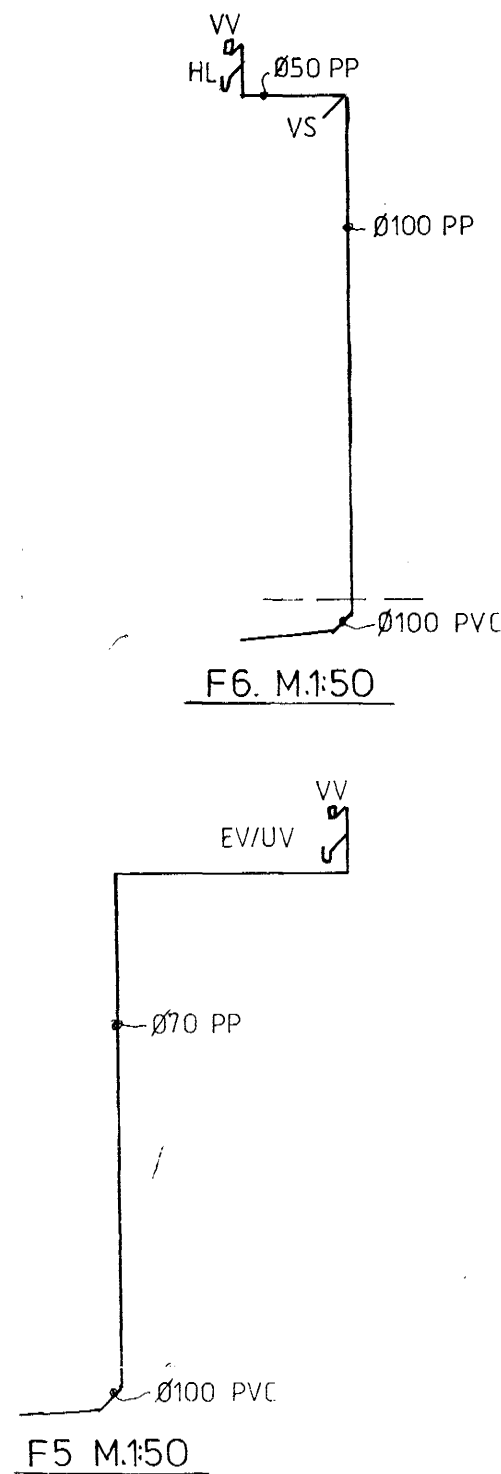

F6. M:1:50

F5 M:1:50

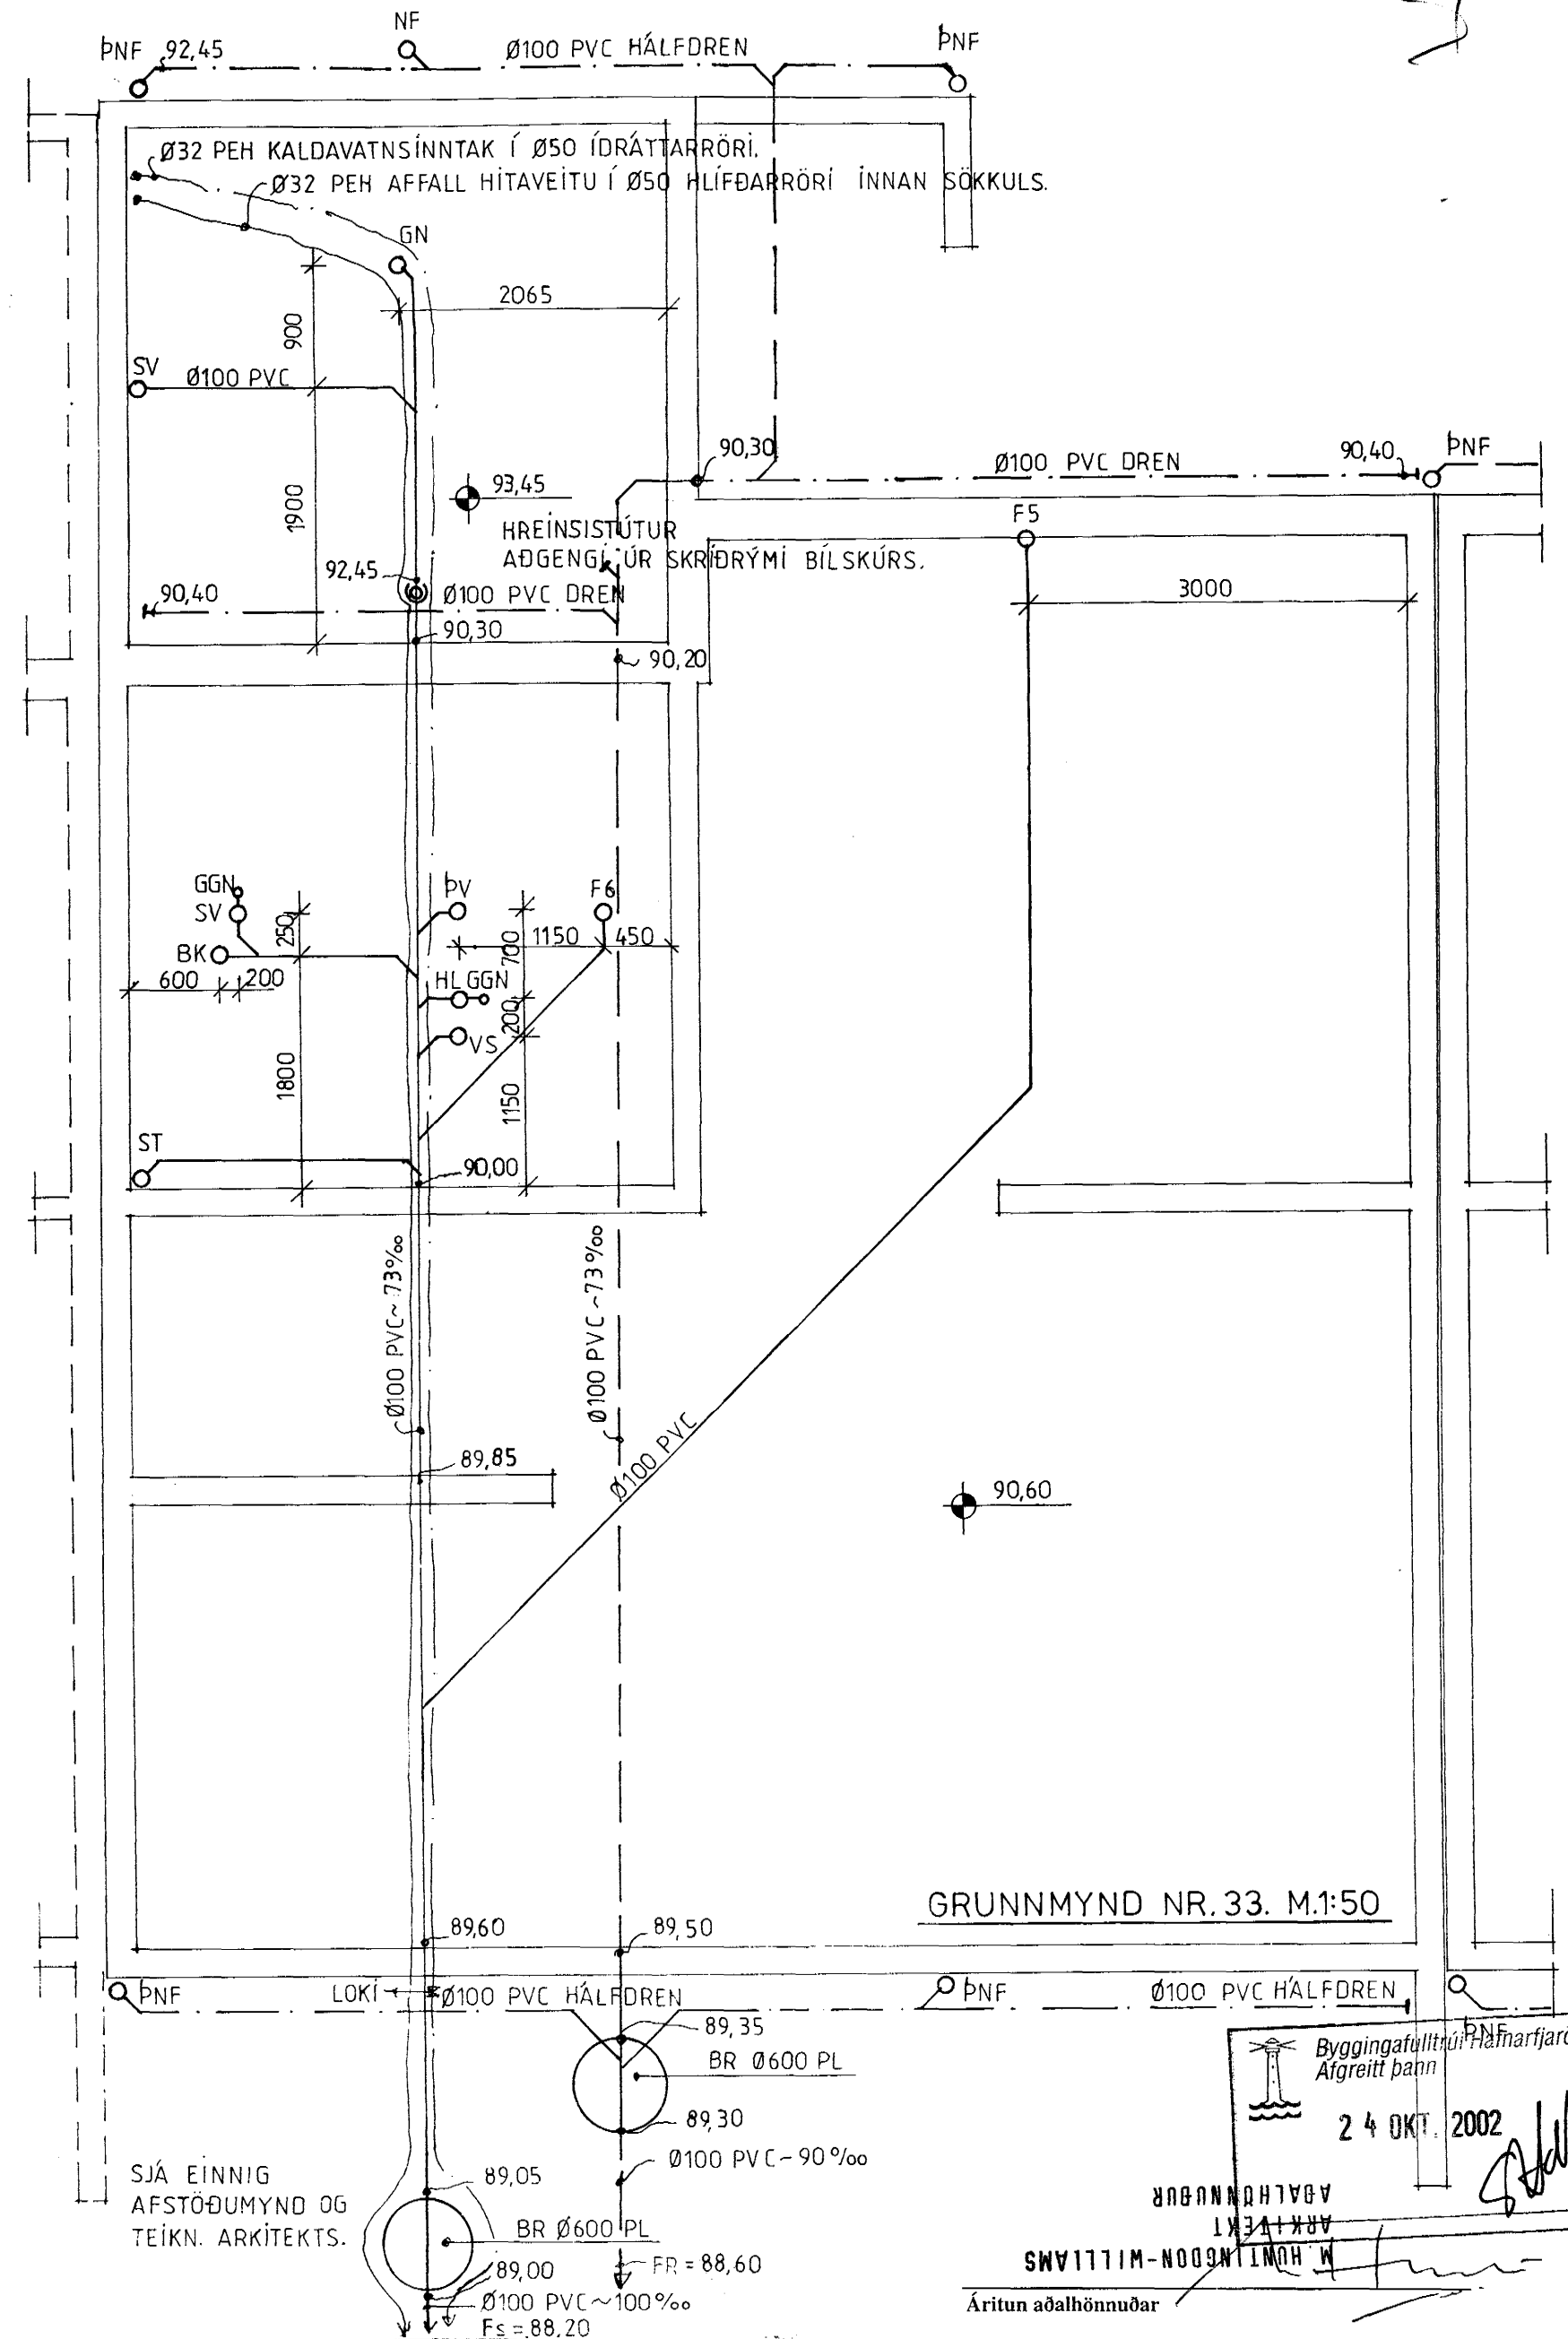

GRUNNMYND NR. 33. M:1:50

SJÁ EINNIG AFSTÖÐUMYND OG TEIKN. ARKÍTEKTS.

Byggingafulltrúi
Afgreitt þann
24 OKT. 2002
M. HÖNNUNDBUR
ARKÍTEKT
SWV1111M-NOÐSNT1MÖH M

Áritun aðalhönnuðar

KRÍUÁS 29-33 HAFNARFIRÐI HÚS NR. 33.			
A	17.10.02	Reyndarteikning	FRÄRENSSLISLAGNIR, grunnmyndir og fallstammar.
Br.	Dags.	Breyting á	Skýringar.
		Löga.	U.skr.
Reykjavík 17.10.2002.		Kvarði:	150, 1:500
Reikn./Leikn.	Yfirfarið.	Blað nr.	Br.
ÁRMANN ÓSKAR SIGURÐSSON FTFÍ		2A	A
Álfheimur 9, 104 Reykjavík, sími: 553-6156.			