



- DREN LÖGN
 - REGNVATNSLÖGN
 - SKOLPLÖGN
 - KALDAVATNSHEIMÆÐ
- SJÁ SKÝRINGAR Á BLADI 2.

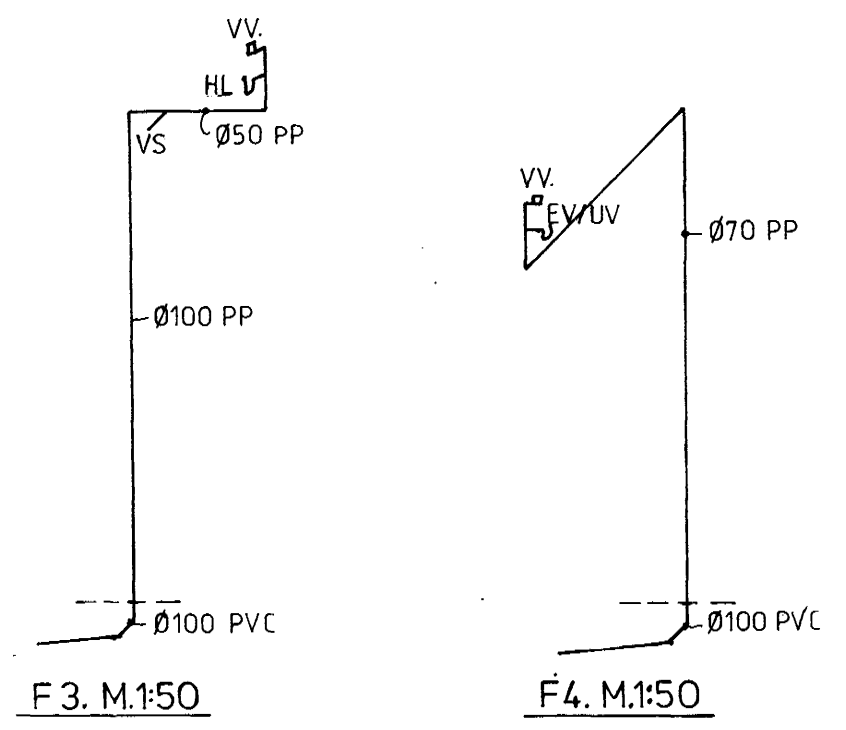

VV = VAKUMVENTILL TIL LOFTUNAR EÐA ÚTLOFTUN UPP ÚR ÞAKI.

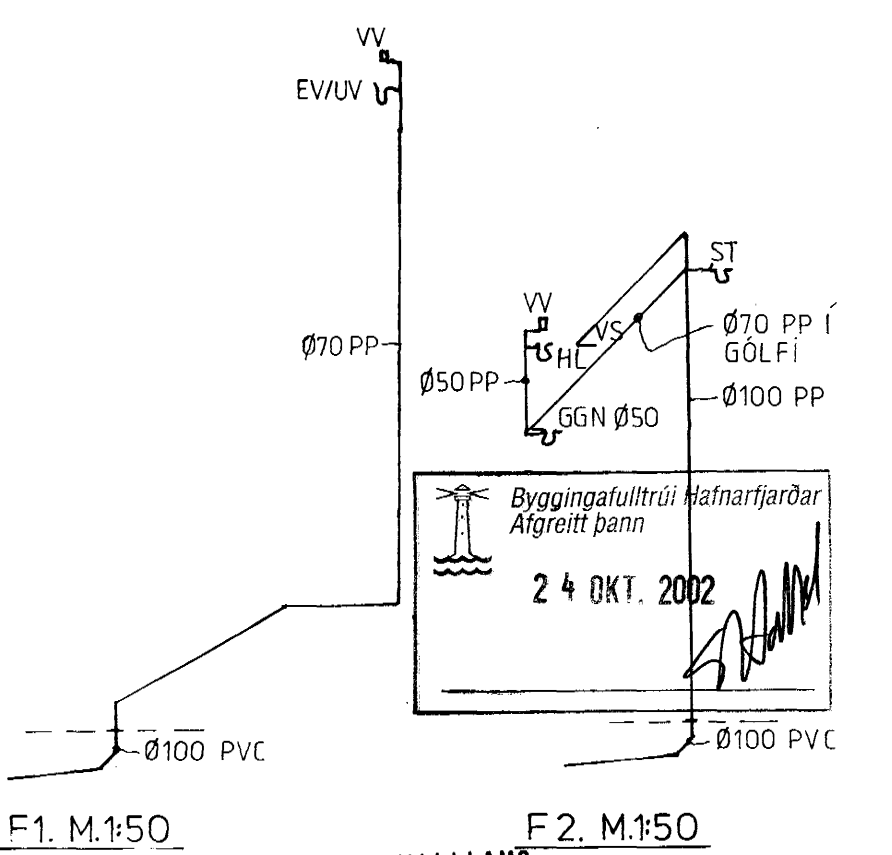

Afgreitt þann
24 OKT. 2002

M. HUNTINGDON-WILLIAMS
ARKITEKT
Áritun

SJÁ EINNIG AFSTÖÐUMYND OG TEIKN ARKITEKTS.

		KRÍUÁS 29-33 HAFNARFIRÐI			
		HÚS NR. 29 og 31.			
A	17.10.02	Reyndarteikning		FRÁRENNSLISLAGNIR, grunnmyndir og fallstammar.	
Br.	Dags.	Breyting á.	Legg.	U.skr.	
Ármann Óskar Sigurdsson			Reykjavík 17.10.2002.		Kvarði:
240761-2003			Reikn./Teikn.	Yfirfarið.	Blað nr.
ÁRMANN ÓSKAR SIGURDSSON FTFÍ			Álfheimur 9, 104 Reykjavík, sími: 553-6156.		Br.
			1A		A