


Ef samliggjandi raðhúsaeyningar eru ekki byggðar á sama tíma skal þessi veggur vera klæddur að utan með bráðbirgða einangrunar veðurhlíf.

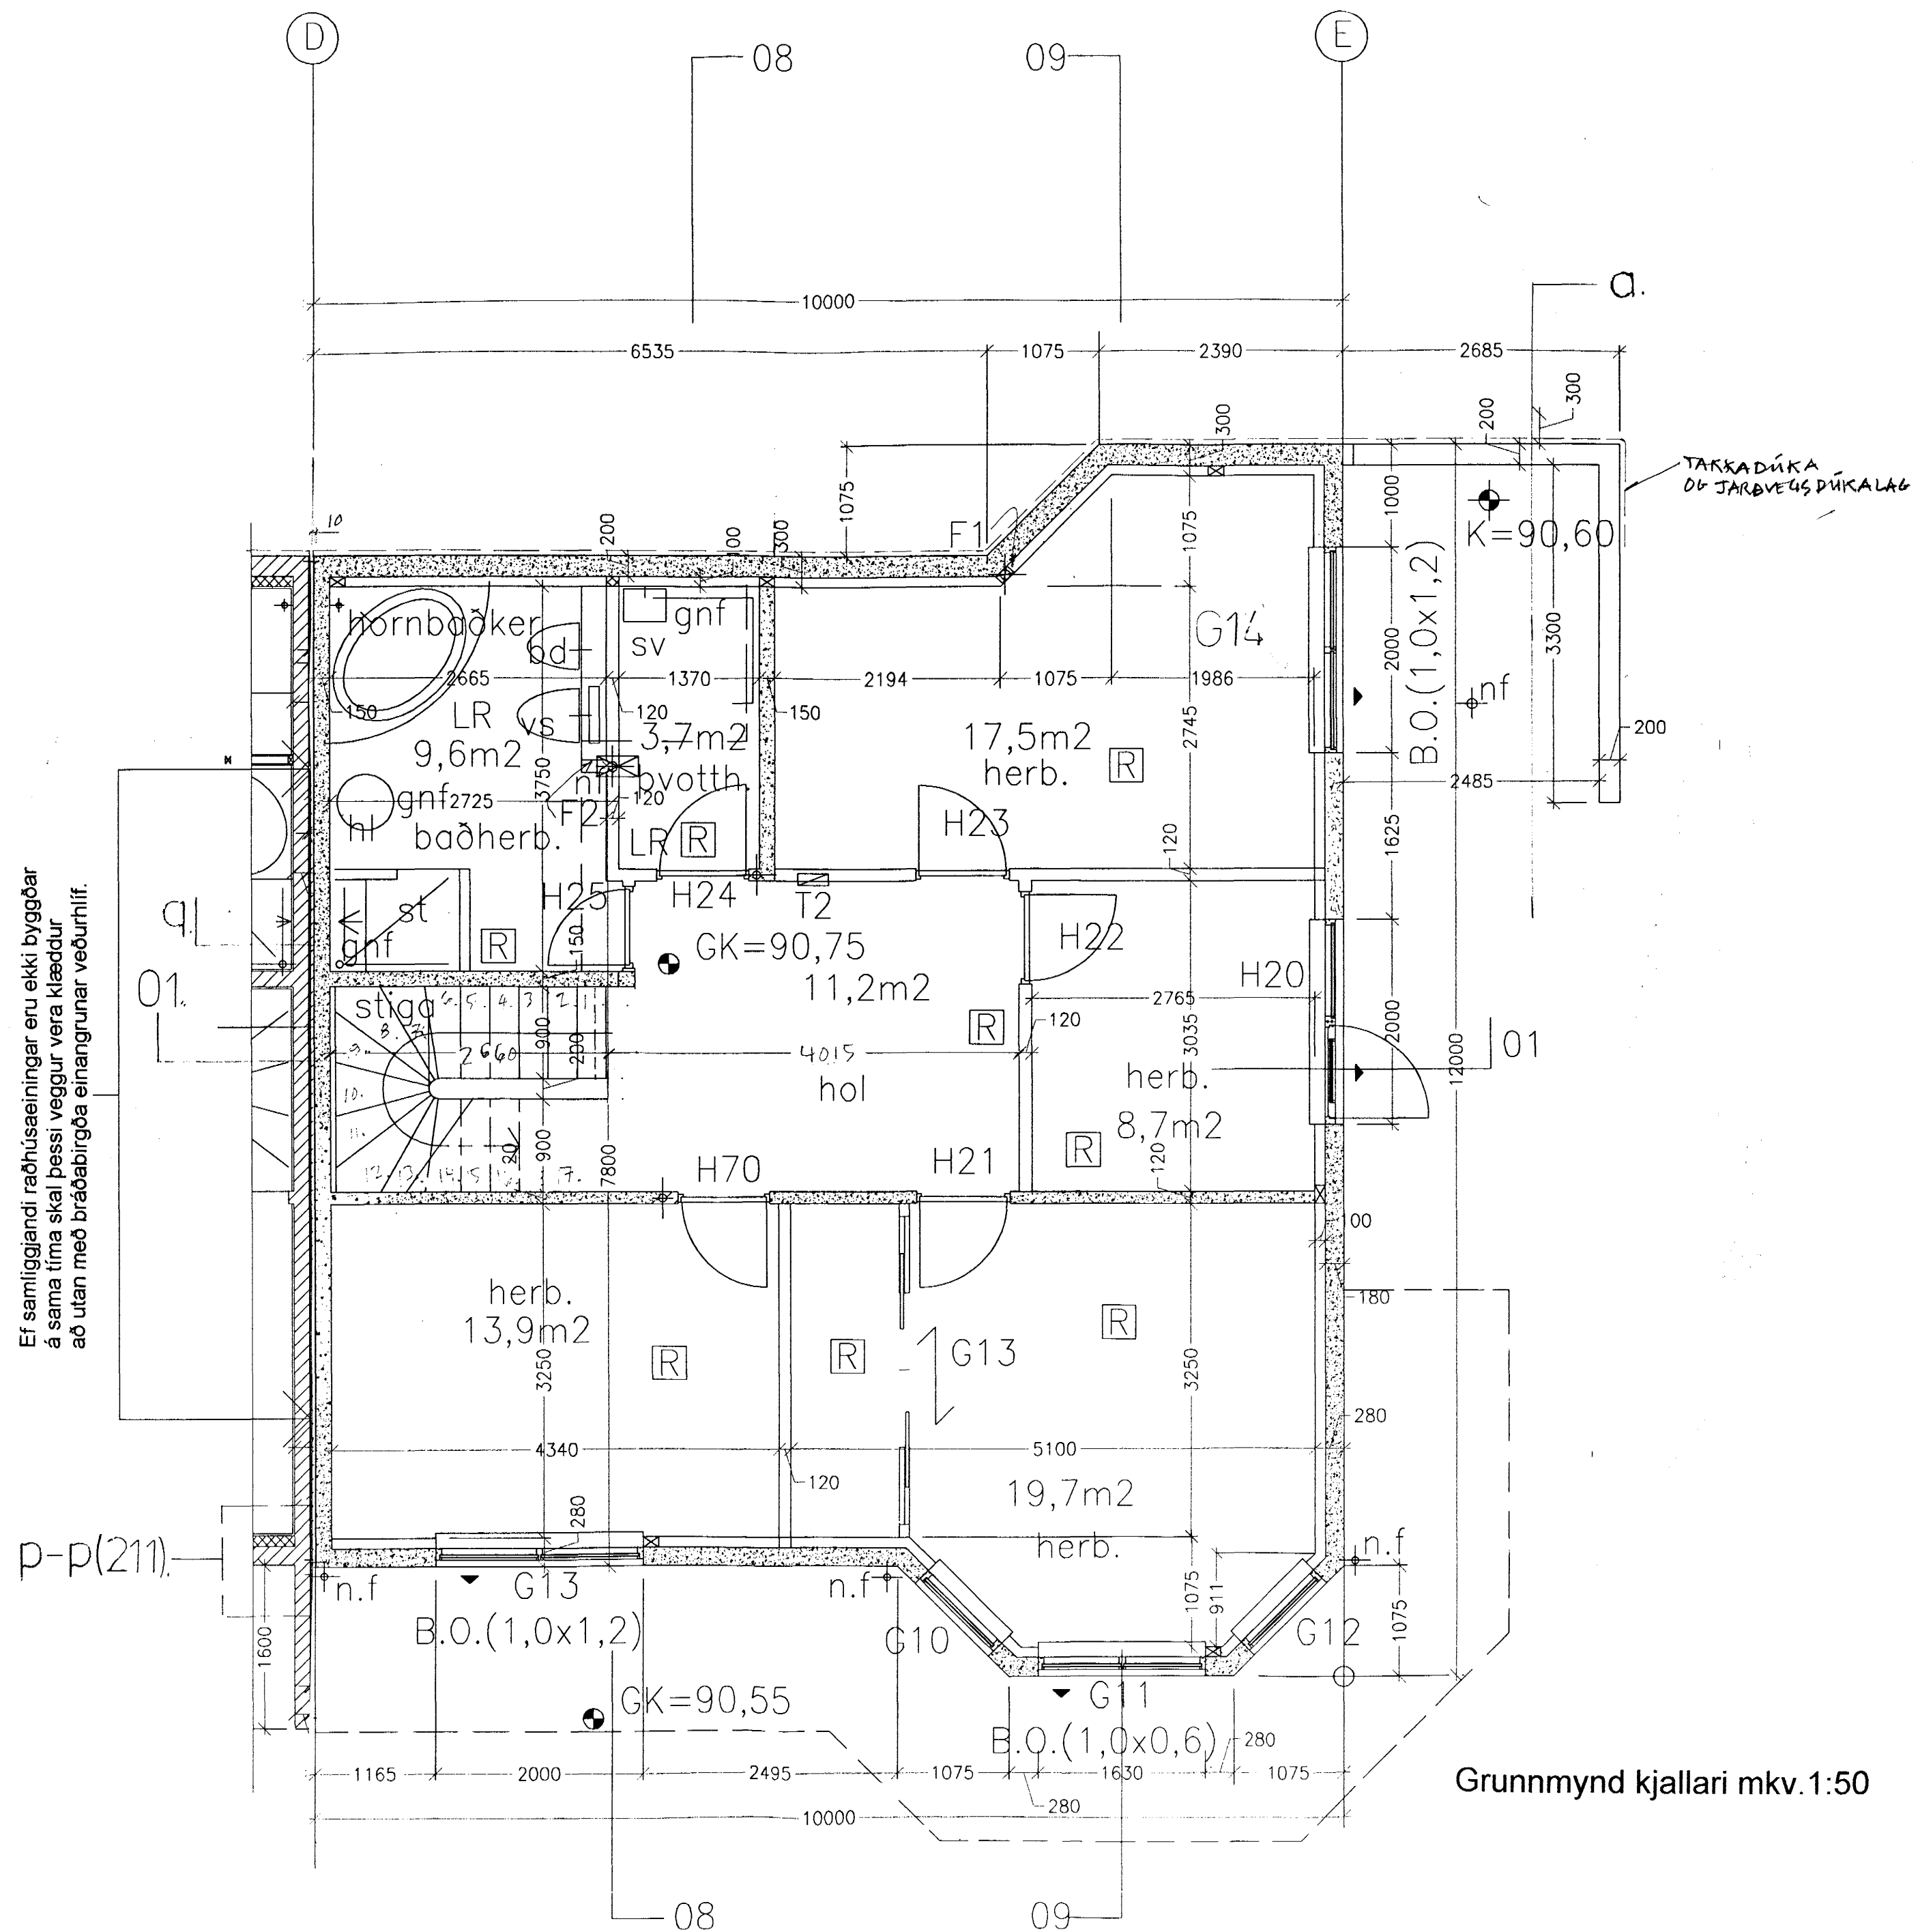

Hæðakota eru í millimetrum, öll önnur mál er í Millimetrum.

Allar mælingar samkvæmt þessari teikningu skulu athugaðar á byggingarstað. Ósamræmi í teikningum tilkynnist arkitektum strax.

Öll gluggar og hurðar karmamál skulu tekin á Staðnum. Ekki mæla af teikningum

Handa: Björgvin V. Sigurðsson, húsa- og smíðameistari.

**KRÍUÁS 29**  
RADHÚS KRÍUÁS 29-35

TEIKN: SA 080/K29/ 200

DAGS 26.09.2002

Grunnmynd kjallari mkv. 1:50

ARKITEKTAR:  
SÆGEIMUR ARKITEKTAR  
POSTHOLF 503  
220 HAFNARFJÖRDUR  
565 4210  
hwa@heimsnet.is  
©sægeimur arkitektar2002

Afgreitt þann  
11 NOV. 2002

MARTEINN HUNTINGDON-WILLIAMS  
ARKITEKT RIBA / FAI Kt. 130755801

Grunnmynd kjallari mkv. 1:50