



Fuavera skal all tréverk utanhús með viðurkenndu efni

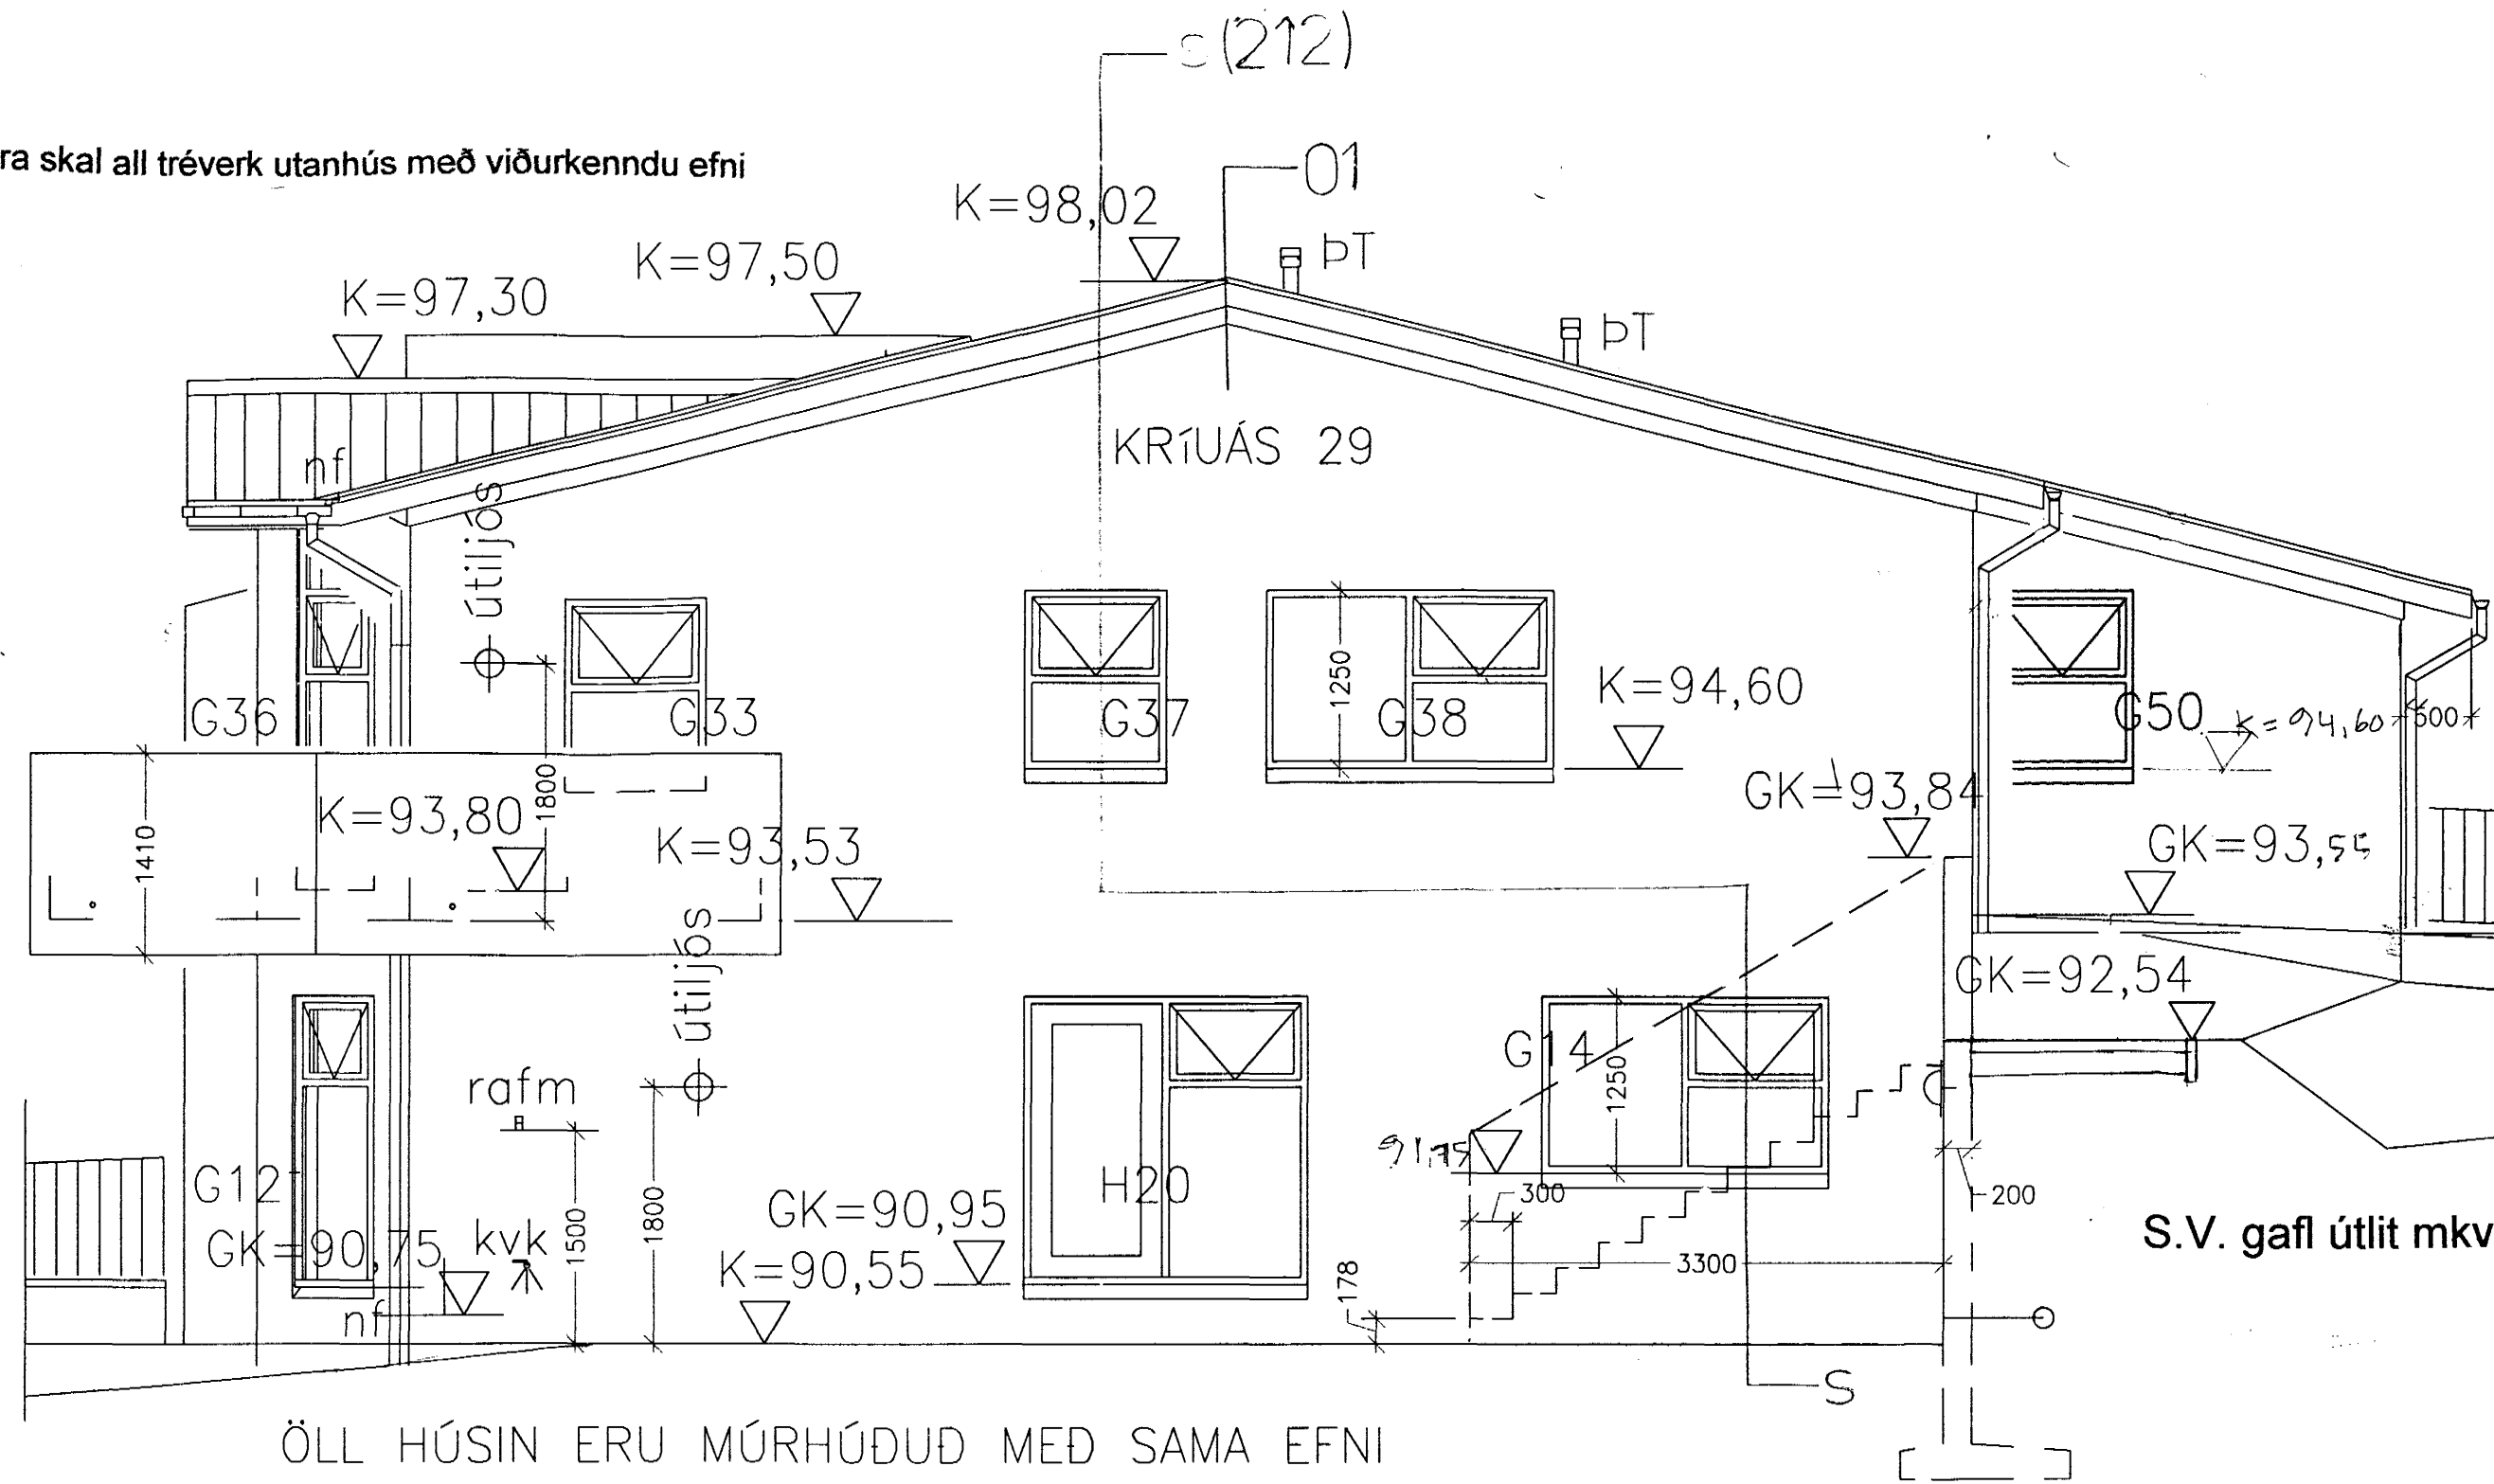

ÖLL HÚSIN ERU MÚRHÚÐUD MED SAMA EFNI

stöðveggur við S.V. gafi sneiðing a-a mkv.1:50

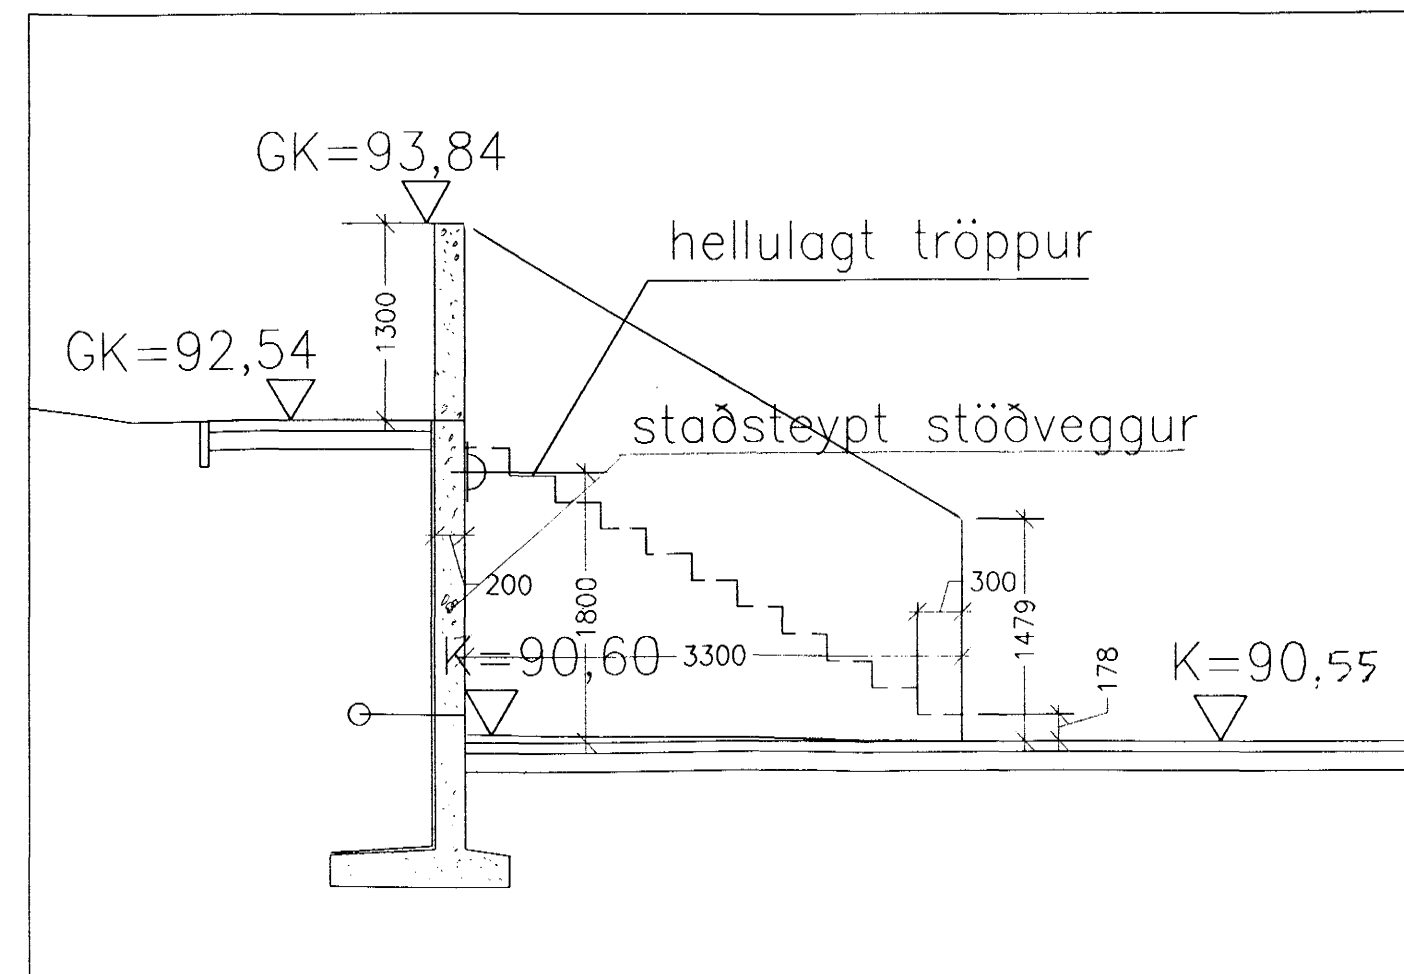

Hæðakota eru í millimetrum, öll önnur mál er í Millimetrum.

Allar mælingar samkvæmt þessari teikningu skulu athugaðar á byggingarstað. Ósamræmi í teikningum tilkynnist arkitektum strax.

Öll gluggar og hurðar karmamál skulu tekin á Staðnum.

Ekki mæla af teikningum

Handa: Björgvin V. Sigurðsson, húsasmiðameistari.


## KRÍUÁS 29

RÁÐHÚS KRÍUÁS 29-35

TEIKN: SA 080/K29/ 203

DAGS 26.09.2002

stöðveggur við S.V. gafi sneiðing a-a mkv.1:50  
S.V. gafi útlit mkv.1:50

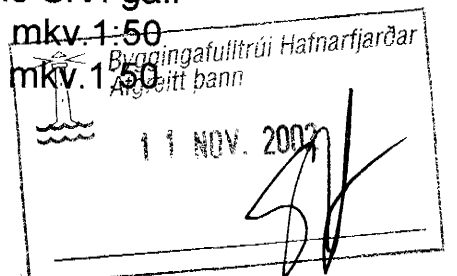

ARKITEKTAR:  
SÆGEIMUR ARKITEKTAR  
POSTHOLF 503  
220 HAFNARFJÖRDUR  
565 4210  
hwa@heimsnet.is  
©sægeimur arkitektar2002

MARTEINN HUNTINGDON-WILLIAMS  
ARKITEKT RIBA / FAI Kt. 130755801