



Sneiðing p-p mkv.1:20

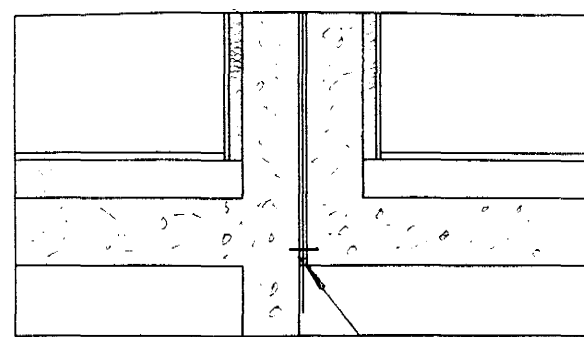

SKUVVERKFR. TEIKNINGAR.

sjá:
n-n(210)

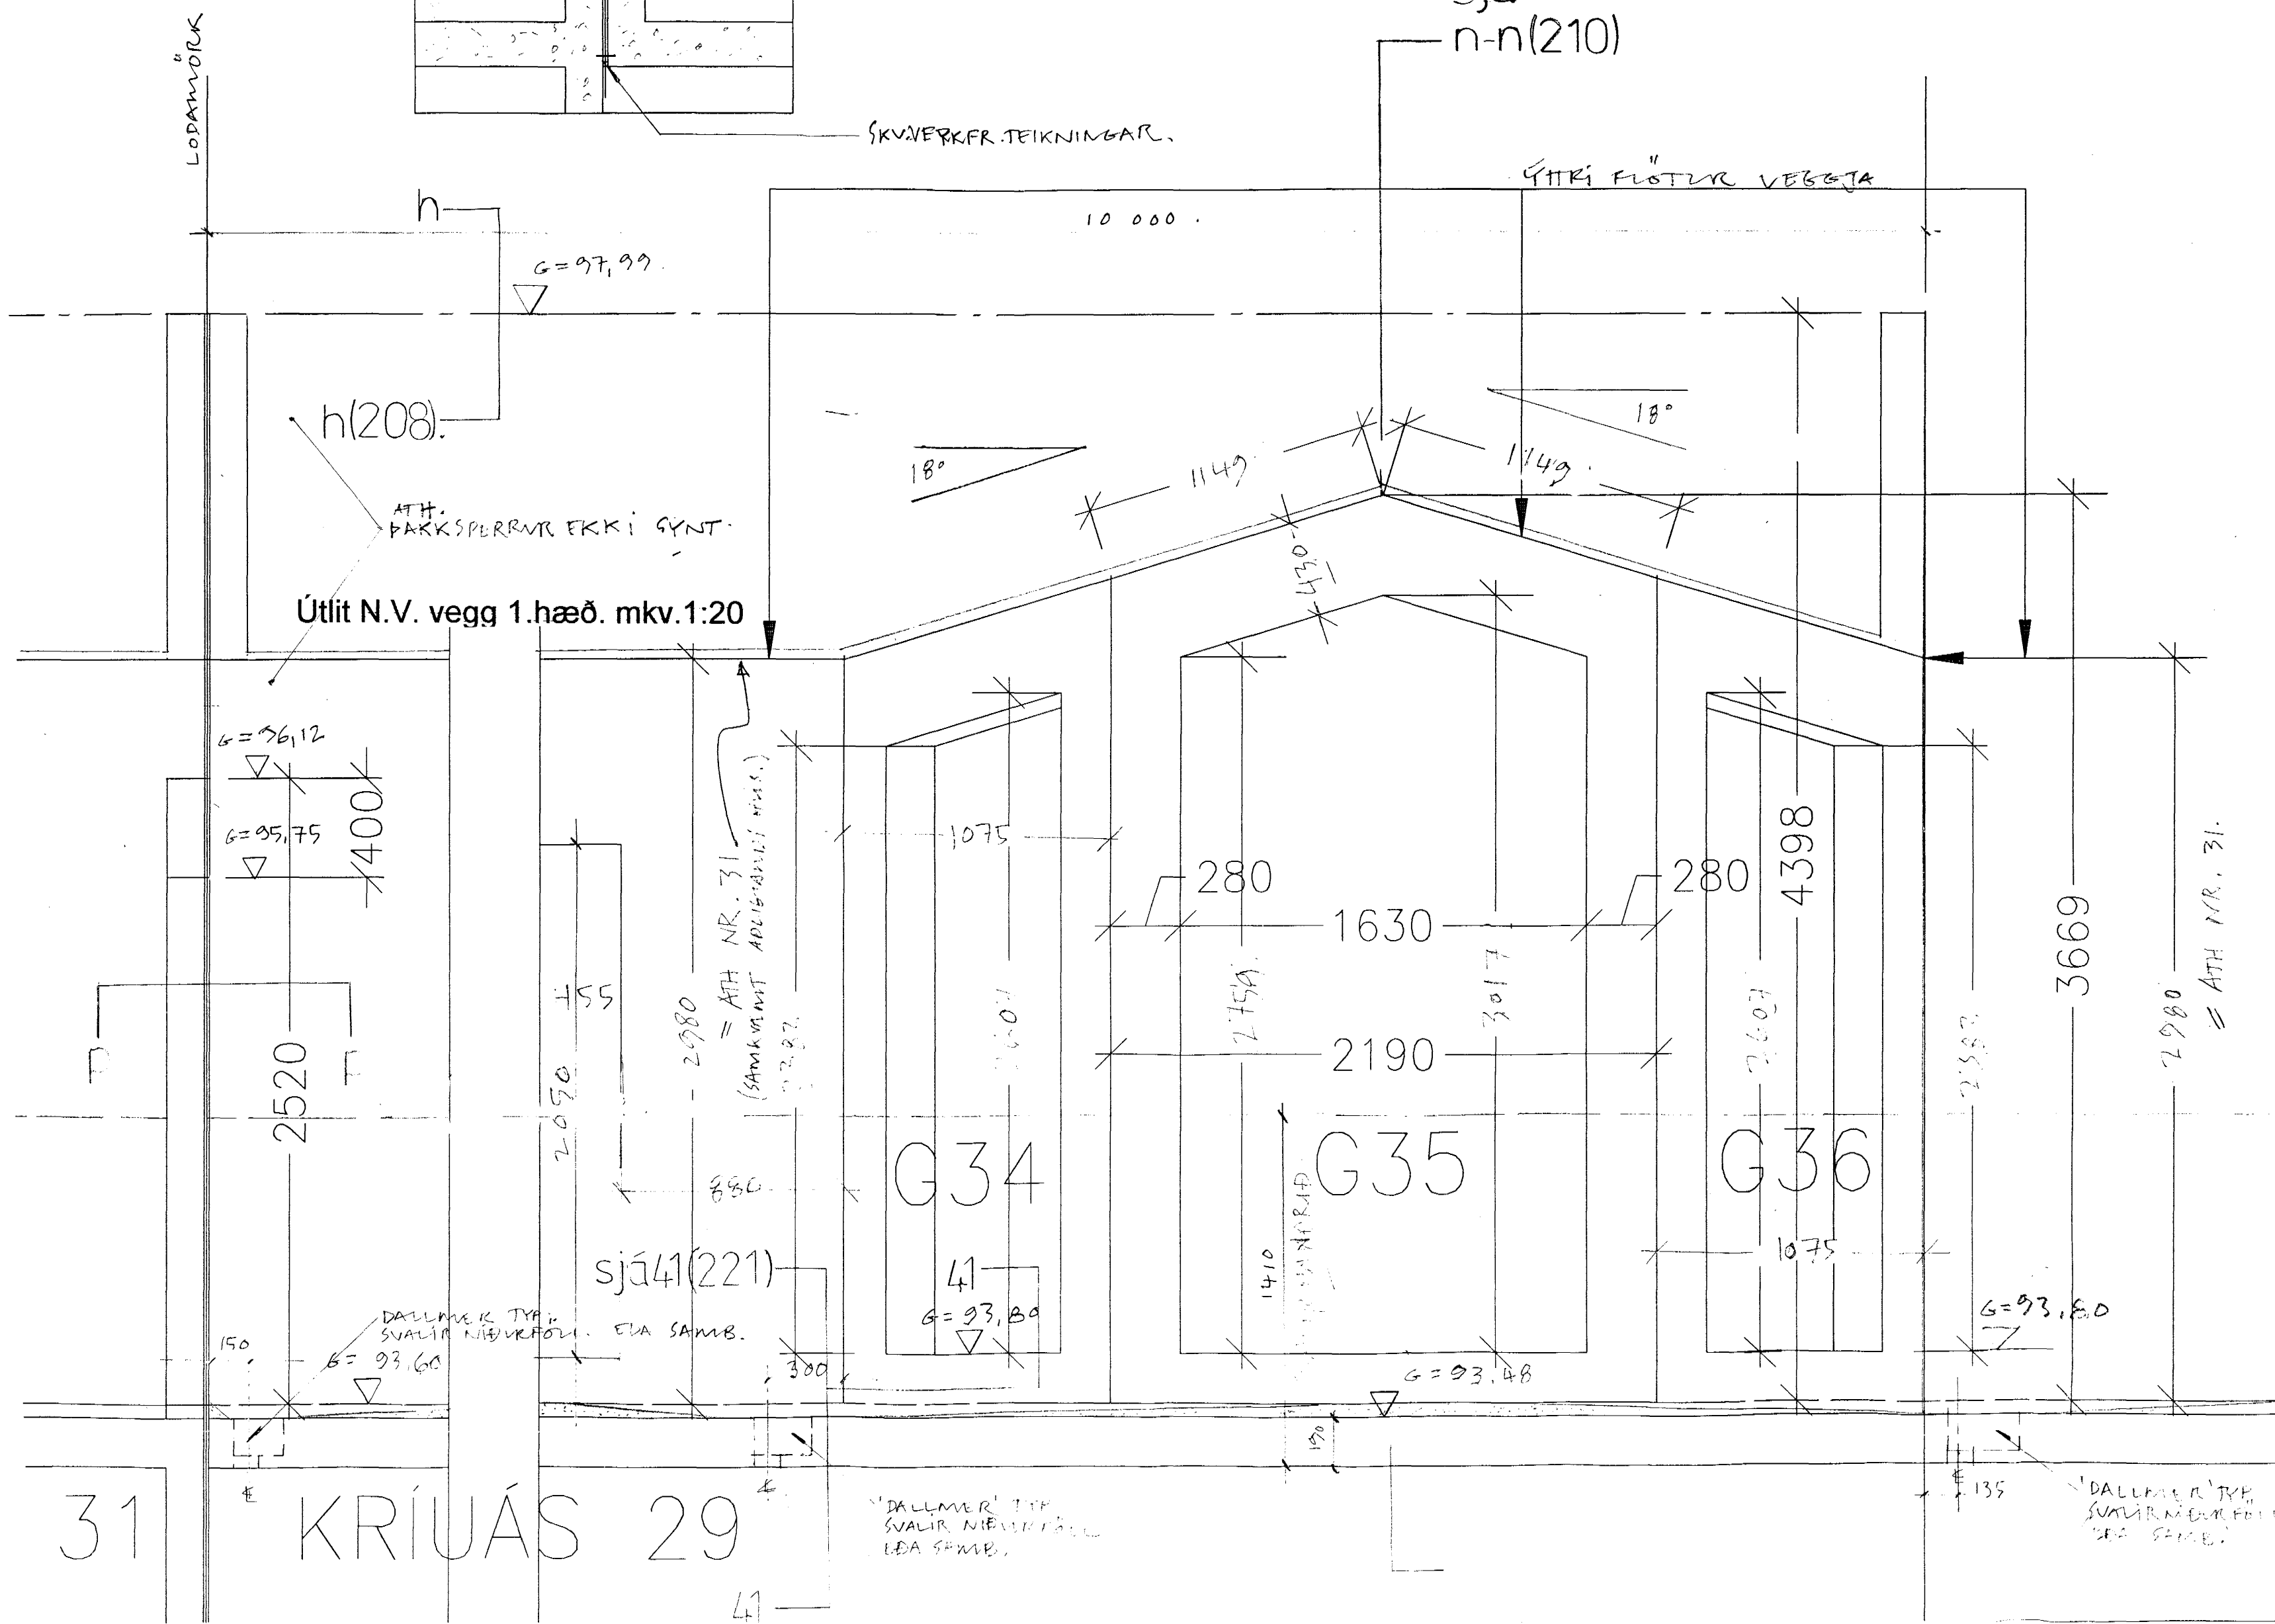

Hæðakota eru í millimetrum, öll önnur mál er í Millimetrum.

Allar mælingar samkvæmt þessari teikningu skulu athugaðar á byggingarstað. Ósamræmi í teikningum tilkynnist arkitektum strax.

Öll gluggar og hurðar karmamál skulu tekin á Staðnum. Ekki mæla af teikningum

Handa: Björgvin V. Sigurðsson, húsnámsábyrggjafi.


KRÍUÁS 29

RÁÐHÚS KRÍUÁS 29-35

TEIKN: SA 080/K29/ 211

DAGS 26.09.2002

Útlit N.V. vegg 1.hæð. mkv.1:20
Sneiðing p-p mkv.1:20

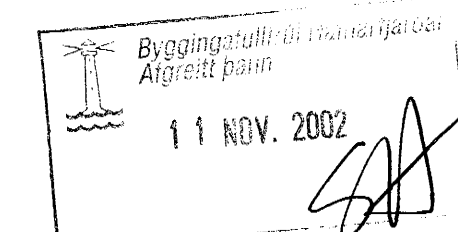

ARKITEKTAR:
SÆGEIMUR ARKITEKTAR
POSTHOLF 503
220 HAFNARFJÖRÐUR
565 4210
hwa@heimsnet.is
©sægeimur arkitektar2002

MARTEINN HUNTINGDON-WILLIAMS
ARKITEKT RIBA / FAI / Kt. 130755801