


Hæðakota eru í millimetrum, öll önnur mál er í Millimetrum.

Allar mælingar samkvæmt þessari teikningu skulu athugaðar á byggingarstað. Ósamræmi í teikningum tilkynnist arkitektum strax.

Öll gluggar og hurðar karmamál skulu tekin á Staðnum. EKKI MÆLA AF TEIKNINGUM

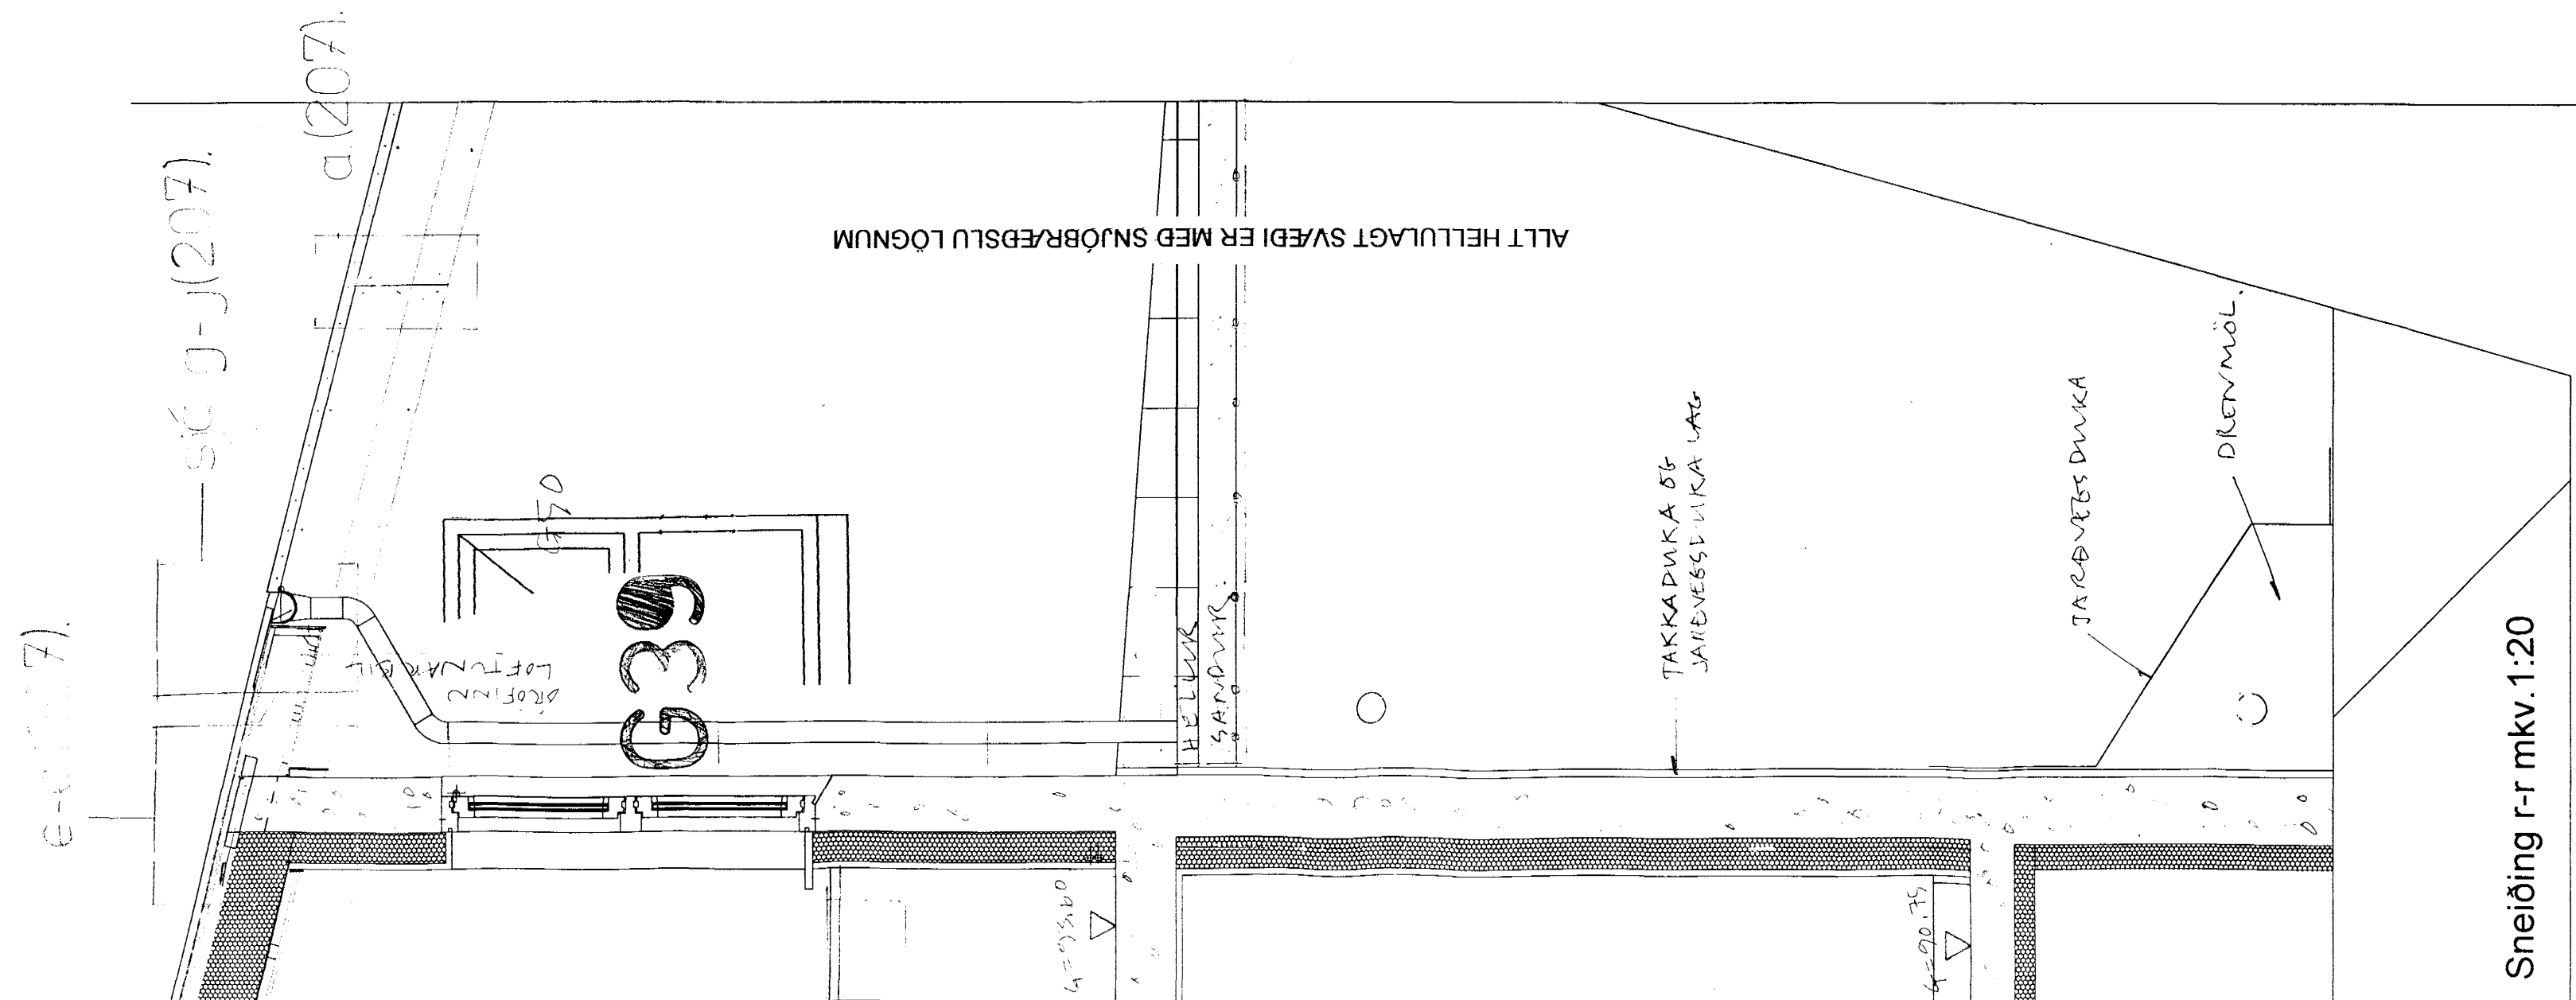


Handa: Björgvin V. Sigurðsson, húsmiðameistari.

**KRÍUÁS 29**  
RAÐHÚS KRÍUÁS 29-35

TEIKN: SA 080/K29/ 212

DAGS 26.09.2002

Sneiðing s-s mkv.1:20  
Sneiðing r-r mkv.1:20

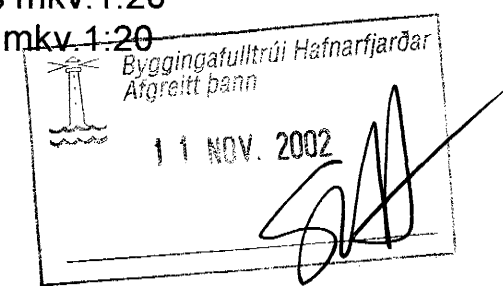

ARKITEKTAR:  
SÆGEIMUR ARKITEKTAR  
POSTHOLF 503  
220 HAFNARFJÖRÐUR  
565 4210  
hwa@heimsnet.is  
©sægeimur arkitektar2002

MARTEINN HUNTINGDON-WILLIAMS  
ARKITEKT RIBA / FAI Kt. 130755801