



GRUNNMYND

M 1:50

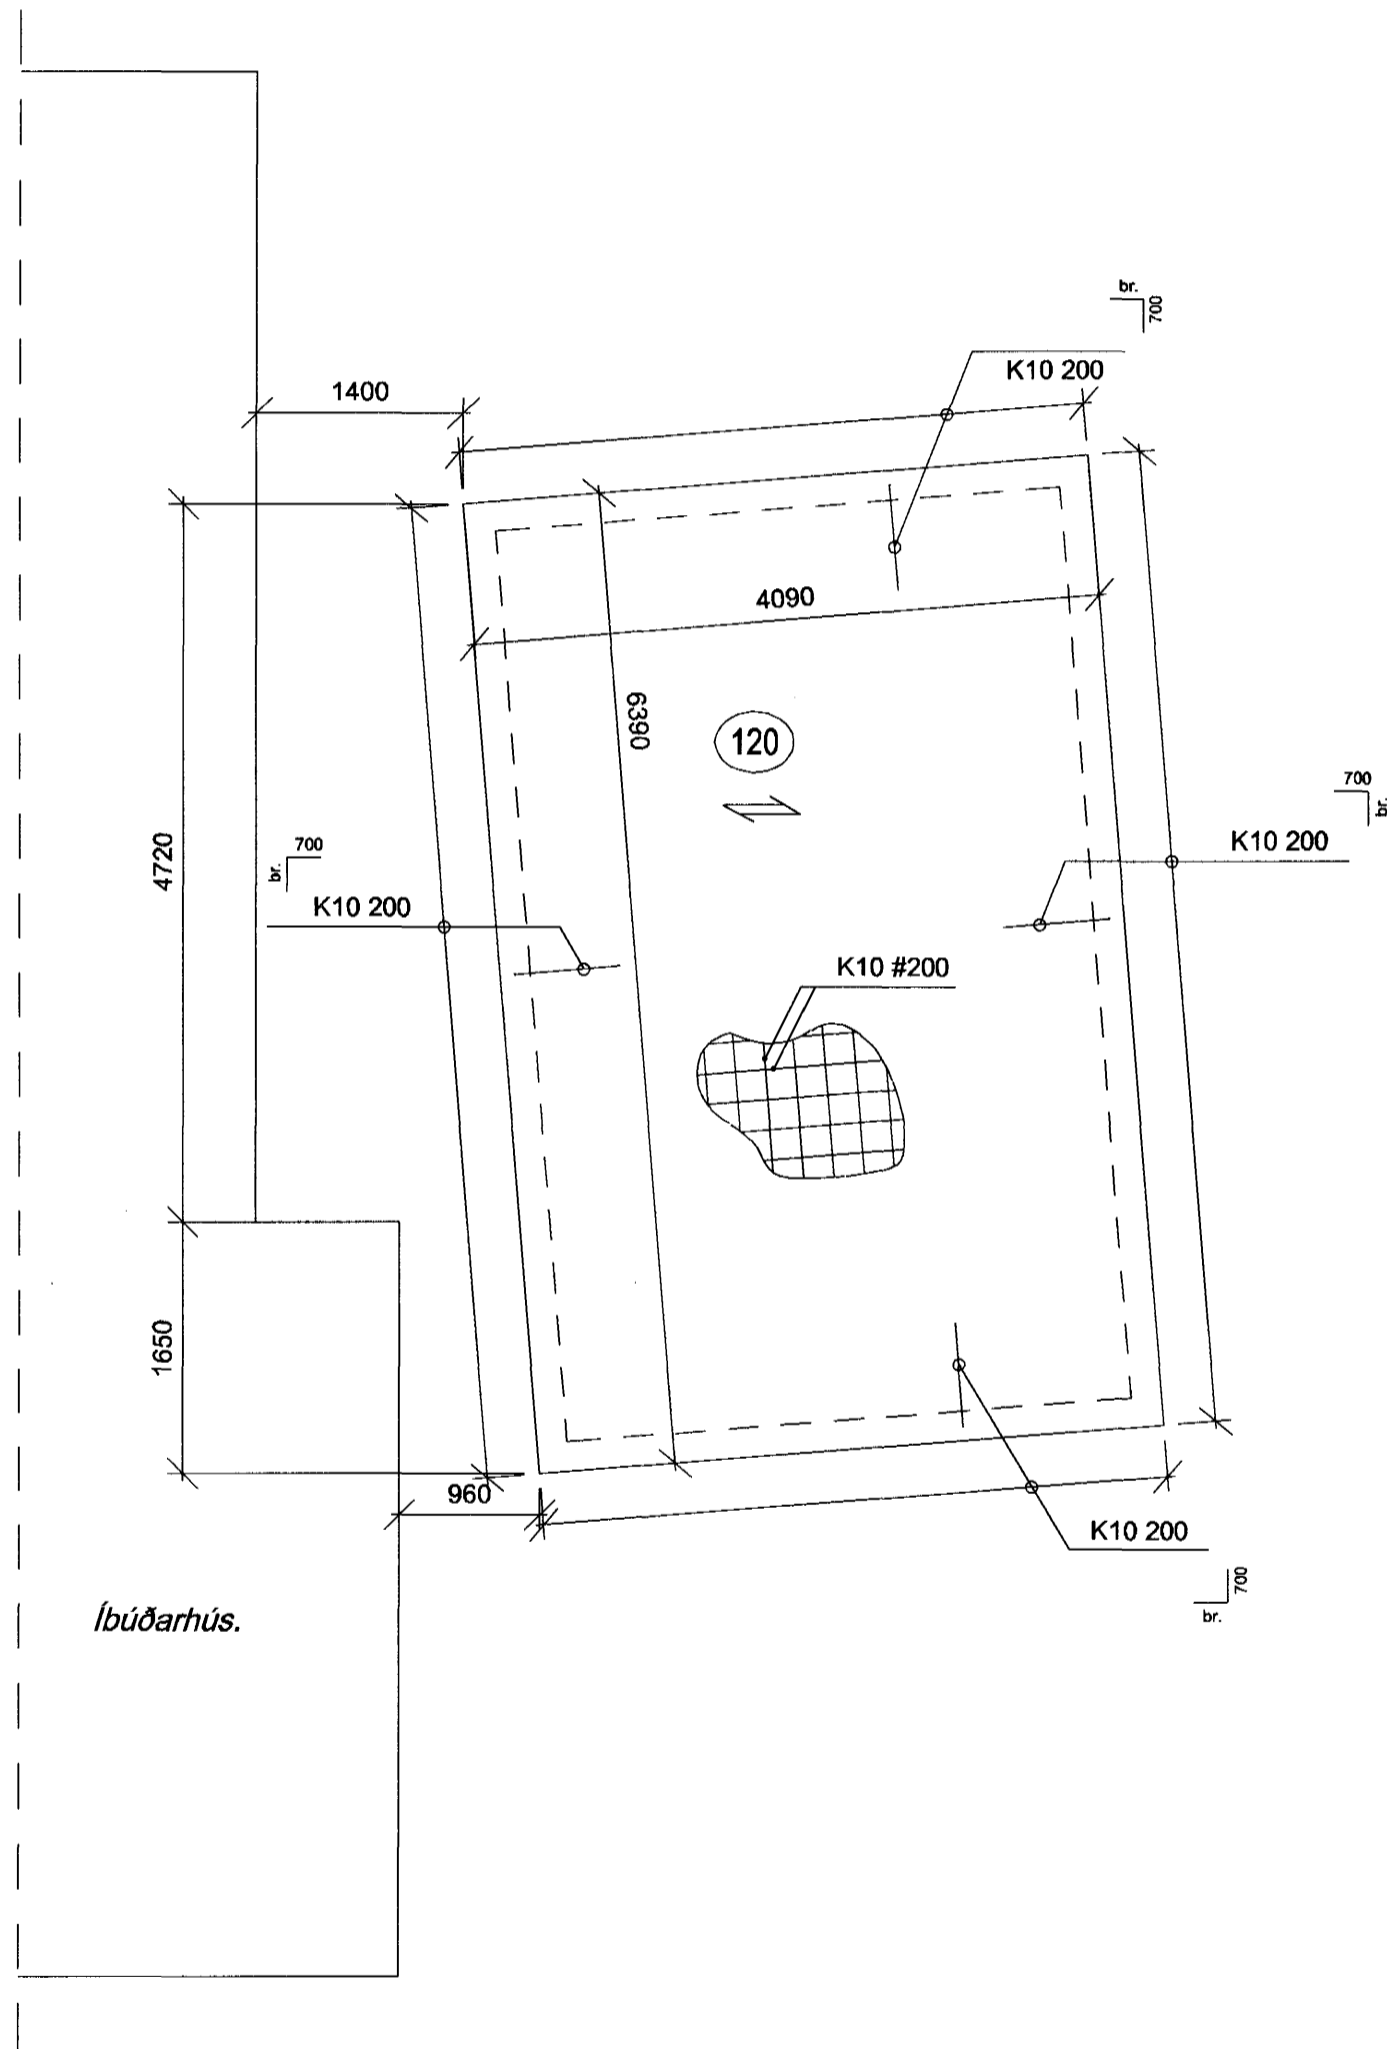


SNIÐ Í SÖKKULVEGG

M 1:10

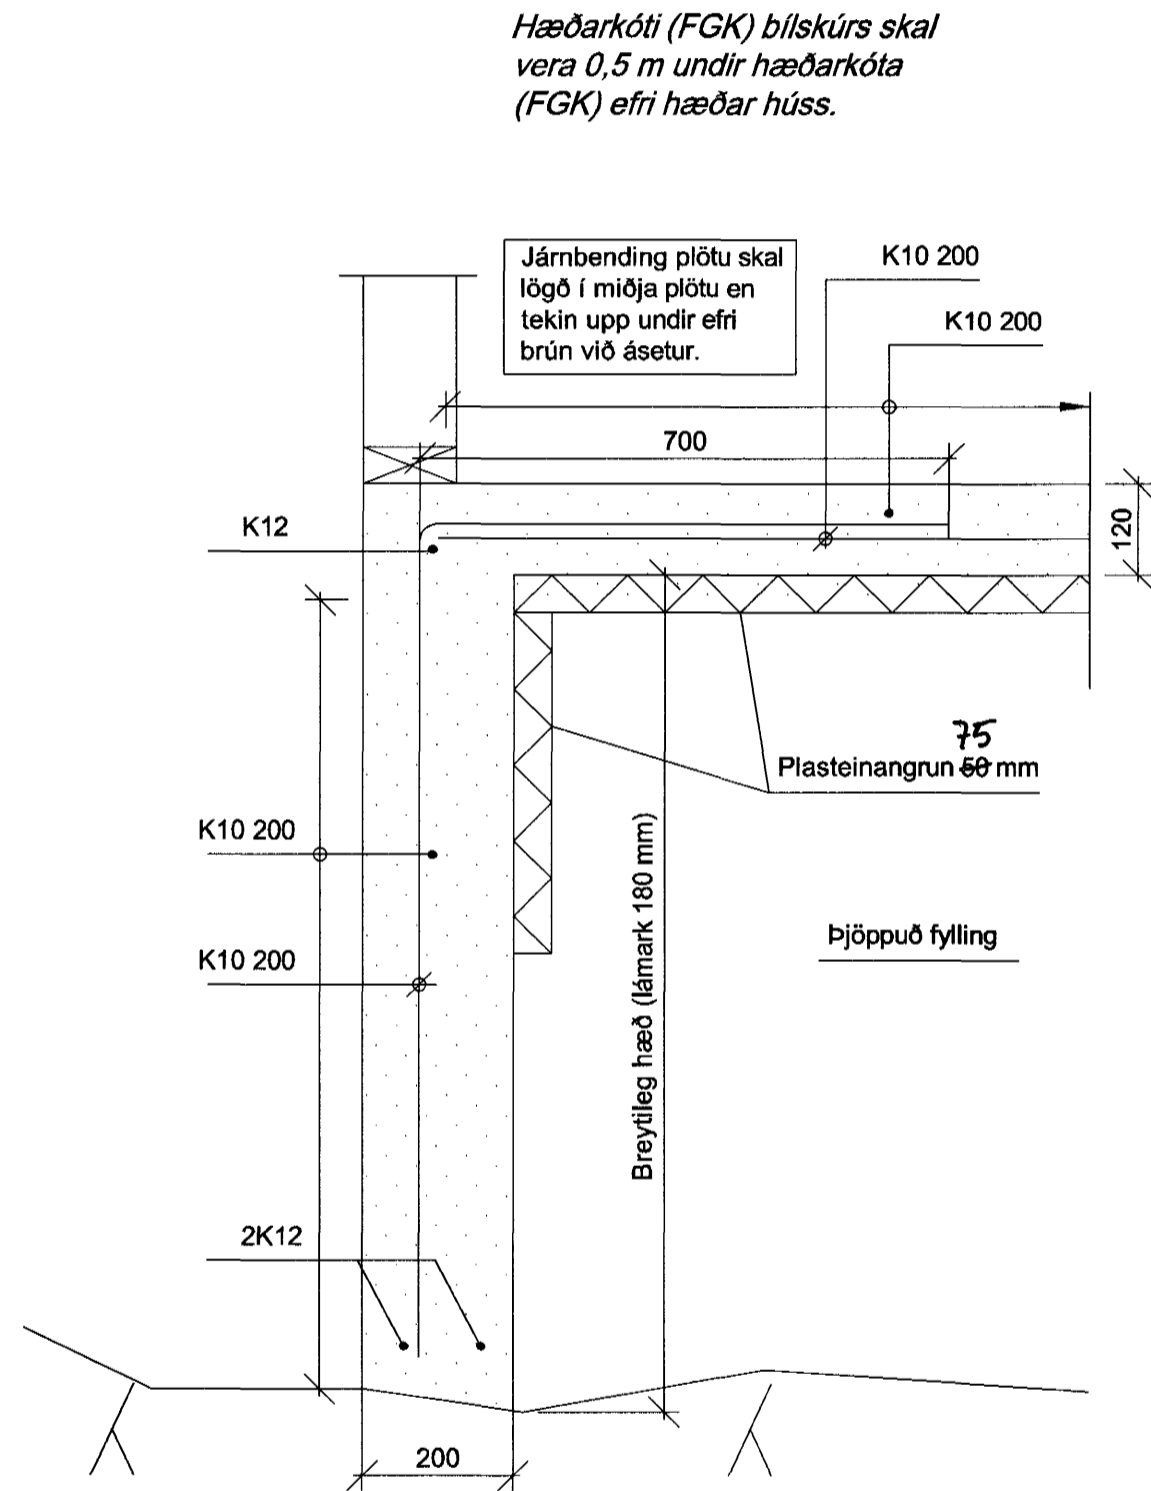

Hæðarkóti (FGK) bílskúrs skal vera 0,5 m undir hæðarkóta (FGK) efri hæðar húss.

Jámbending plötu skal lögð í miðja plötu en tekin upp undir efri brún við ásetur.

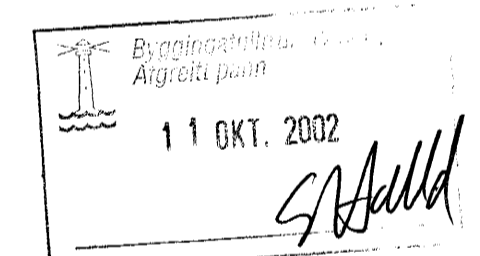

Skýringar.

Reiknað er með að mannvirkid sé grundað á klöpp.

Steinsteypa er C25 skv. ENV 206

Steypuhulur
Að jarðvegi 40 mm
Veggir 35 mm
Plötur 25 mm (neðra borð)

Bendistál er KS500

Öll mál eru í mm,
nema hæðarkótar eru í m.

Unnið skv. aðaltekningum:
SUÐURGATA_48_HAFN BL 01 og BL 02 dags. 09.08.2002

liunfir

Verkfæðipjónusta Jóhanns G Bergþórssonar. EHF.

Kennitala: 570879-0149 Strandgata 28 220 Hafnarfjörður Sími 555-3250 Fax 555-3251 Netfang beggi@islandia.is

| Tilv. | Magn. | Titill verks. | | Breytt. dags. | |
|---|--------------------|-----------------------------|---|---------------------|--------------------------|
| Mannað af: MþG | Toiknað af: MþG | Yfirfarið af: <i>X10</i> | Samþykkt af - dags. <i>Stu. ca. 2002</i> | Dags: 08/10/2002 | Mælikvarði: 1:50 1:10 |
| SUÐURGATA 48, Viðbygging, bílskúr | | Teikning Nr: SG-48 S01 | Skráarheiti: SG-48 | Útgáfa: Frúntúg. | Blað nr./nr. |
| Steypur sökkull / botnplata, jámbending | | | | | |