


Deili 1:10.
Framlenging á stálbitum
undir einingum. (a)

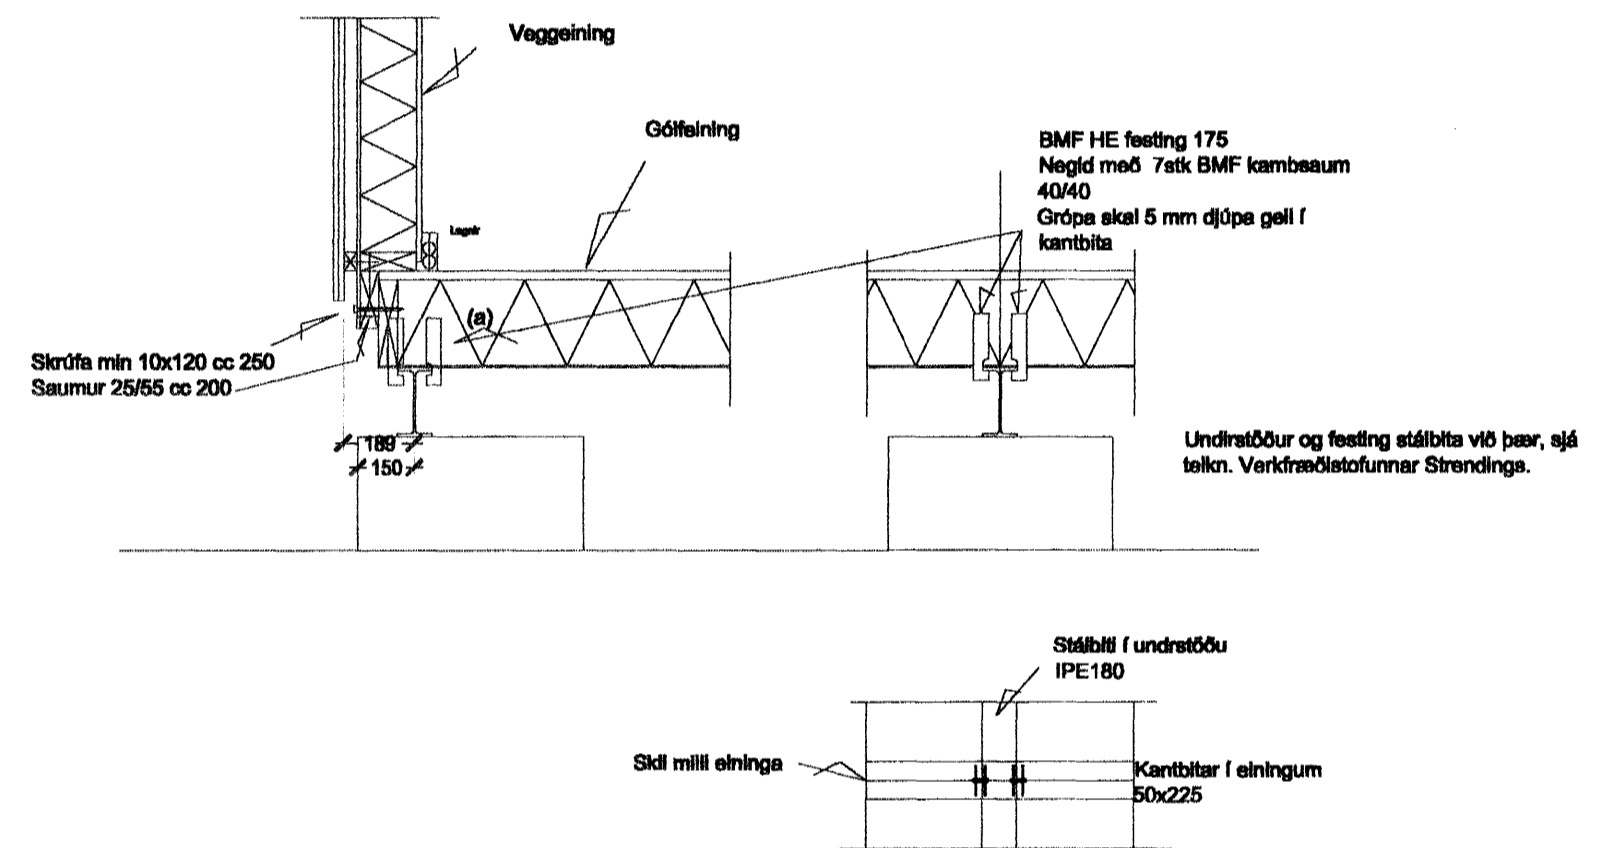


Teikningin gildir fyrir:
492a-14 Hrauntunga 7, Víðistaðaskóli
492b-14 Hlíðarberg 2, Setbergsskóli
492c-14 Hlíðarberg 2, Setbergsskóli
492d-14 Akurholt 1, Hvaleyrarskóli

Verk. 492-14 a-d Færanleg kennslustofa

Teikning: Festing húss við undirstöður

Mál: 1:20
Dags: 22.7. 2002 21.8.2002 (a)

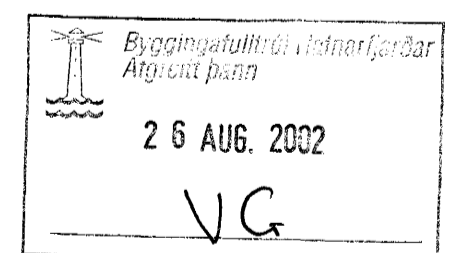

Guðmundur Gunnarsson
byggingaverkfræðingur
Langagerði 15
108 Reykjavík
sími/fax 5888786
GSM 897 8786
kt. 010754-5939
netfang noinoi@simnet.is

Handwritten signature