


GRUNNMYND M, 1:50

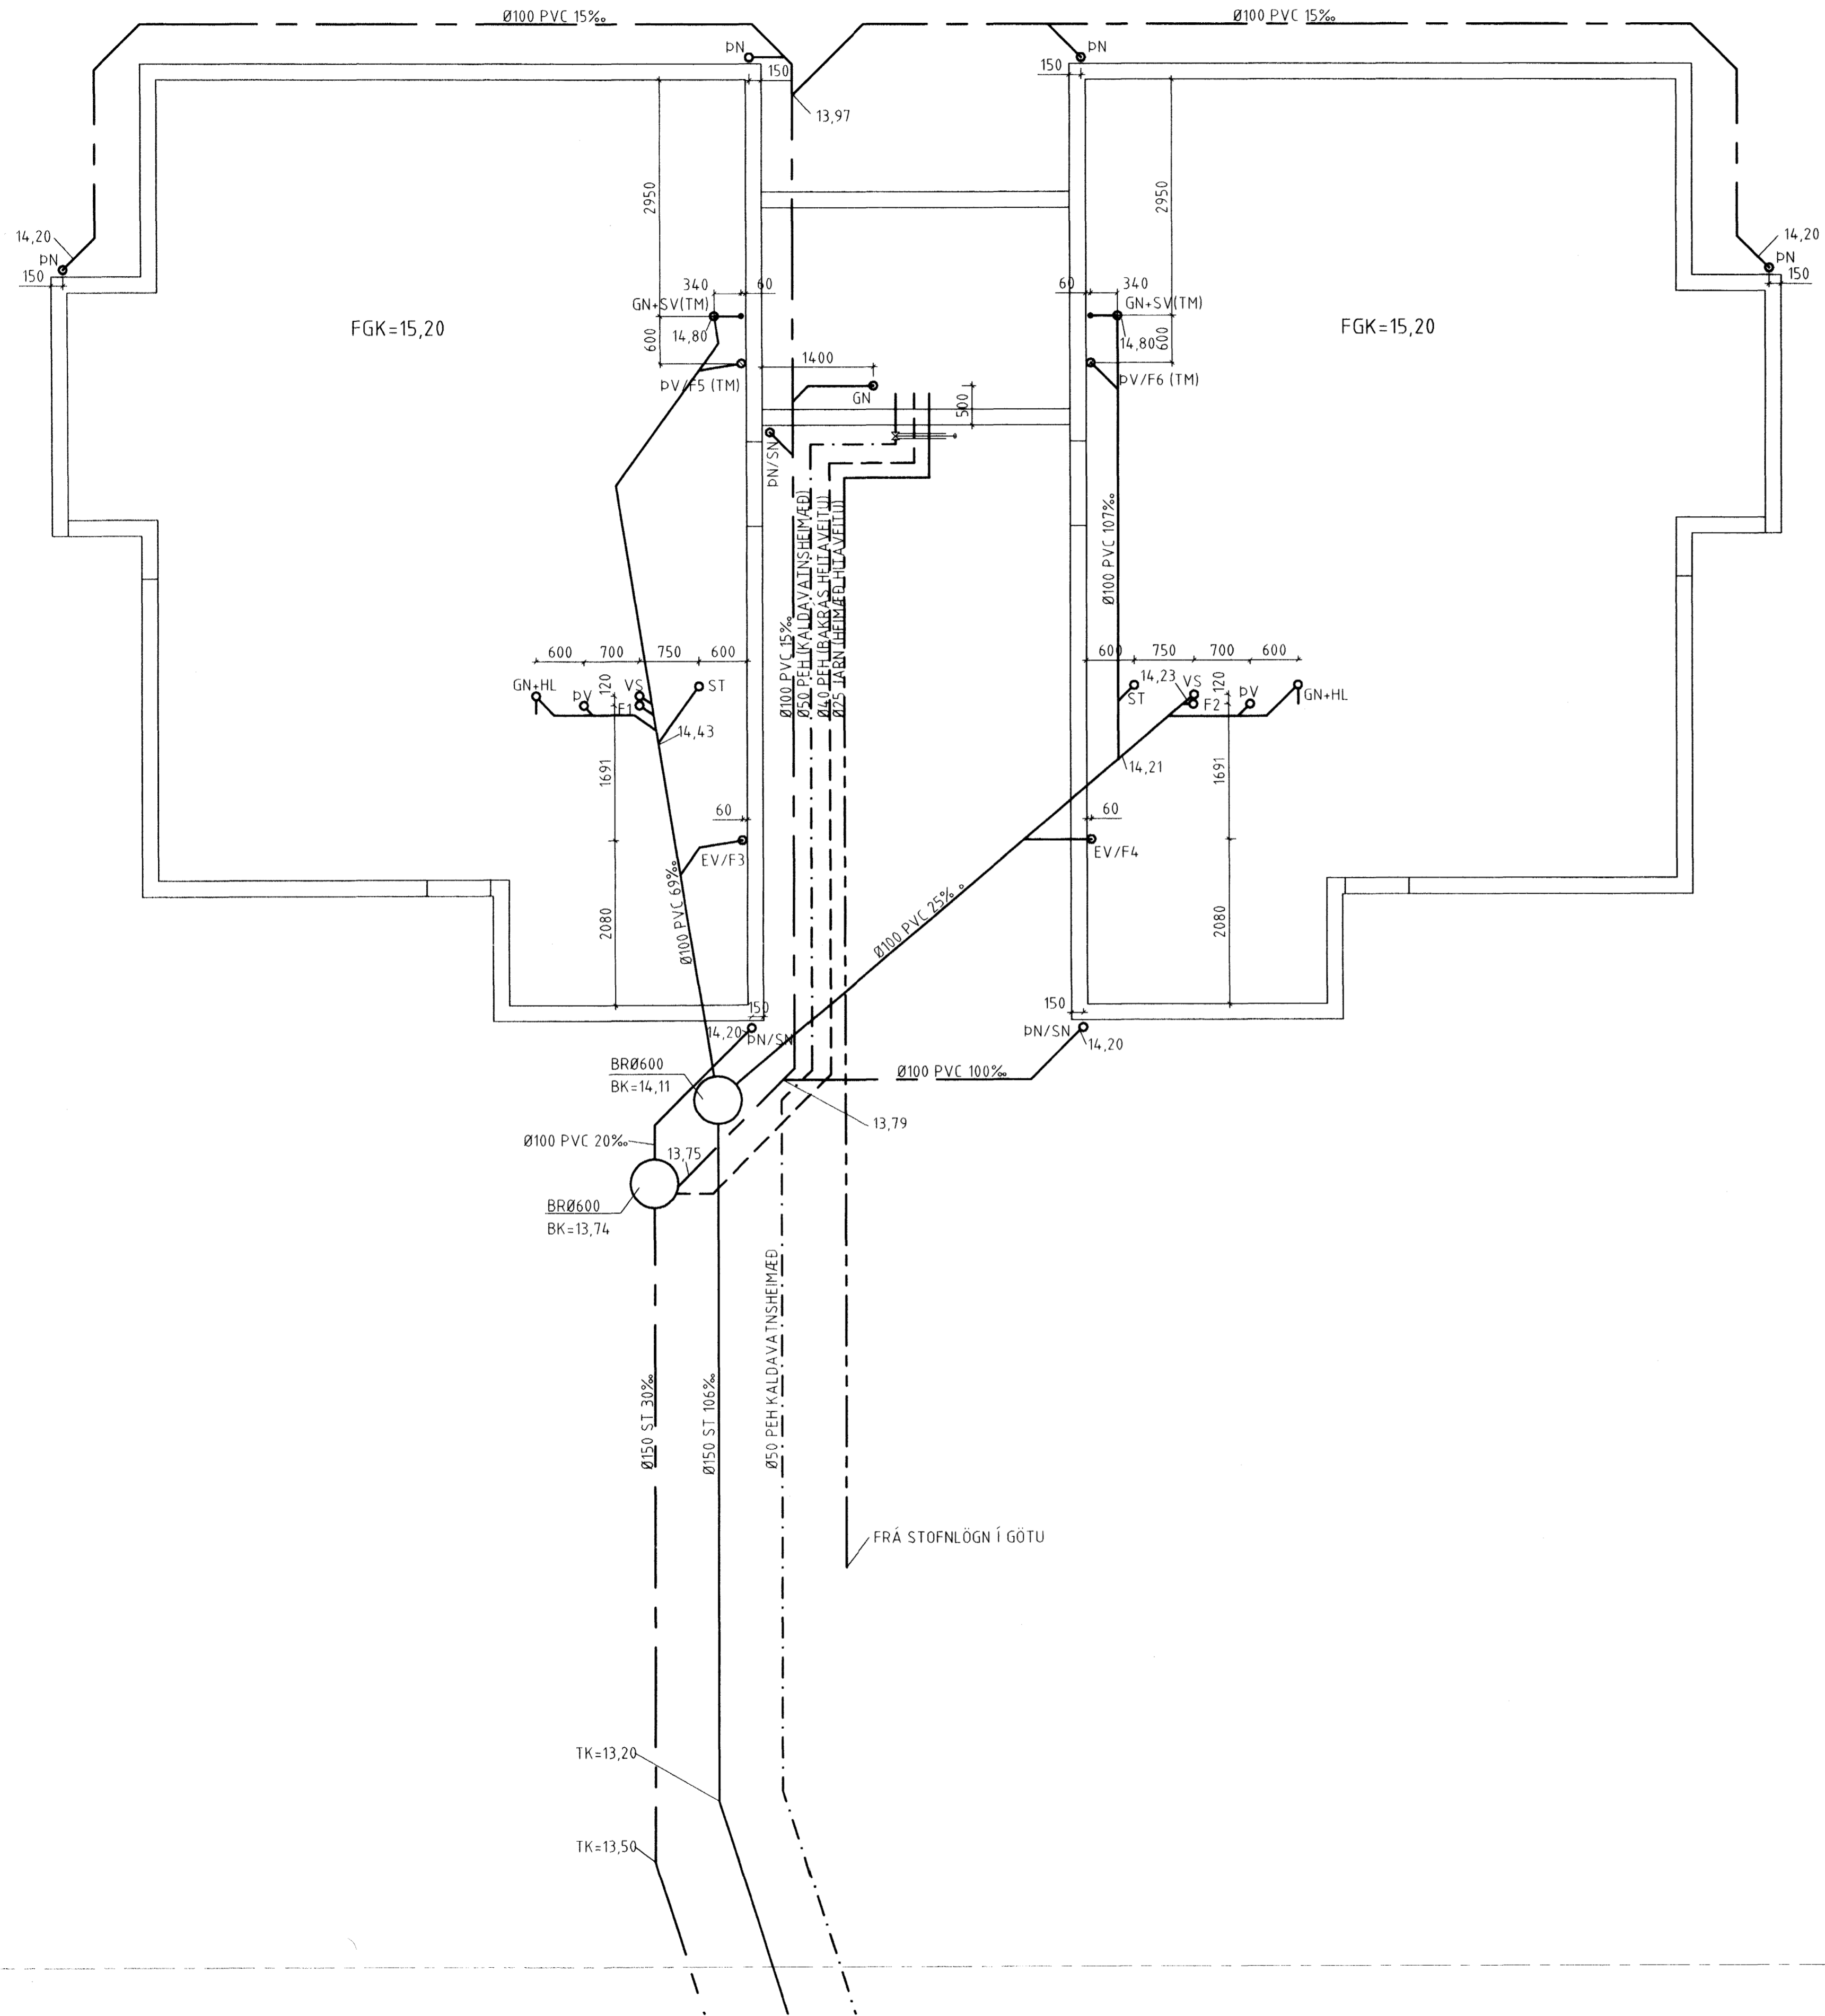

SKÝRINGAR:

KÓTAR ERU Í METRUM EN ÖNNUR MÁL Í MILLIMETRUM.


FRÁVEITULAGNIR SKULU ÝMIST VERA ÚR PVC EÐA STEYNSTEYPU SBR. TEIKNINGAR UNDIR LÖGNUNUM OG BRUNNUM SKAL VERA BURÐARHÆFUR BOTN OG SKULU LAGNIRNAR HVÍLA Á 20 CM SANDLAGI ER NÁI 20 CM UPP FYRIR LAGNIRNAR.

BOTN BRUNNA SKAL VERA MED FORMUÐUM RÁSUM EN AD OFAN SKAL GANGA FRÁ DEIM MED ÞAR TIL GERÐU STEYPTU LOKI EÐA STEYPUJÁRNLOKI.


KALDAVATNSHEIMÆÐ SKAL VERA ÚR PEH PLASTI (HIGH DENSITY POLYETHYLENE), SBR, DIN 8074, ÞRÝSTIÐREÐ 6. LEGGJA SKAL LÖGNINA MITT Í 50 CM ÞYKKT SANDLAG OG SKAL HÚN VERA Í HLÍÐARKÁPU (ÍDRÁTTARÖRI) FRÁ LÓÐARMÖRKUM AD RENNLOKA MED SPINDLI UPP ÚR JÖRÐU RÉTT UTAN VIÐ SÖKKUL.

FRÁ RENNLOKANUM INN ÚR SÖKKLI OG UPP ÚR BOTNPLÖTU SKAL LIGGJA GALVANISERUÐ STÁLLÖGN SEM VARIN SÉ MED ASFALTBORÐA.

AFSTÖÐUMYND M, 1:500

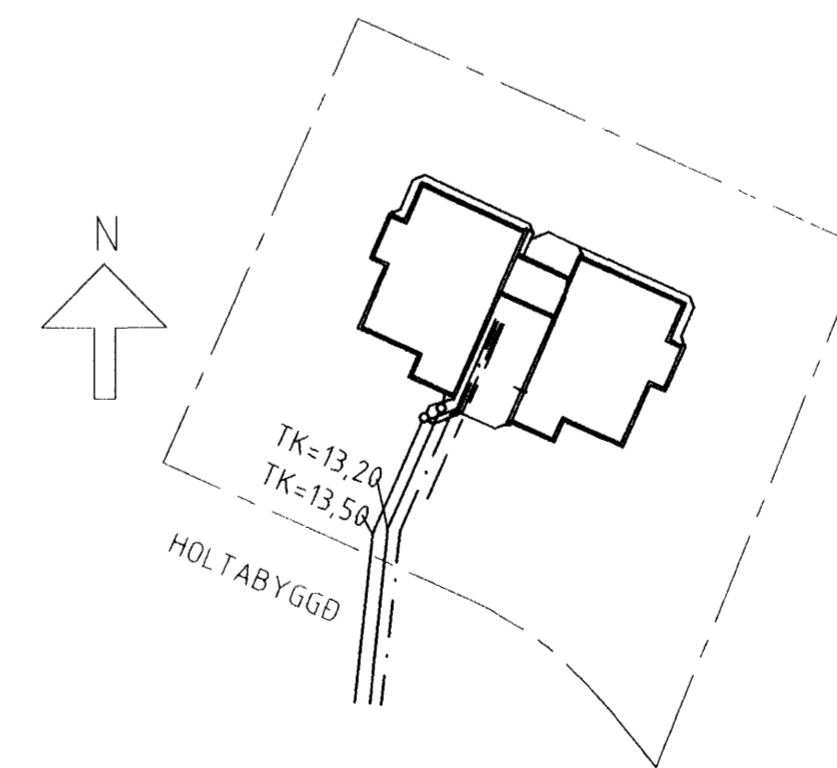

Þorvaldur Þorgeirsson 8701572099
Friðrik Þeinarsson 090676-4789
Byrjuki Sigurðsson 120765-4509
Elisabeth Lagerlöf 120452-2159

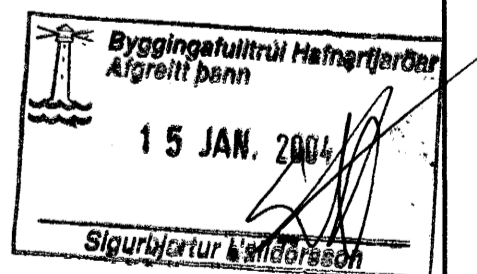

FERILL
 VÉRFRÉÐISTOFAN FERILL EHF. F.R.V.
 MÖRKIN 1 108 REYKJAVÍK
 Sími: 568-8570 Fax: 568-9084
 Netfang: ferill@ferill.is

HOLTABYGGÐ 8 HAFNARFIRÐI

LAGNIR Í GRUNNI AFSTÖÐUMYND
 ALMENNAR SKÝRINGAR

D	06.01.04	REYNDARTEIKNING AF STÖTUM UPP ÚR GÖLF	
C	12.12.03	DN/SN AD SUNNANVERÐU FÆRD TIL	
B	02.07.98	STÖTAR FÆRDIR TIL	
A	19.06.98	TM I GEYMSLUM BÆTTI VIÐ	
BR	DAGS	HANNAÐ	SAMP.
	11.06.98	TEKNAÐ VSV	FRV. 1:50, 1:500 NR. 756-2-01 D