


ASETA HOLPLATNA SKAL VERA 80MM.  
 I UNDATEKNINGARTILVIKUM, ÞÓ ALDREI MEIRA EN  
 ÖNNUR HVER HOLPLATA, ER LEYFD MINNI ASETA,  
 EN ÞÓ ALDREI MINNI EN 60MM

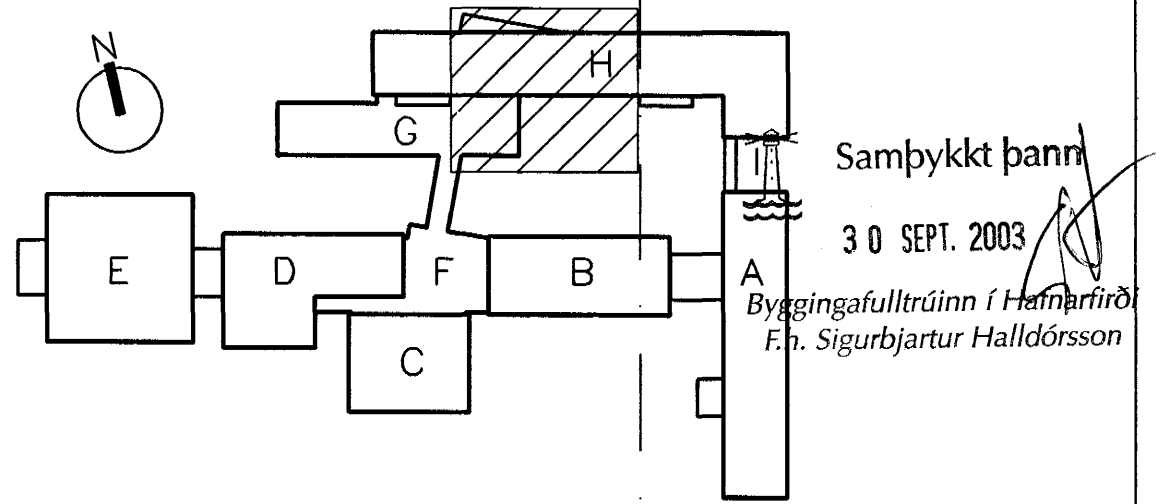

**BATTERIÐ**  
 FASTEIGNAFÉLAG  
 HAFNARFJÁRDAR  
 22 SEP 2003  
 VINNUTEIKNING  
 Kl. 110457-2789

**TILVÍSANIR:**  
 ALMENNAR SKÝRINGAR . . . . . SJÁ BL. NR. 02830-B00

**BROTÞÓLSFLOKKUR STADSTEYPTRA PLATNA C25**  
**BROTÞÓLSFLOKKUR RAUFASTEYPU C35**

B	22.09.2003	ÁSETA HOLPLATNA	HJ	BG
A	26.08.2003	ÓRTAK Í HOLPLÖTUR, SNIDPILA SÉRMYND 1	HJ	BC
ÓTG.	DAGS.	BREYTING:	HANNAD	SAMP.
HRAUNTUNGA 7, VÍDISTADASKÓLI VÍDBYGGING		BURDARVIRKI PLATA YFIR 1.FL.ÞÉÐ GRUNNMÝND, HÚS G OG H		
<b>VSB VERKFRÆDISTOFA</b>		Áritun lögg. hönnuða: BC		
Björn Gústafsson, Kl.:180550-4889.		Hönnuð: BG/HJ Teiknuð: BG/HJ		
Mál: 1:50 Yfirfarir:		Dags: 14.03.2003 Nr: 02830-B55-B		
Björn Gústafsson, Kl.:180550-4889.		Dags: 14.03.2003 Nr: 02830-B55-B		