


**SKÝRINGAR**

LAGNIR ERU HULDAR 16mm PLASTPÍPUR OG TAUGAR 3x1,5.  
 HÆÐ Á ROFUM SÉ 105 sm.  
 TENGLAR VIÐ ROFA SÉU Í SÖMU HÆÐ OG ROFAR.  
 HÆÐ Á TENGLUM SÉ 20sm.  
 HÆÐ Á VEGGLJÓSUM YFIR VÖSKUM SÉ 210sm.  
 MÁLSTRAUMUR ROFA SÉ 10A, EN TENGLA 16A.

NEMA ANNARS SÉ GETIÐ

L = SJÓNVARP, F = BÆJARSÍMI, T = HITANEMAR F. GÓLFHITA H=160sm  
 H = HÁTALARADÓSIR H=20sm, DS = DYRASÍMI H=130sm

- R REYKSKYNJARI jóniskur
- R REYKSKYNJARI optískur
- O HREYFISKYNJARI ÞJÓFAVARNARKERFIS H=V/LOFT

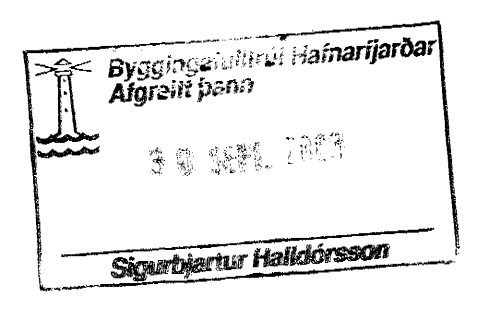

A		03-12-31	HEIMTAUTAR- OG FULLNÁÐARTEIKNING	B.p.T.	T.S.	Traust Sveinbjörn	220/18 - 2439	TERA S/F	RAFMAGNSVERKFRÆÐISTOFA EDMUND NIELSENSEN TRAUSTRYGGUBRANSON	RAFMAGNSVERKFRÆÐISTOFA SÍMI SÖFTVIR SÍMI SÖFTVIR	MEY 1:100	TITEL NR 2	SÍÐASTA TÍÐ	TÍÐ 2 AF 15	ÚTFL A
ÚTFL	DAG			TEIÐ	NAÐR	SAMTYKT	KEIÐITALA								