


Grunnmynd jarðhæðar 1:50  
Hús nr. 59

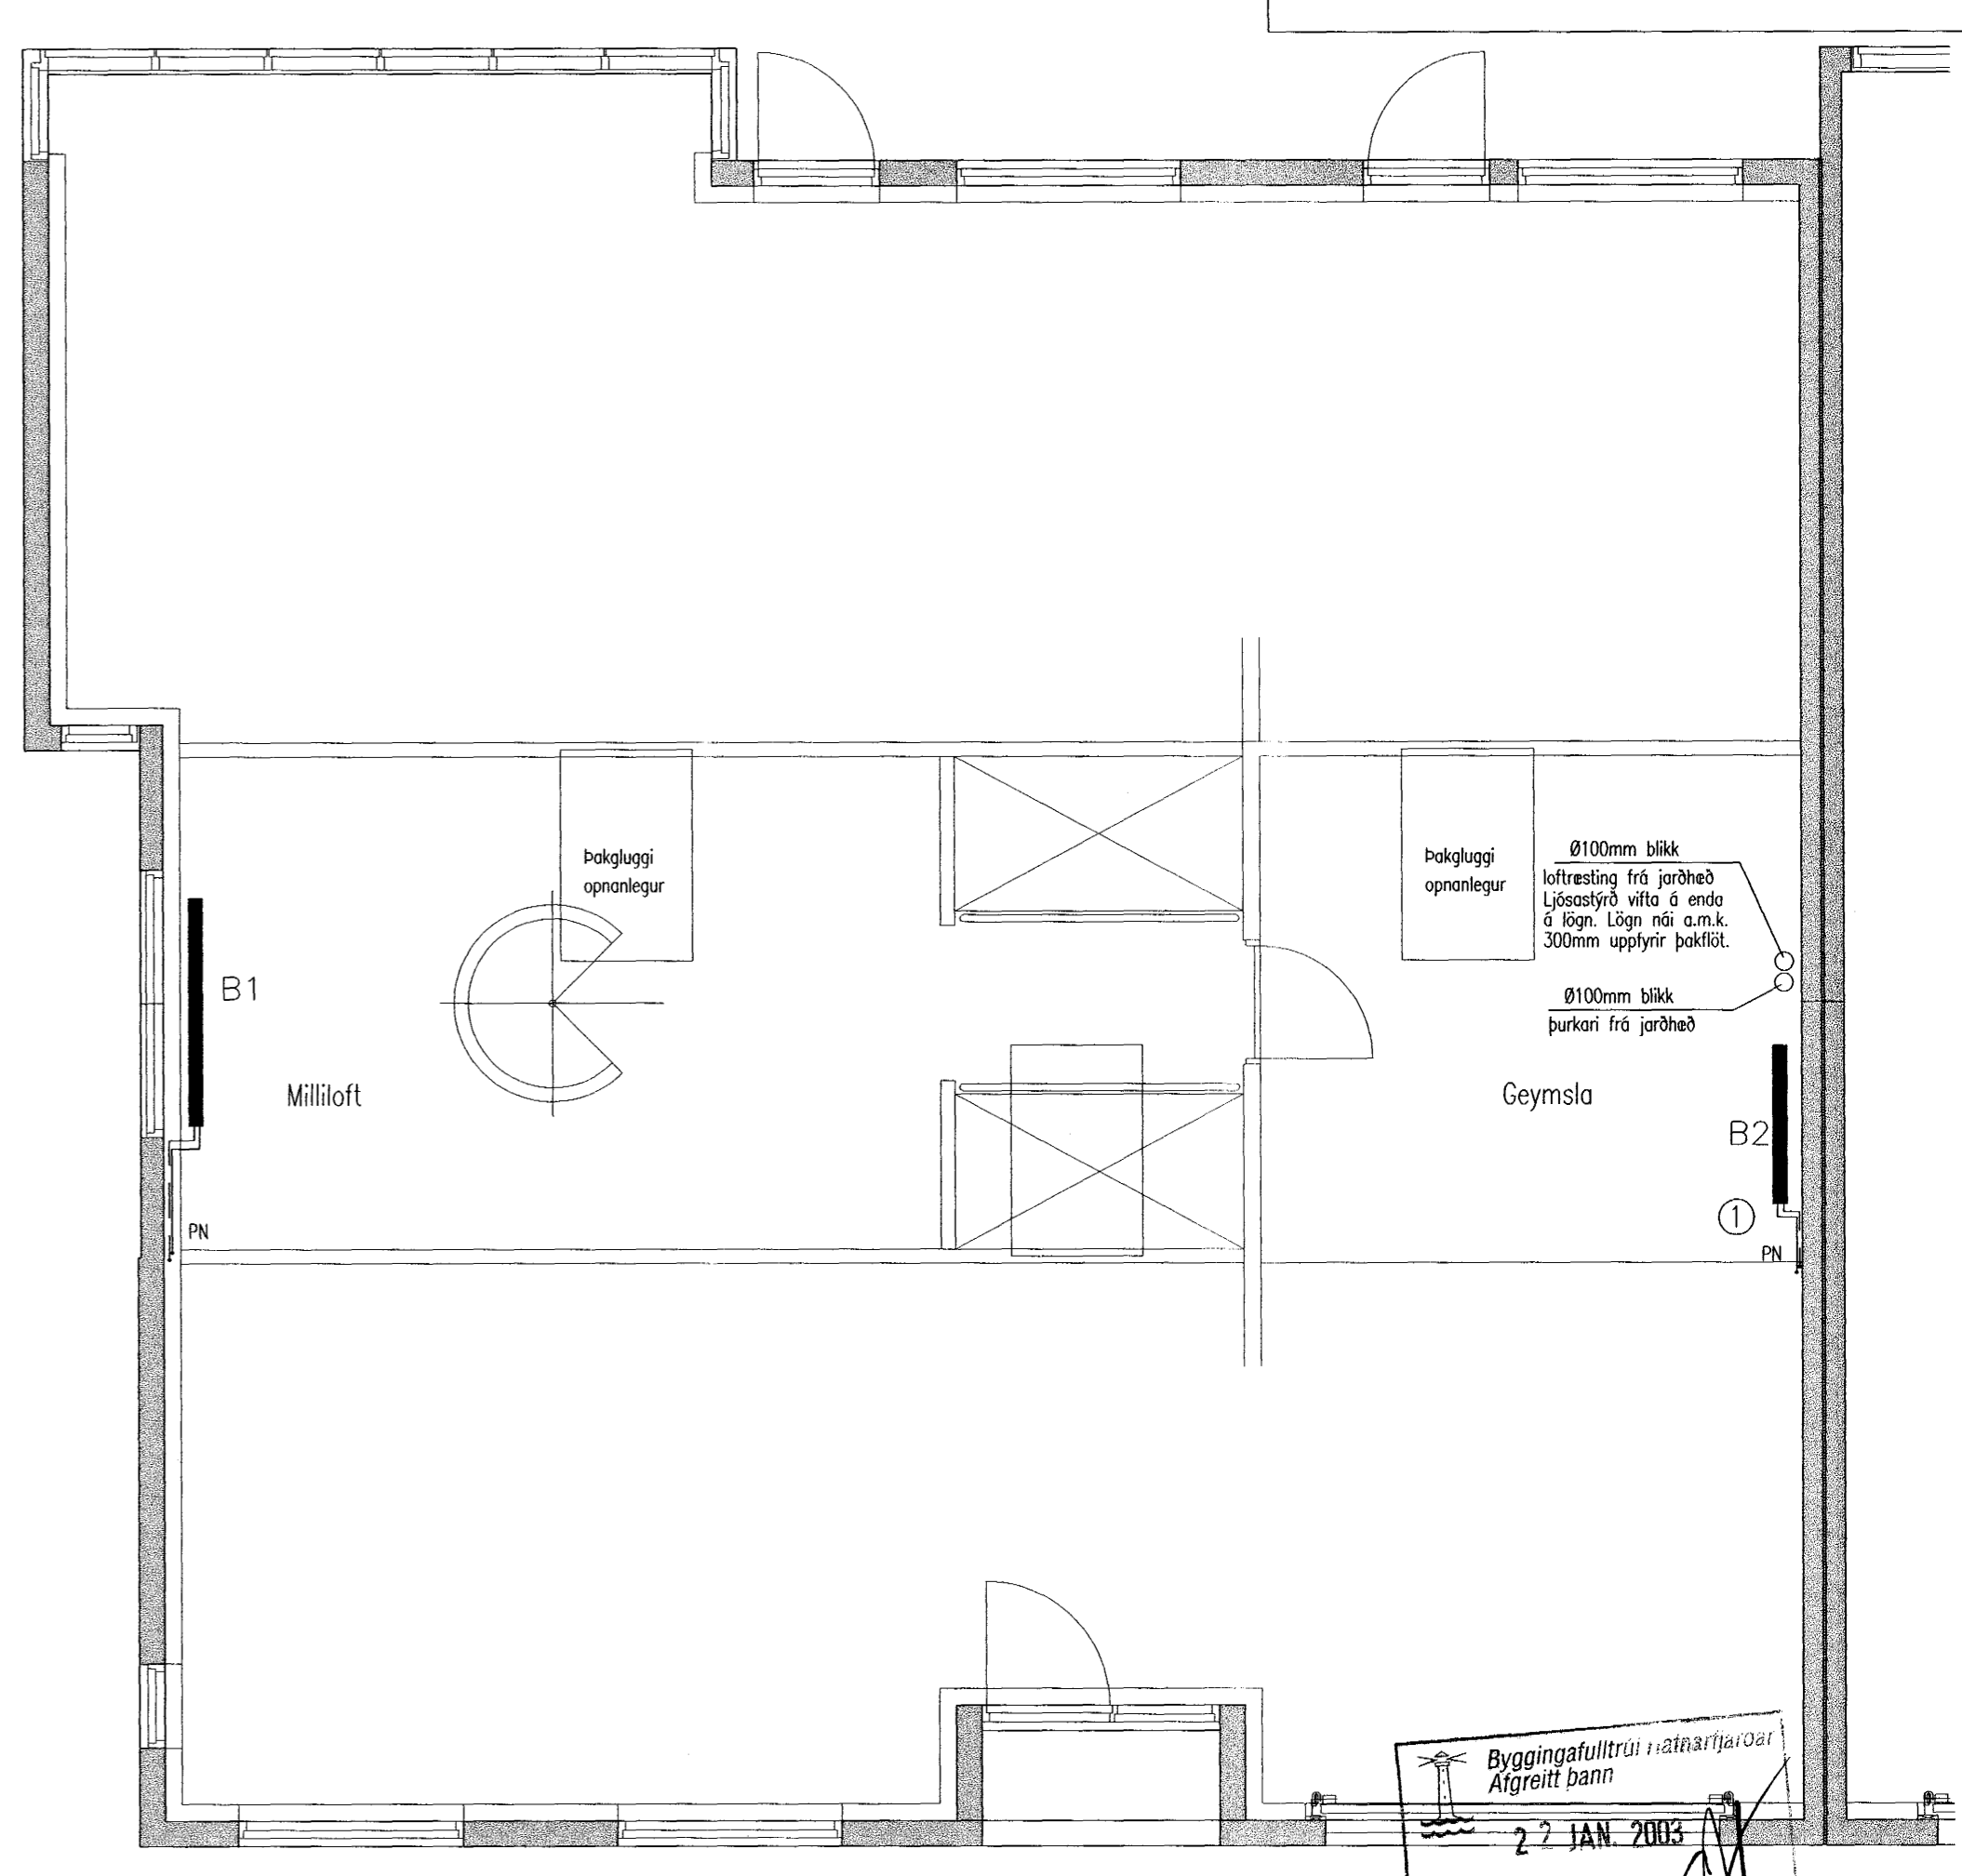

Grunnmynd milligólfs 1:50  
Hús nr. 59

*Bjarni Arnarson*  
 Áritun / aðalhönnuðar / skv. gr. 19.2 byggingarreglugerð  
 (samræming séruppdráttu)

Byggingafulltrúi / stafráfarðar  
 Afgreitt bann  
 22 JAN 2003

Breytingar			Prastaras 59,61,63, hús nr. 59	
Nr.	Dags.	Nafn		
①	02.12.02	BA	Tæknipjónusta Bjarna Arnasonar ehf. Smíðjuvegi 11 Netfang: bjarniar@simnet.is	<i>Bjarni Arnarson</i> Mkv. 1:50
			Grunnmynd jarðhæðar og millilofts Ofna og neysluvatnslagnir	Nr. 1 Dags. 02.04.'01 kt.:290461-4489

Legu lagna breytt