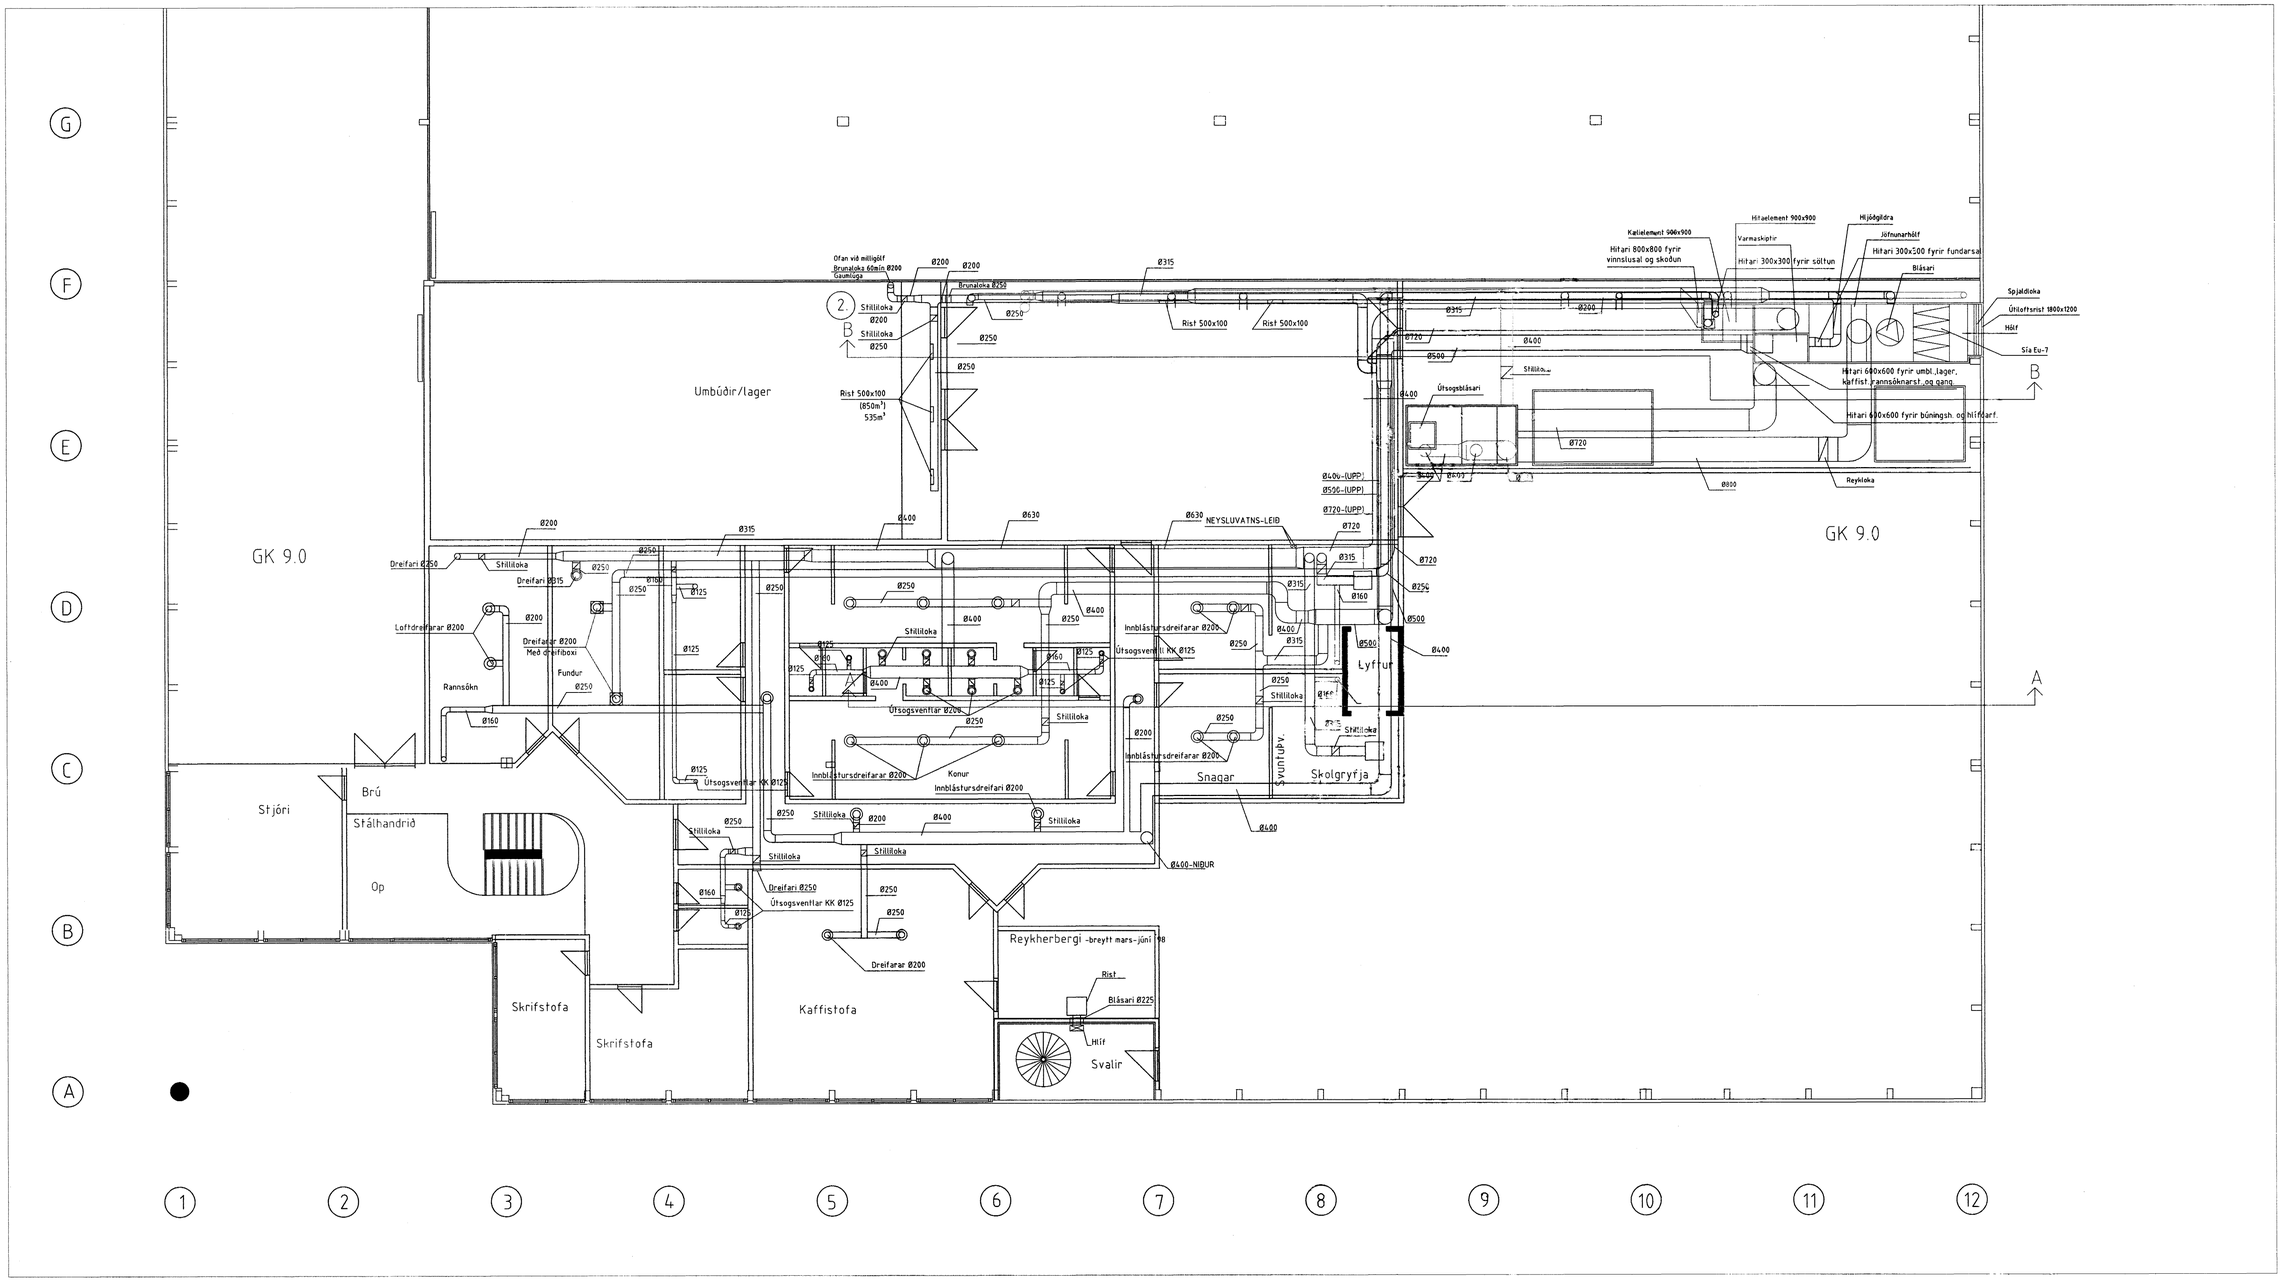

Skýringar

- Innblástur fyrir umbúðalager, lager, kaffistofu, rannsóknarst og gang
- Innblástur fyrir búningsherb og hlífðarföt
- Innblástur fyrir fundarherb.
- Útsog fyrir búningsherb, hlífðarföt, fundarherb, rannsóknarstofa og kaffist.

Stokkar sem ganga inn í milliloftið eru með brunalokur og gaumlúgur .

BREYTT: 19.04.99, 08.06.98.

2. BREYTT: .04.02.2002. Umbúðageymsla/milliloft

Byggingafulltrúi Hafnarfjarðar
Afgreitt þann
09. JAN. 2003

T11 TEIKNISTOFAN SMIÐJUVEGI 11
200 KÓPAVOGI
S: 564 4680 FAX: 564 4681

Verkheiti	SÍF Birðgast. Fornubúðir 5	Mkv.	1:100
Verkhluti	Loftræsting 2 hæðar	Dagsetning	
Bjarni Árnason MTFI Ragnar Gunnarsson MTFI	Hannað RGG Teiknað RGG	Blað nr. Breytt	3.04 af 306 04.02.2000