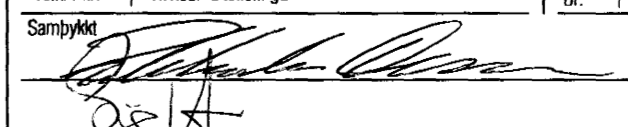


br. 14/10/02 Komið fyrir skólvegg fyrir framan anddyri.
 04.10.2001. Breyting 1: Kóti hækkaður um 20 sm.

VEKTOR - hönnun og ráðgjöf - Nýbýlavegi 6, 200 Kópavogi.		Sigurður Hafsteinsson byggingatæknifræðingur Kl. 030659-7749 sími: 554-6650 fax: 554-6669.		ERLUÁS 19, HAFNARFIRÐI UNDIRSTÖÐUR GRUNNMYND	
Br. 02	Kóti hækkaður um 20 sm	Br. 1	04.10.'01		
Teikn. nr.	Tilvísun á teikningu	Br.	Dags.		
Samþykkt 		Hannað	Teiknað		
		VB	SM		
Dagsetning	Verk nr.	Mælikvarði	Teikn. nr.		
13.07.'01	A-01-07-26	1:50	B-02		