



Lagnir eru rör í rör kerfi  
td. Wirsbo-eval-PEX, sjá nánar  
skýringarblað L-01. Ómerktar lagnir  
eru 15\*2,5.

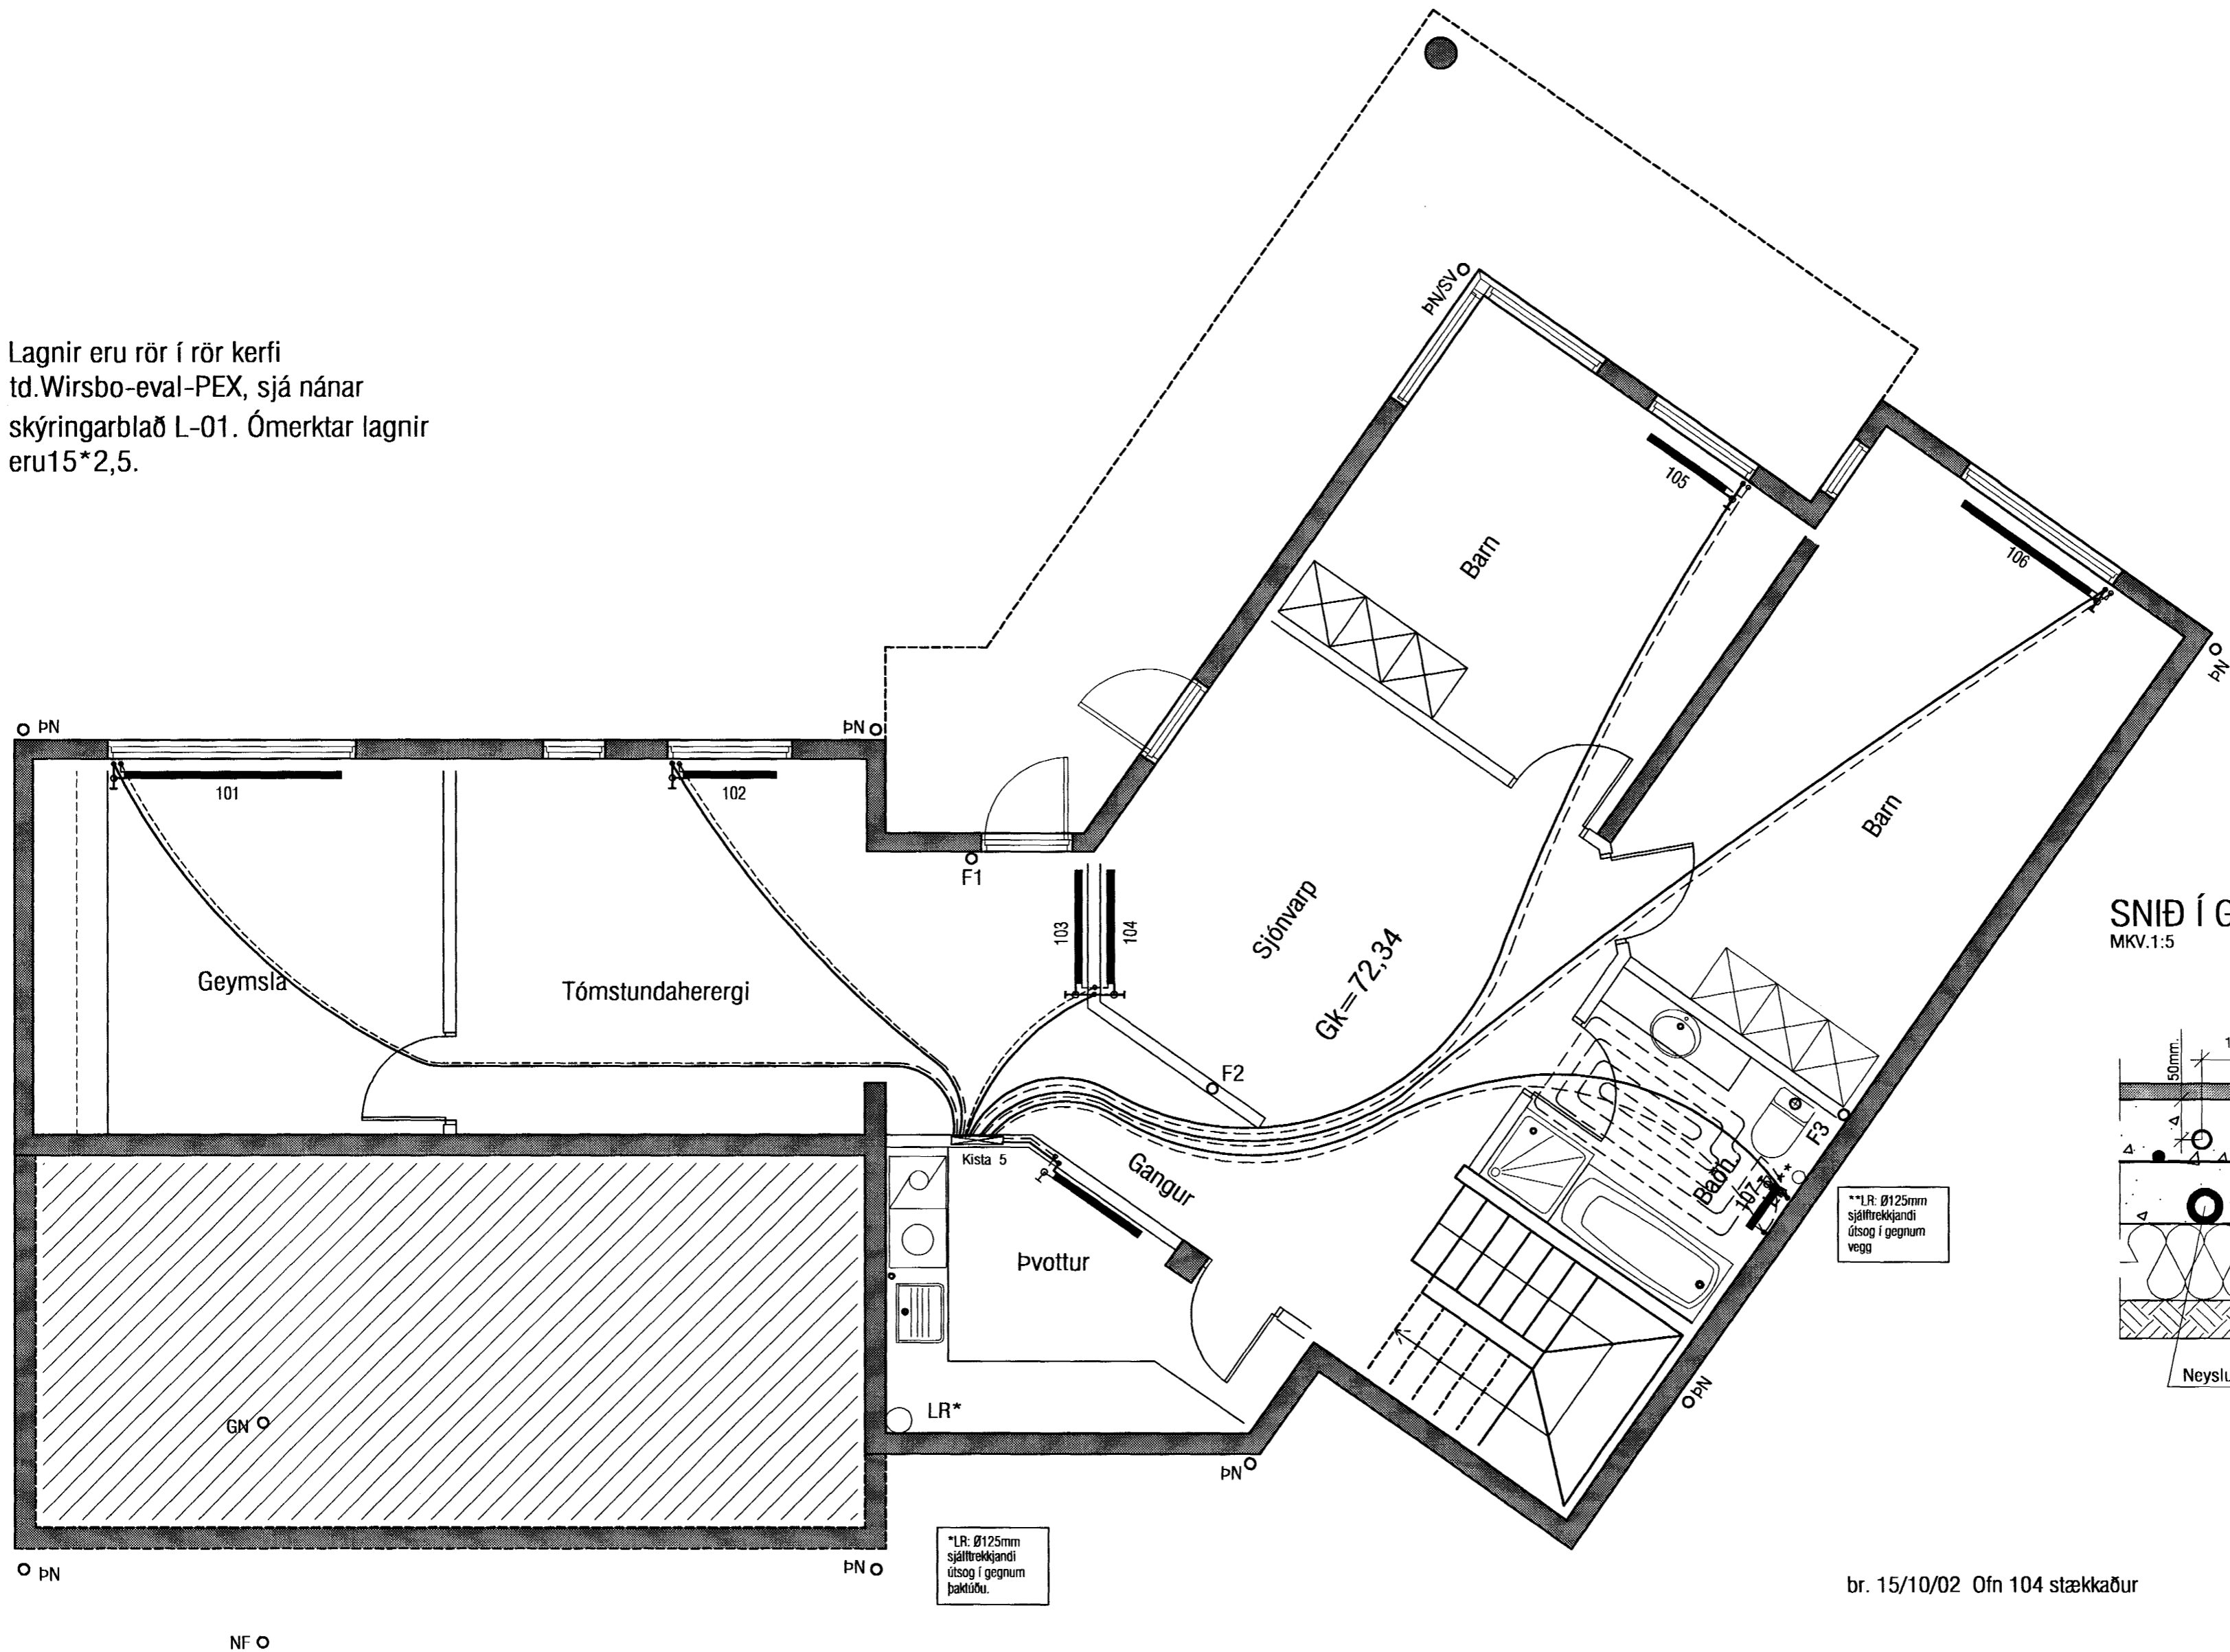


**SNIÐ Í GÓLF**  
MKV.1:5

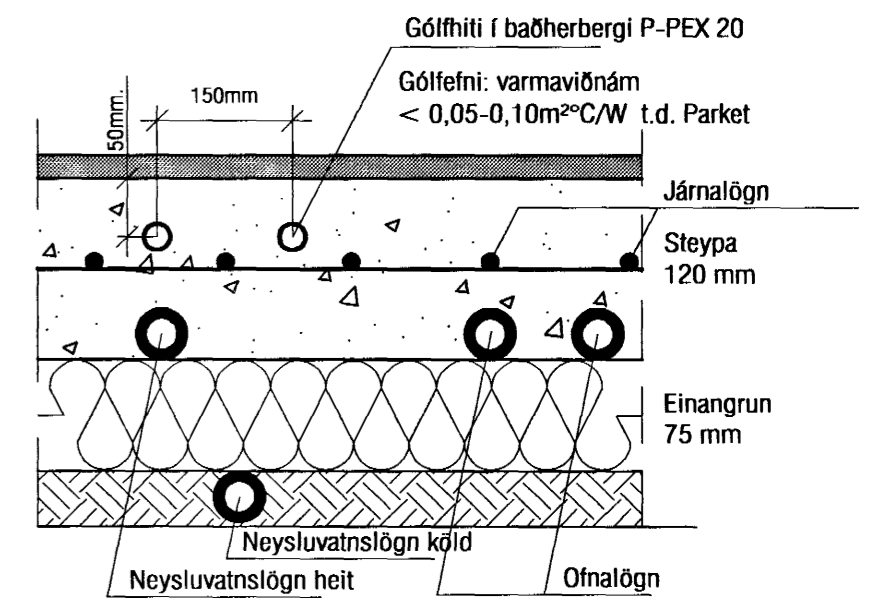

\*\*LR: Ø125mm  
sjálfrekkjandi  
útsog í gegnum  
vegg

\*LR: Ø125mm  
sjálfrekkjandi  
útsog í gegnum  
þaklóðu.

br. 15/10/02 Ofn 104 stækkaður

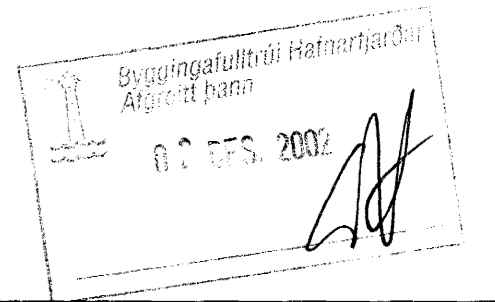

GRUNNMYND 1. HÆÐAR m.k.v 1:50

<b>VEKTOR</b> - hönnun og ráðgjöf - Nýbýlavegi 6, 200 Kópavogi.		Sigurður Hafsteinsson byggingatekniráðgjafi Kf. 030859-7749 sími: 554-6650 fax: 554-6669.		<b>ERLUÁS 19, HAFNARFIRÐI</b> <b>OFNALAGNIR</b> <b>GRUNNMYND 1. HÆÐAR</b>	
Teikn. nr.	Tilvisun á teikningu	Br.	Dags.	Hannað	Teiknað
				VB	SM
Dagsetning	Verk nr.	Mælikvarði	Teikn. nr.		
12.10.01	A-01-04-26	1:50	L-03		