

GRUNNMYND 1:50


NR. 23

NR. 21

Sperrur 50x225 boltuð á vegg með 12mm. múrboltum c/c 600, bordýpt, a.m.k. 70mm. Undirlagsskifur 4x40x40

Sperrur 50x225 boltuð á vegg með 12mm. múrboltum c/c 600, bordýpt, a.m.k. 70mm. Undirlagsskifur 4x40x40

Sperrur 50x225 boltuð á vegg með 12mm. múrboltum c/c 600, bordýpt, a.m.k. 70mm. Undirlagsskifur 4x40x40

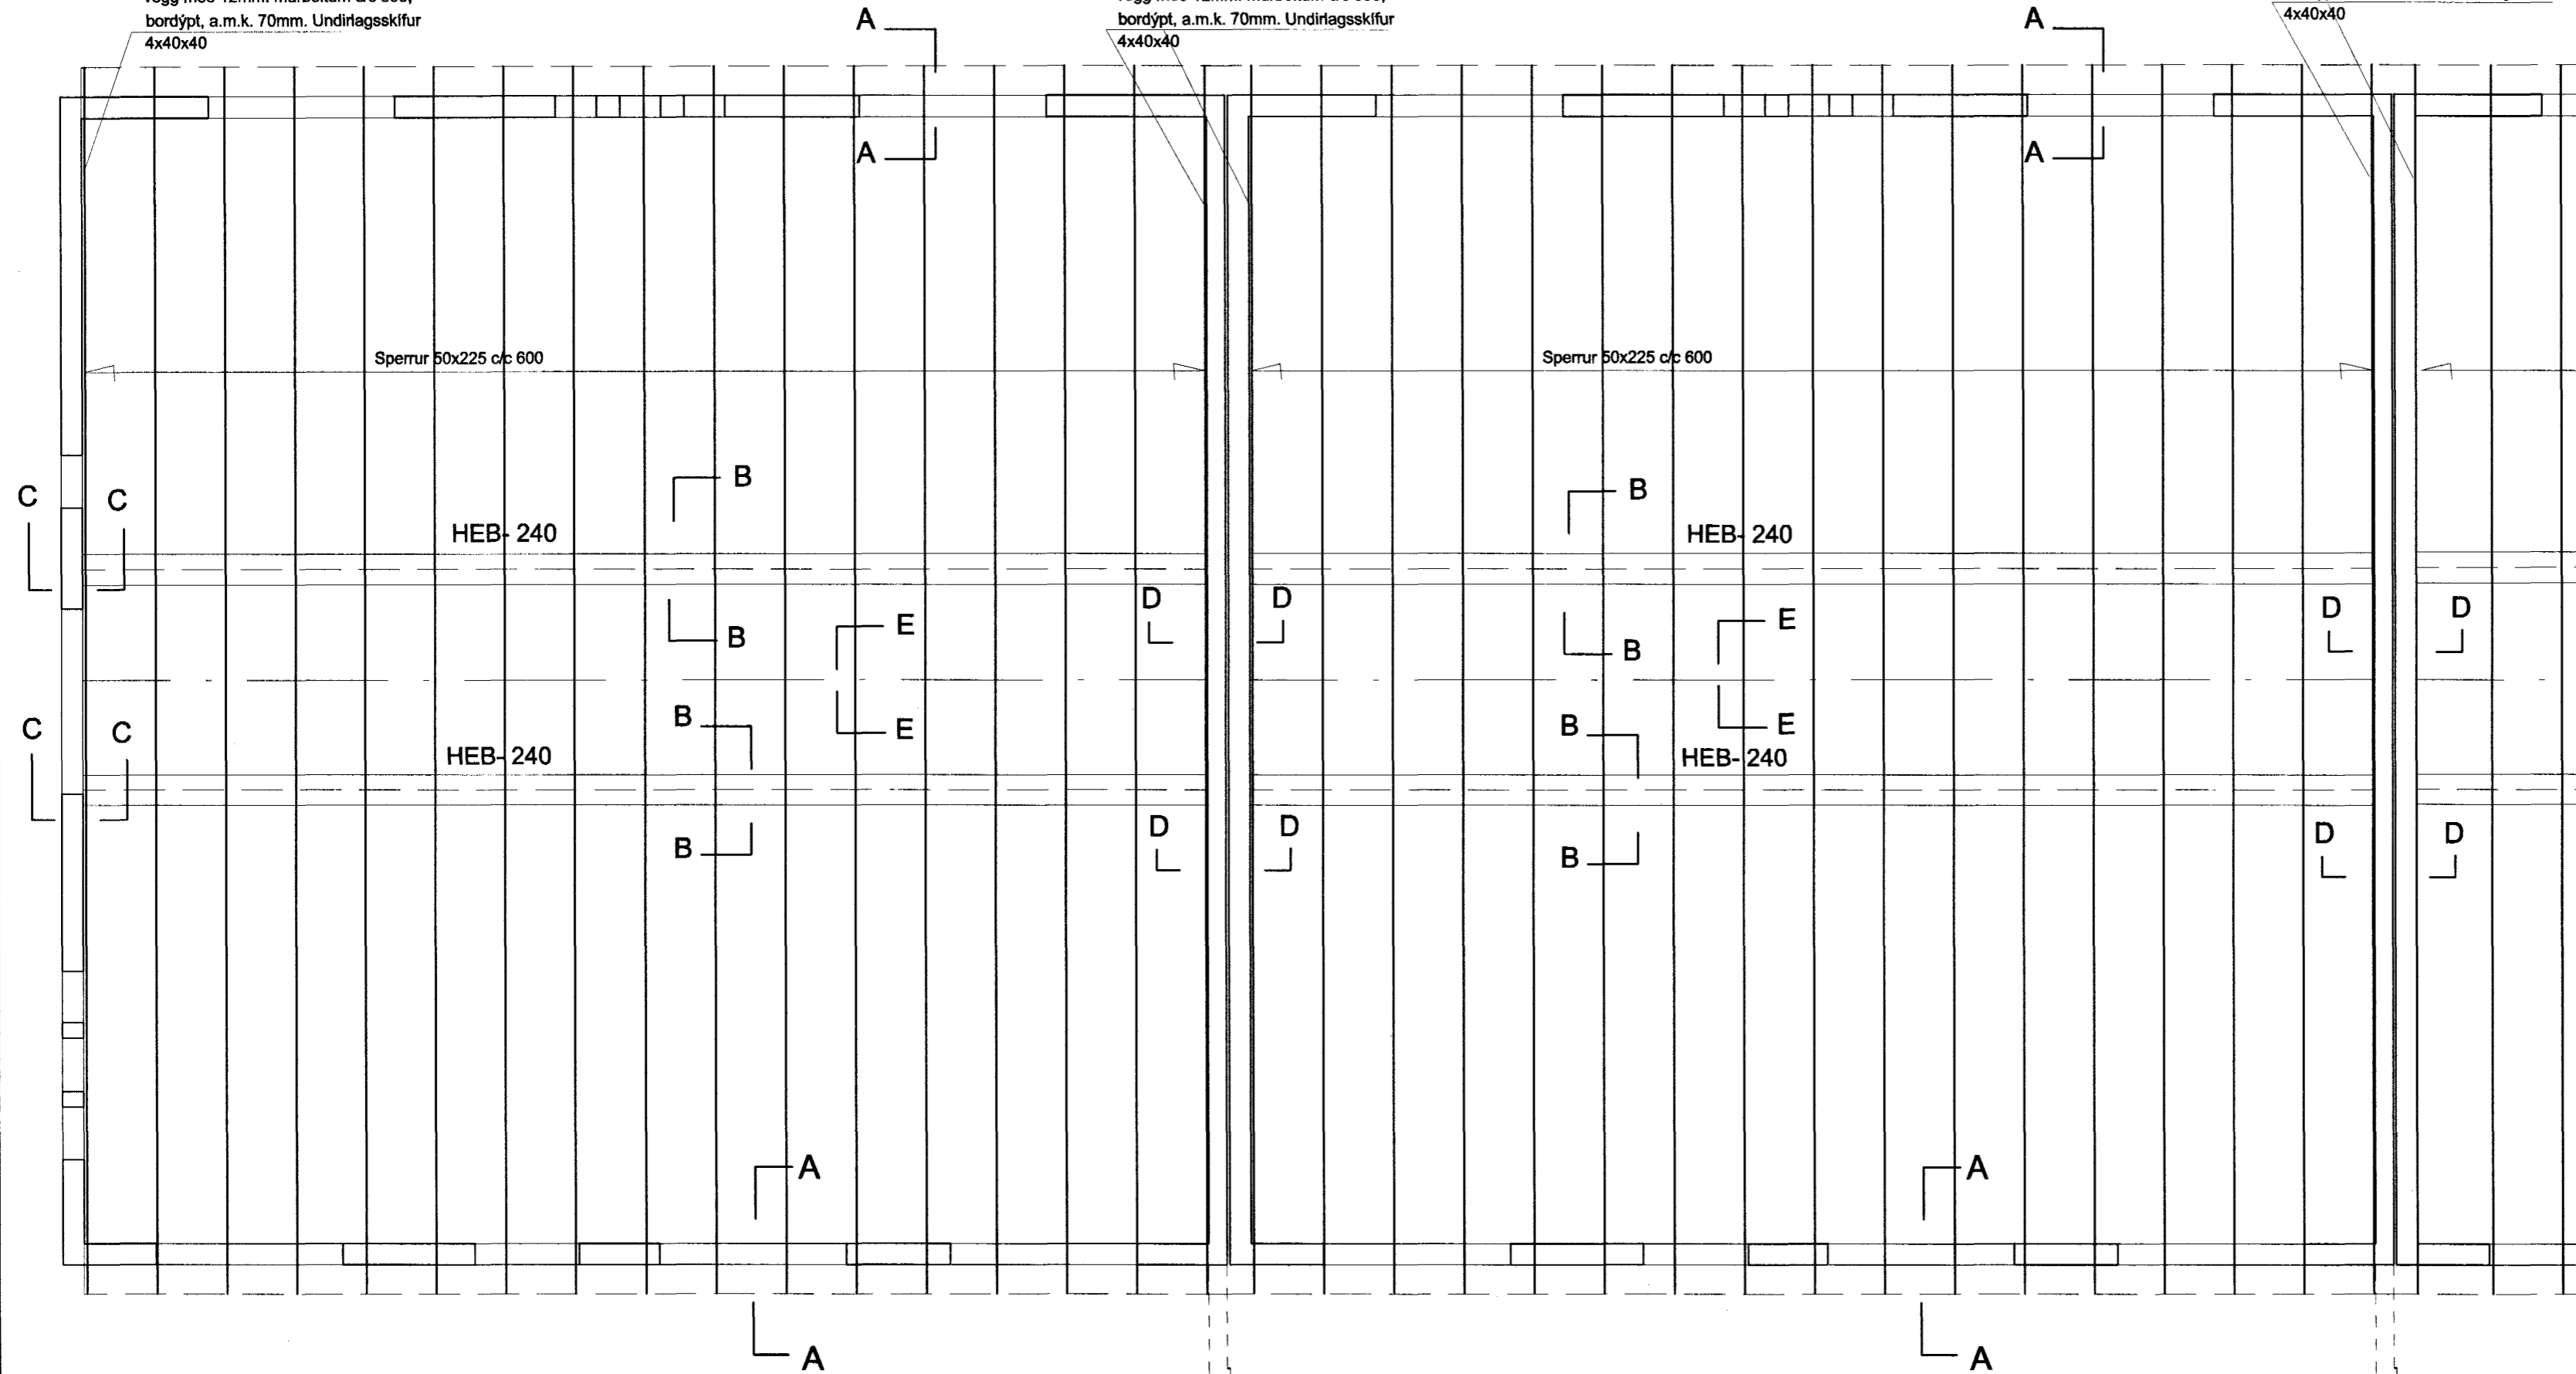

Skýringar:


Timburflokkur T 1 eða betra.
Allar festingar skulu vera galvanhúðaðar eða ryðvarðar.
Allt timbur sem kemur að steypu skal rjólað fúavarnarefni.

Allar sperrur eru 50x 225 c/c600 nema annað sé tekið fram á teikn.
Frágangur á þakkanti og útlöftun þaks sjá teikningar arkitekts.


Steypa í veggj skal vera S-300.
Steypustyrktarjám Ks.4200, merkt sem K á teikningum.
Steypuhula minnst 40mm. í undirstöðum og í ómúrhuðuðum veggjum, 25mm. í múrhuðuðum veggjum og 15mm. í plötum.

Umhverfis öll múrop og í veggendum komi 2K12, járnin nál minnst 500mm. út fyrir brúnir opa.
Allir úteggir skulu járnbenntir með K10c/c25# í útbrún.
Öll efnisgæði og vinna skal vera í samræmi við gildandi reglug. og staðla.

ATH: Öll mál skal sannreyna á teikningum arkitekts.

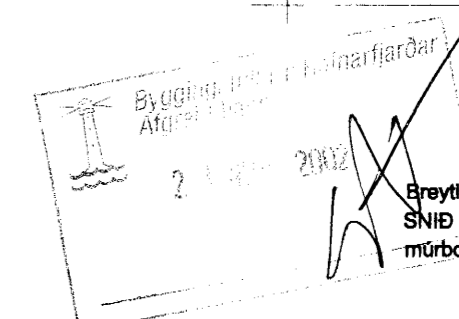

Breyting í nóv. 2002: breytt stálbitafestingum SNID C-C, D-D og E-E. stálbitar festir með múrboltum í stað þess að vera innsteyptr

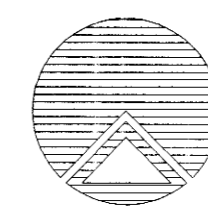

Teiknistofan Röðull

Knarrarvogli 4 Reykjavík
S: 5683577 Fax 5683522

Verkhelti:
Svöluás 19-21-23 Hafnarfirði

Verkhelti:
Þakviðir

Helgi Gunnarsson kt. 050350-4879 h.s. 5544708 gsm 6921020 nmt. 8533489
Jón Rafns Antonsson kt. 240347-2539 h.s. 5670775 gsm. 8928377 nmt. 8528377

Mkv. 1:50	Hannað: hg
Daga: ágúst 2002	Teiknað: hg
Breytt: nóv. 2002	Yfirfarið: hg
Breytt:	Fjöldi blæða 18
Breytt:	Blað nr. 9