


GRUNNMYND 2.HÆÐAR OG LOFT 1:50

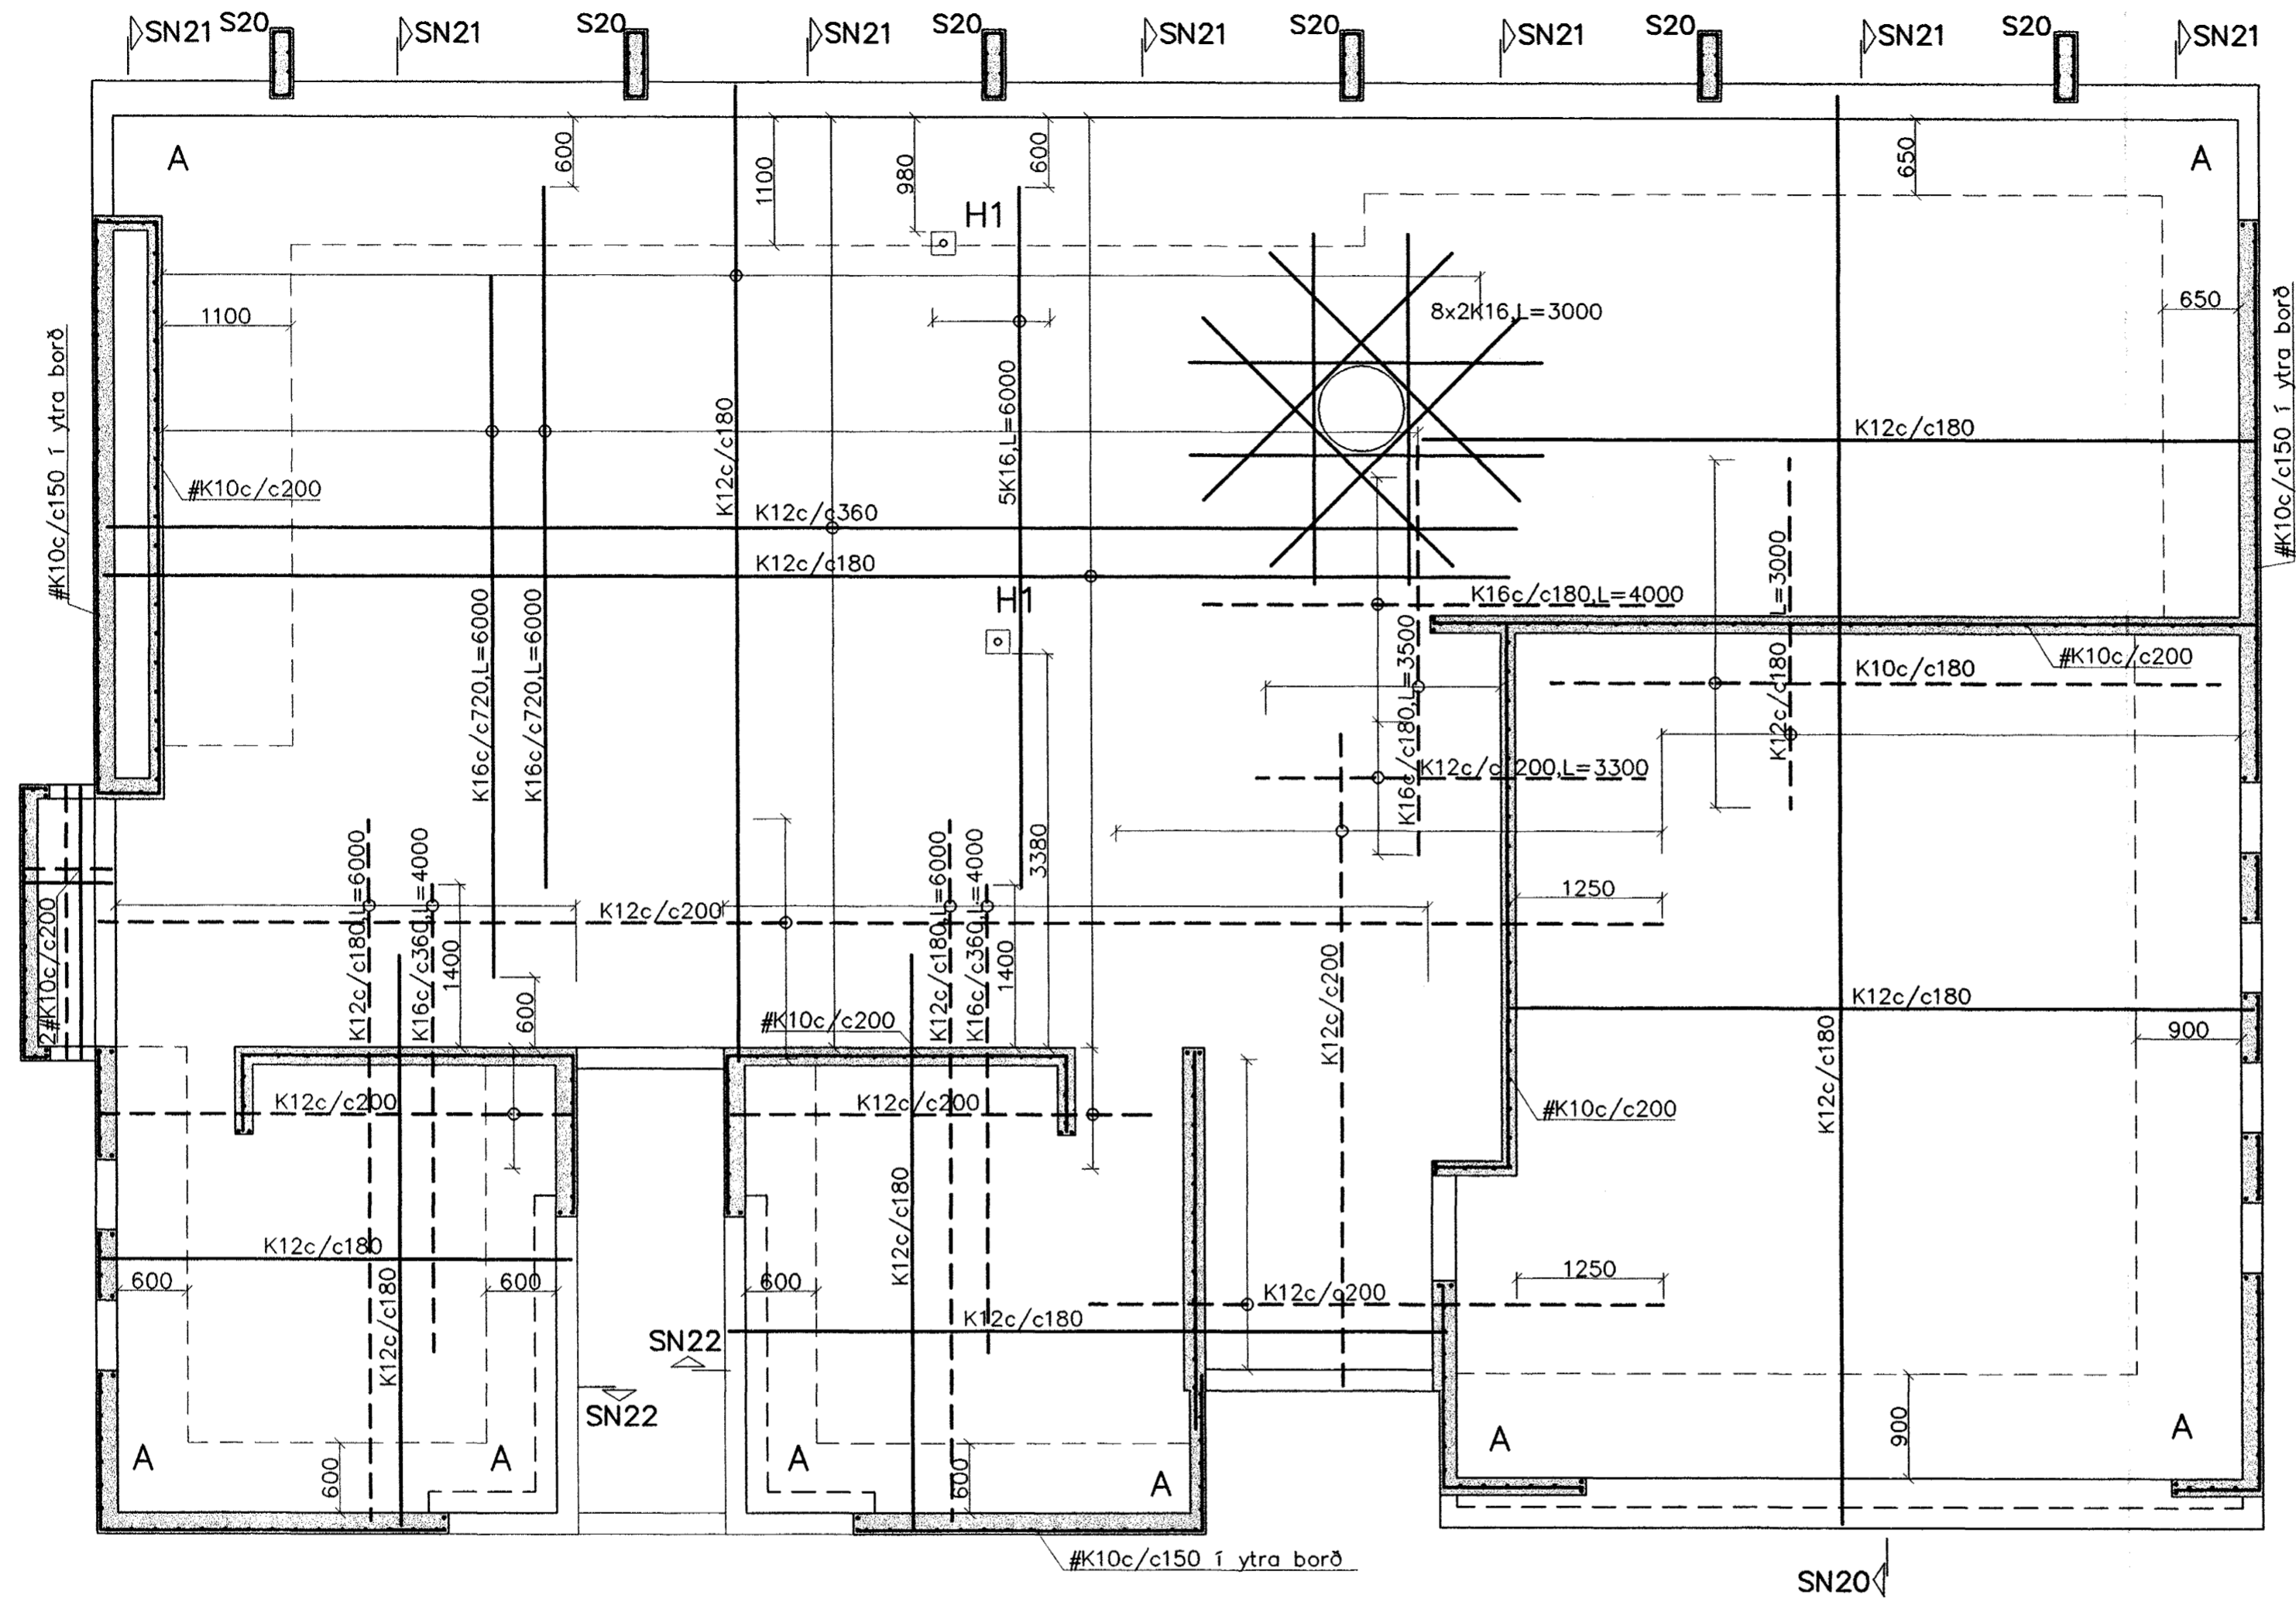

Byggingafulltrú
Argreitt bann
25 NOV 2002

Sjá plötuþykktir á bl. 203

- 1 S21 verður að S20
- 2 Stálsúlur undir plötu feldar út járnþending í plötu aukin

Breytingar			ERLUÁS 35, HAFNARFJ.	
Nr.	Dags.	Nafn		
1	02.09.02	ÞK	Verkfæðistofa Þráinn & Benedikt Laugavegi 178, 105 Rvk. Sími: 553 1770, 568 7775, Fax: 568-7701 Netfang: post@islandia.is	H Þ K H S S
2	22.11.02	ÞK		M 1:50
			Nr. B201	Dags. jan.'02
			Burðarvirki veggir og loft.	090638-4839
			2.hæðar	

Þráinn Benedikt