
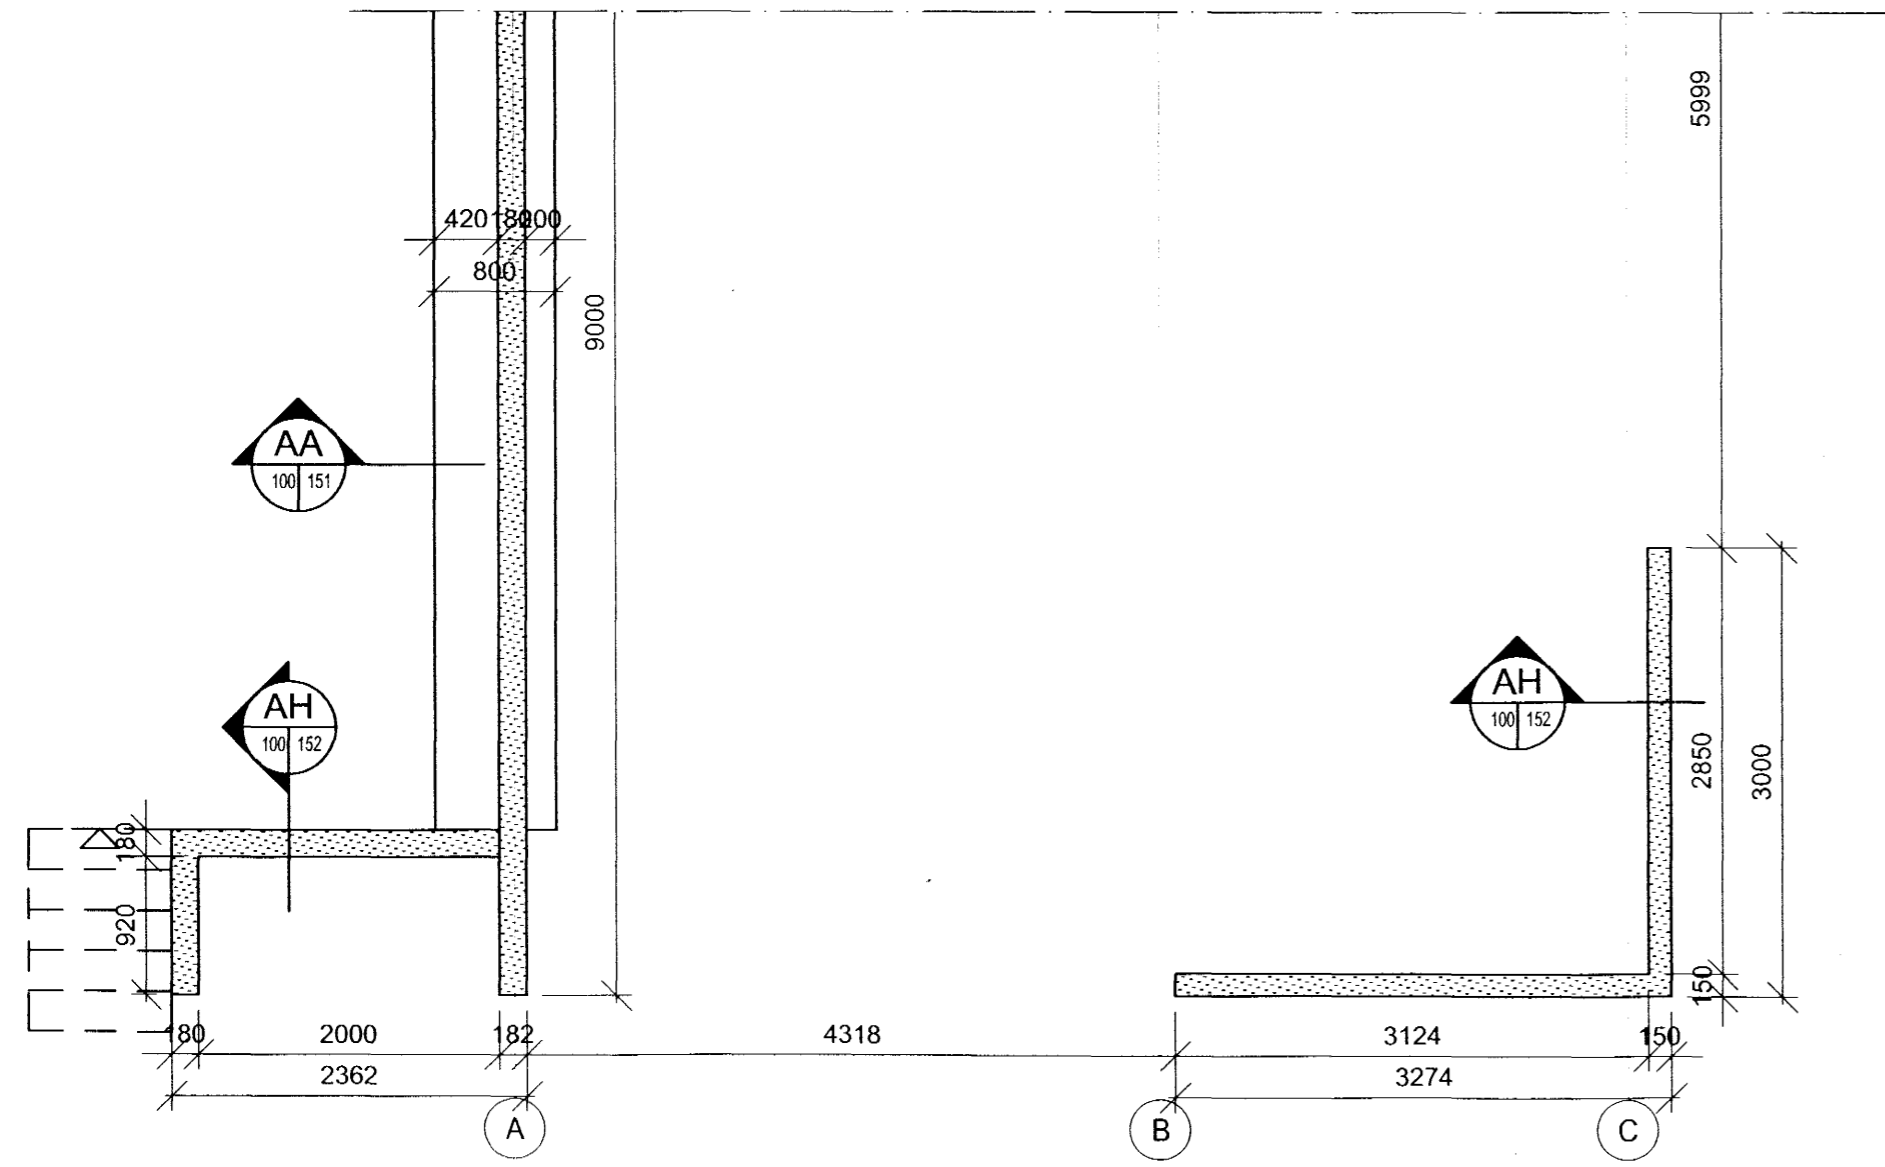


1
2
3
4

Skýringar

Öll mál eru í mm nema hæðakótar í m.
Hítalögn leggst ofaná járngrind og steypist inn í botnplötu.
Neðri hula á járngrind er þá 40 mm.

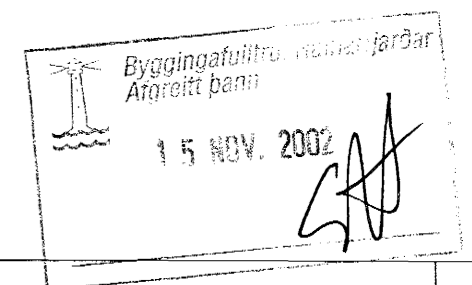

A	Hæðakótar hæðkaðir um 20 cm	26.08.02	BB/his
ÚTG.	BREYTING	DAGS.	NAFN

Sigur 260266-4709 A2

Erluás 31, Hafnarfirði
Íbúðarhús
Grunnmynd Sökklar
Járnbinding

TEIKNINUMER	MÆLIKVARDI	ÚTGÁFA	
BM02ER-100	1:50	A	
Linuhönnun verkfræðistofa Sími: 585 1500, Fax: 585 1501	NAFN	DAGSETNING	
	HANNAÐ	BB	03.06.2002
	TEIKNAD	HIS	03.06.2002
	YFIRFARIÐ		
SAMP: <i>Ribhinn</i> 030526-2855			
M/erluás 31/teikningar/teikningar LH/erluás 31 grunnm-sökklar-járnbinding			