


ÞVERSNID Í PAK BÍLG. M=1:20
A-A


SPERRUR 50x125MM BOLTAST Í
SPERRUR HUSS MEB 12MM RÖRÐA BOLTA
Í BÚÐARHÚS

LITLOFTUN 2 x Ø 45 MM
UTANÁLÍGJAFANDI RÍST

SPERRA 50x125MM
BOLTAST Í VEGG M. 12MM RÖRÐA BOLTA
L=120MM x 60cm.

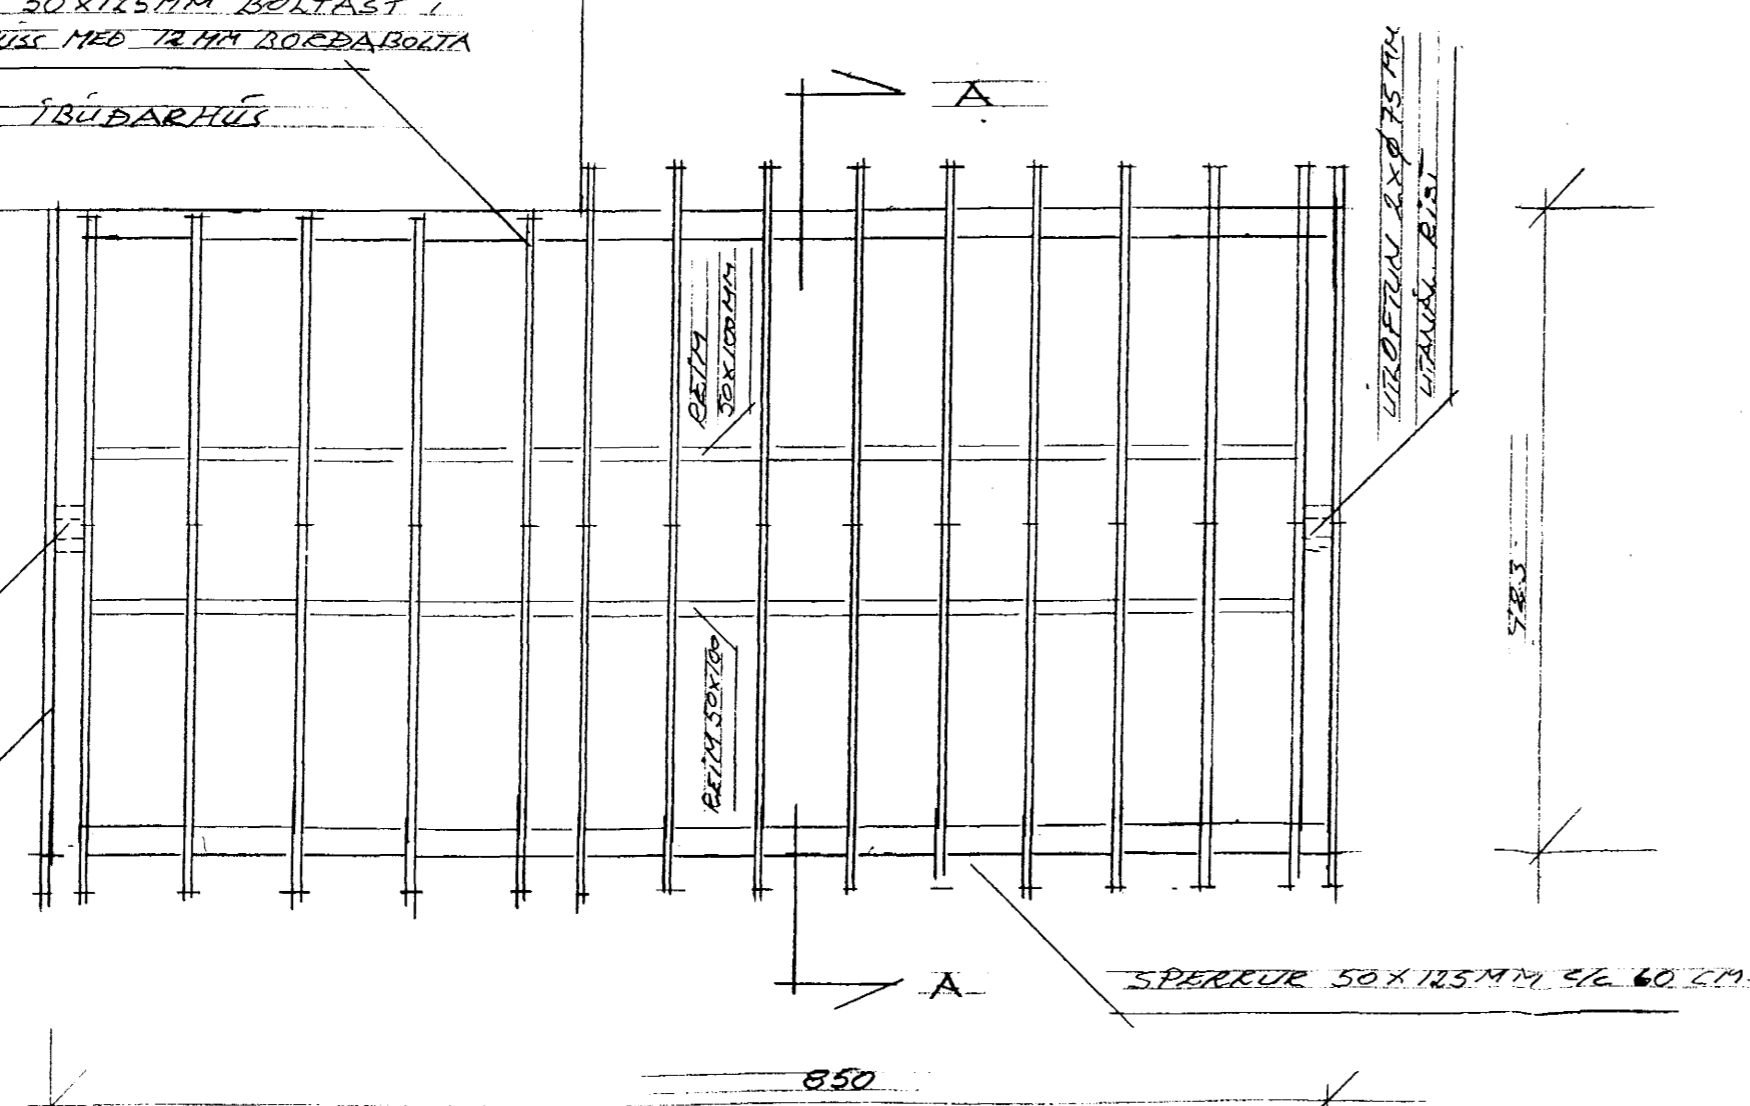

SPERRUPLAN M=1:50

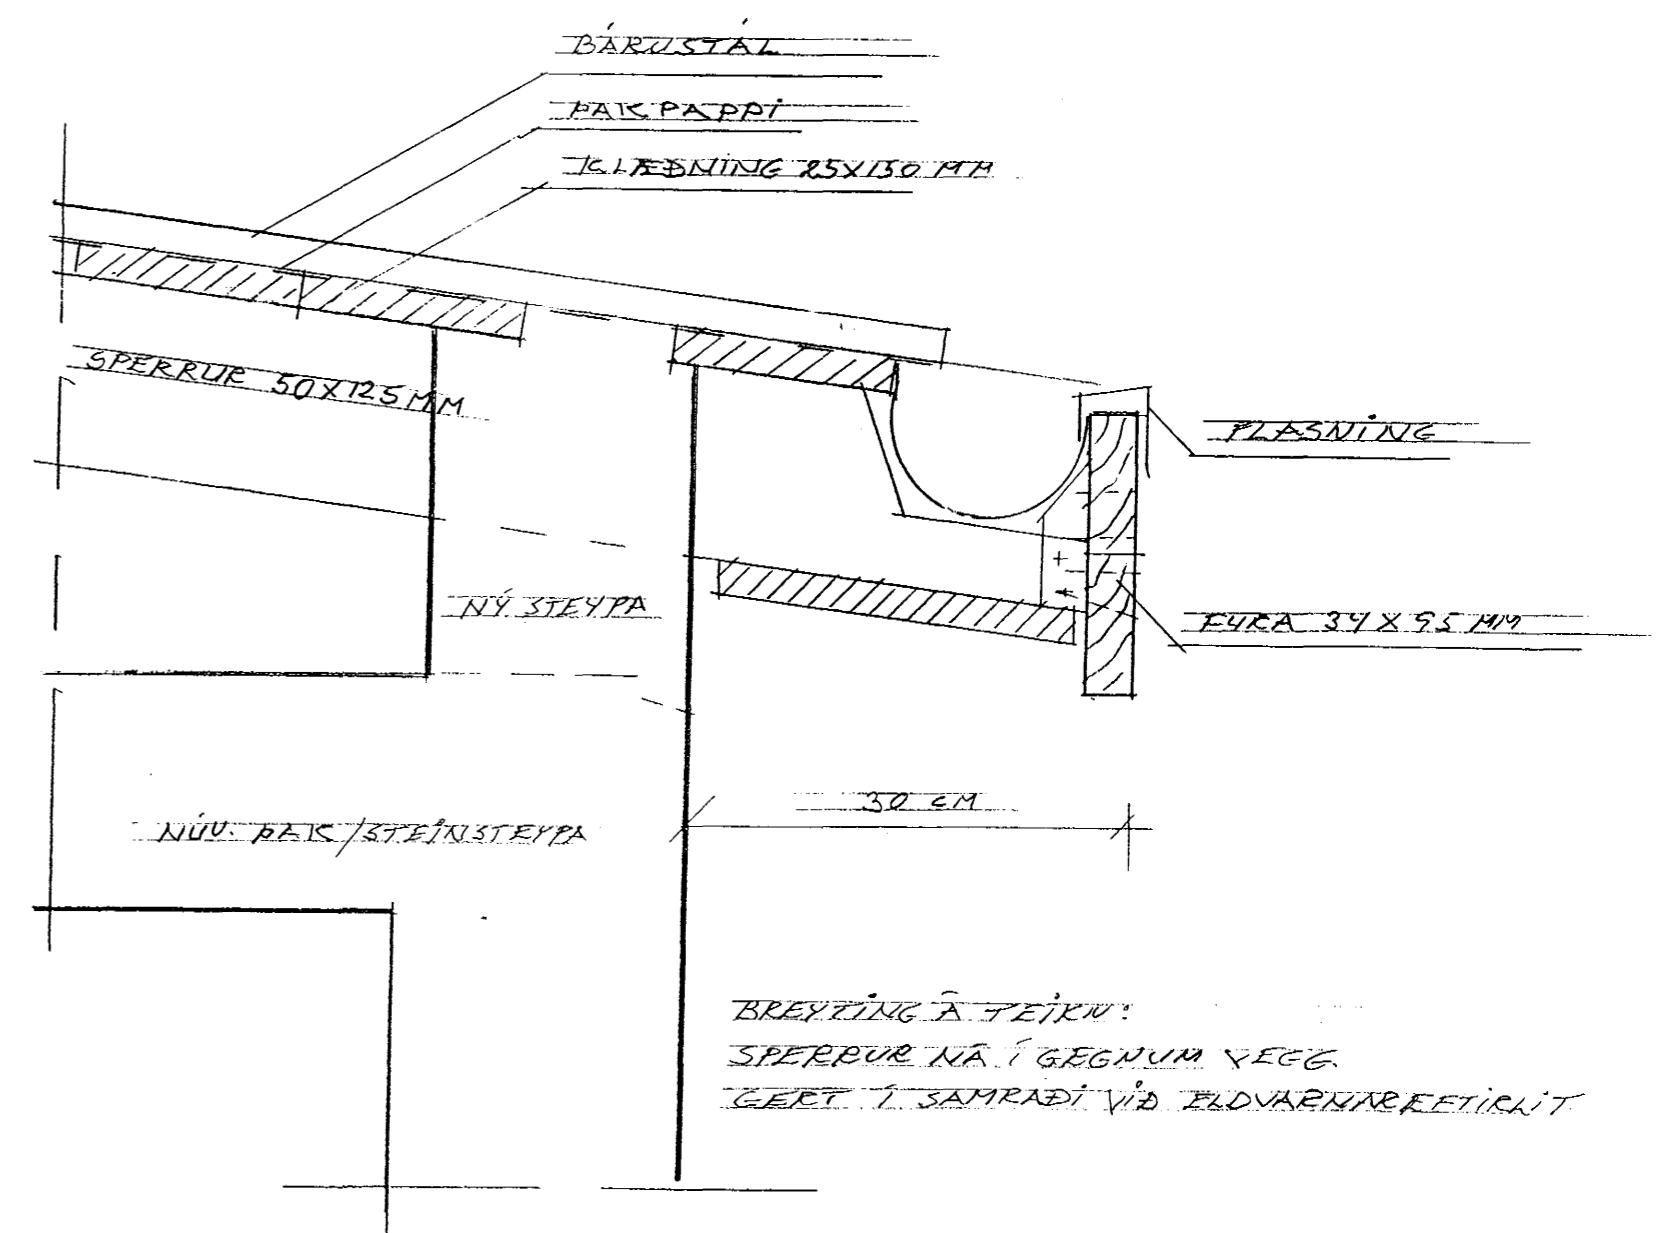

BREYTING Á TEIKN:
SPERRUR NÁ Í GEGNUM VEGG.
GERT Í SAMRÁÐI VÍÐ ÞLVAKNAKRETLIAT

HLUTAMÝND PAK BÍLG. M=1:5

Byggingahlutrit Hafnarjarðar
Afgreitt þann
18 FEB. 2003
Kristján Þórarinnsson

18.01.03 SPERRUENDUM BR. ÖH NAVAHRAUN II 202
BR. 16.10.2001 HLUTAMÝND BÆTT
VÍÐ OG BÆTT
PAK BÍLG. M=1:5
MÁL 1:50/1:5
DAGS 21.08.01
ERLENDUR Á HVALPARSSON KLÆBERGI 6 S 555 3860
KT 100355 5239