




13 APR 2007
 St. Pálls Guðlaugsson

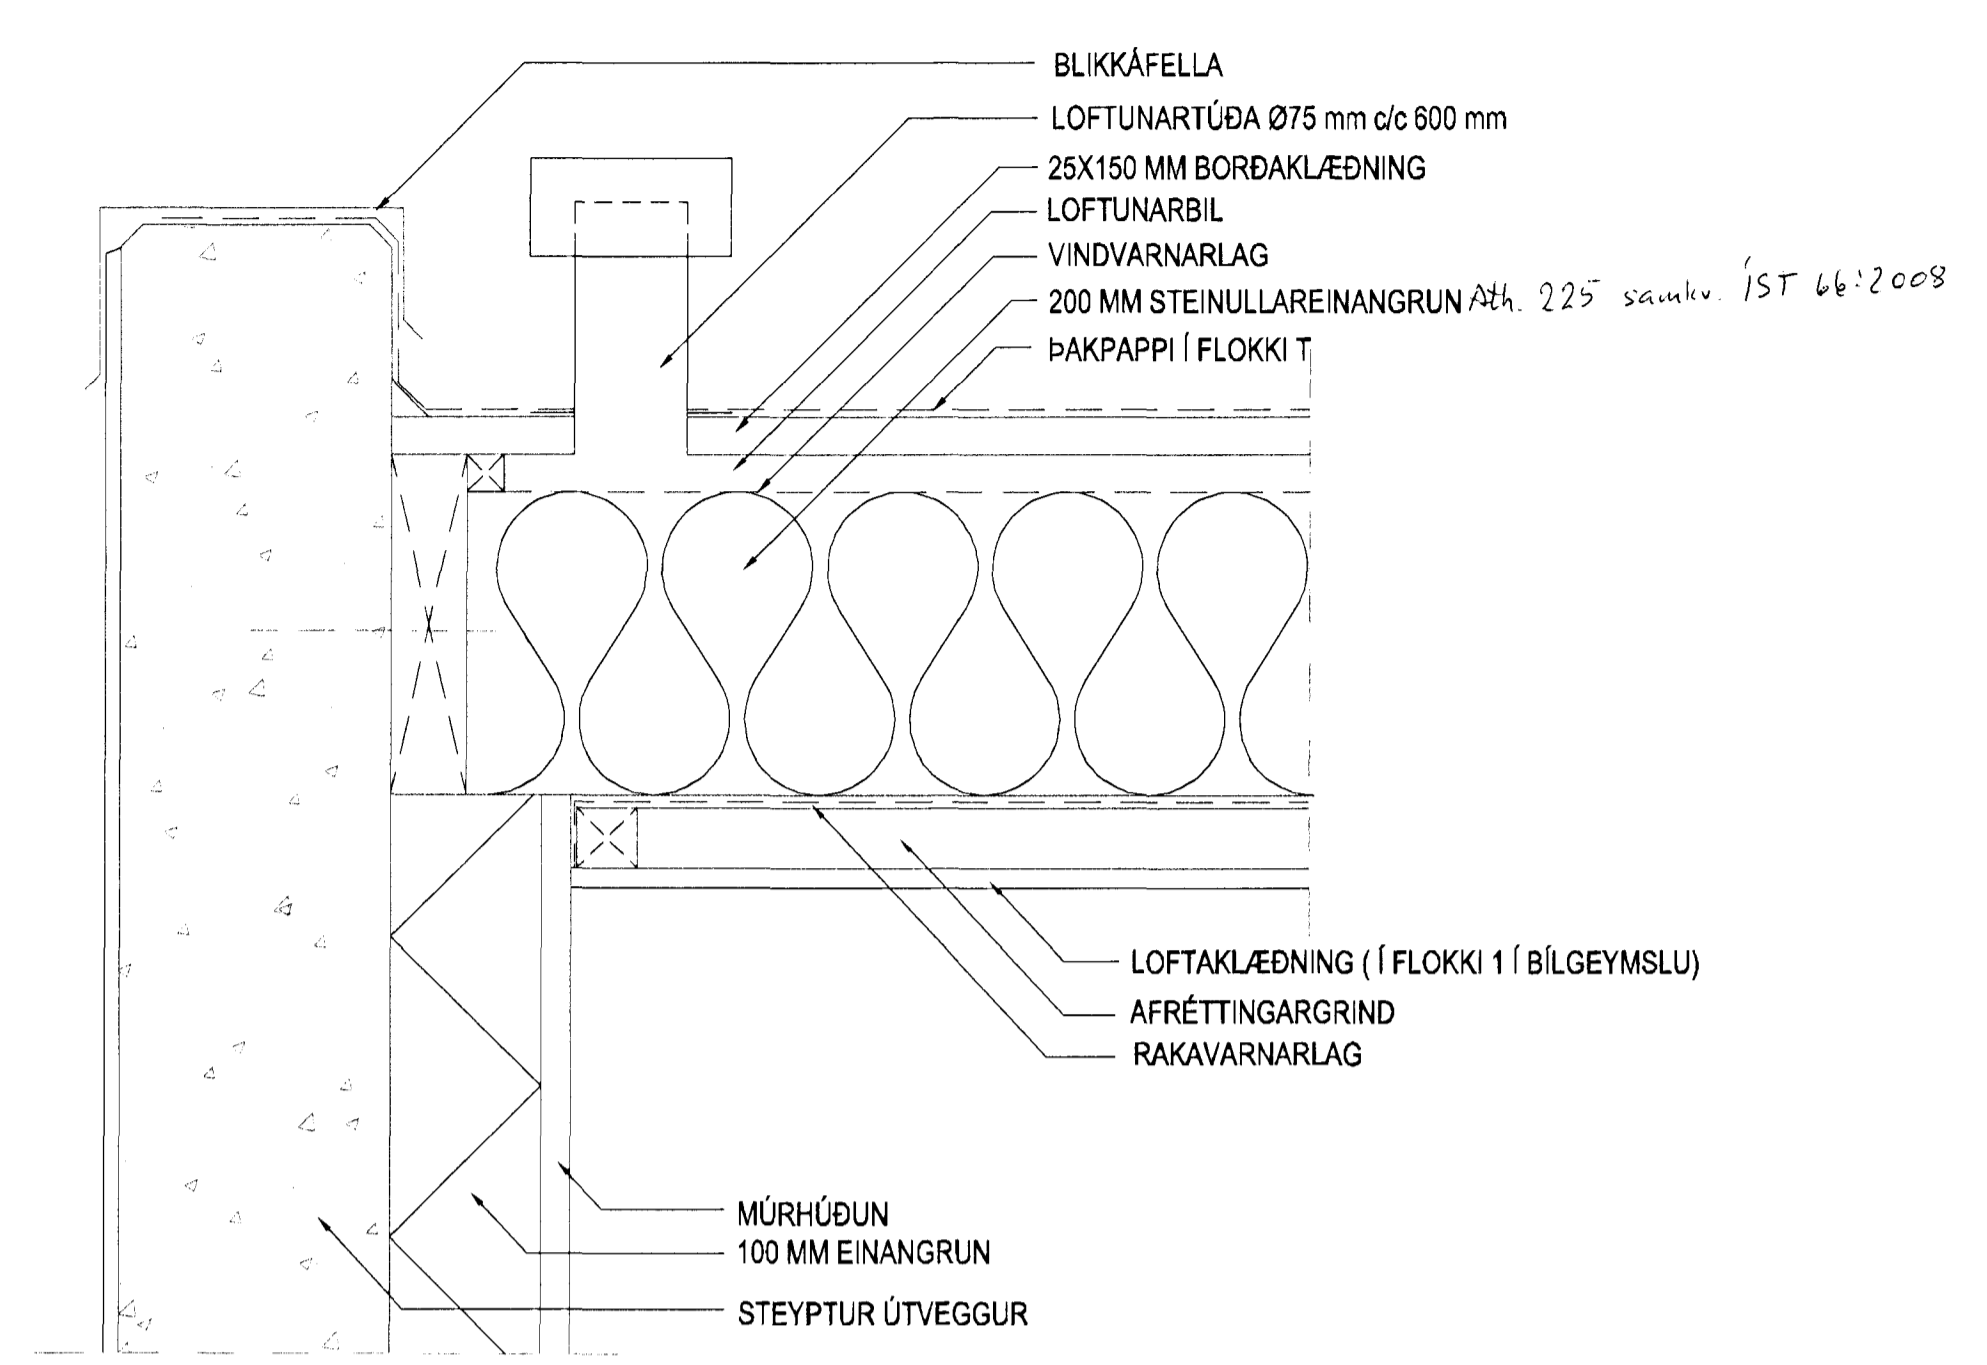

DEILI A
 ÞAKBRÚN Á LANGHLIÐUM
 MKV. 1:5

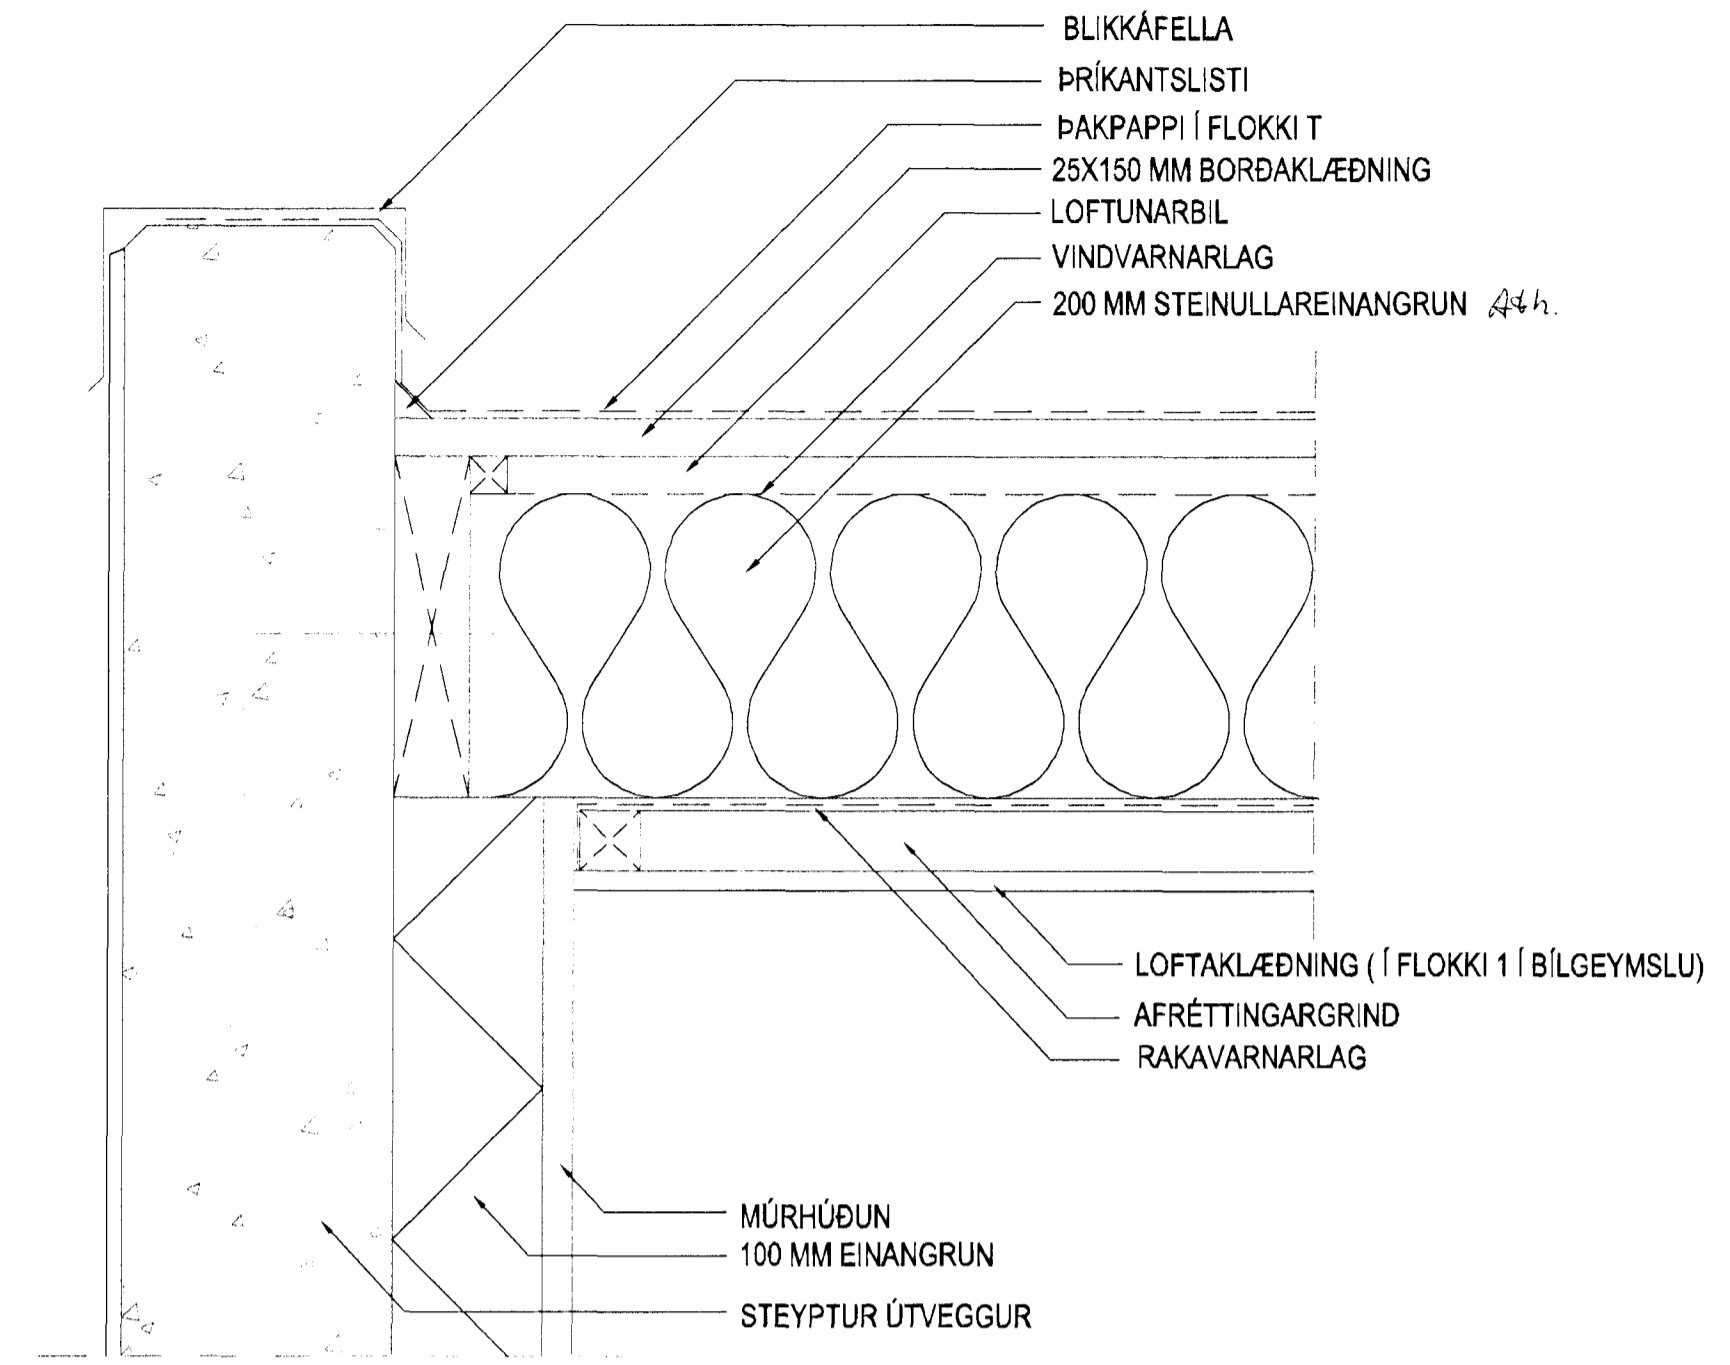

ÞAKBRÚN Á GÖFLUM
 MKV. 1:5

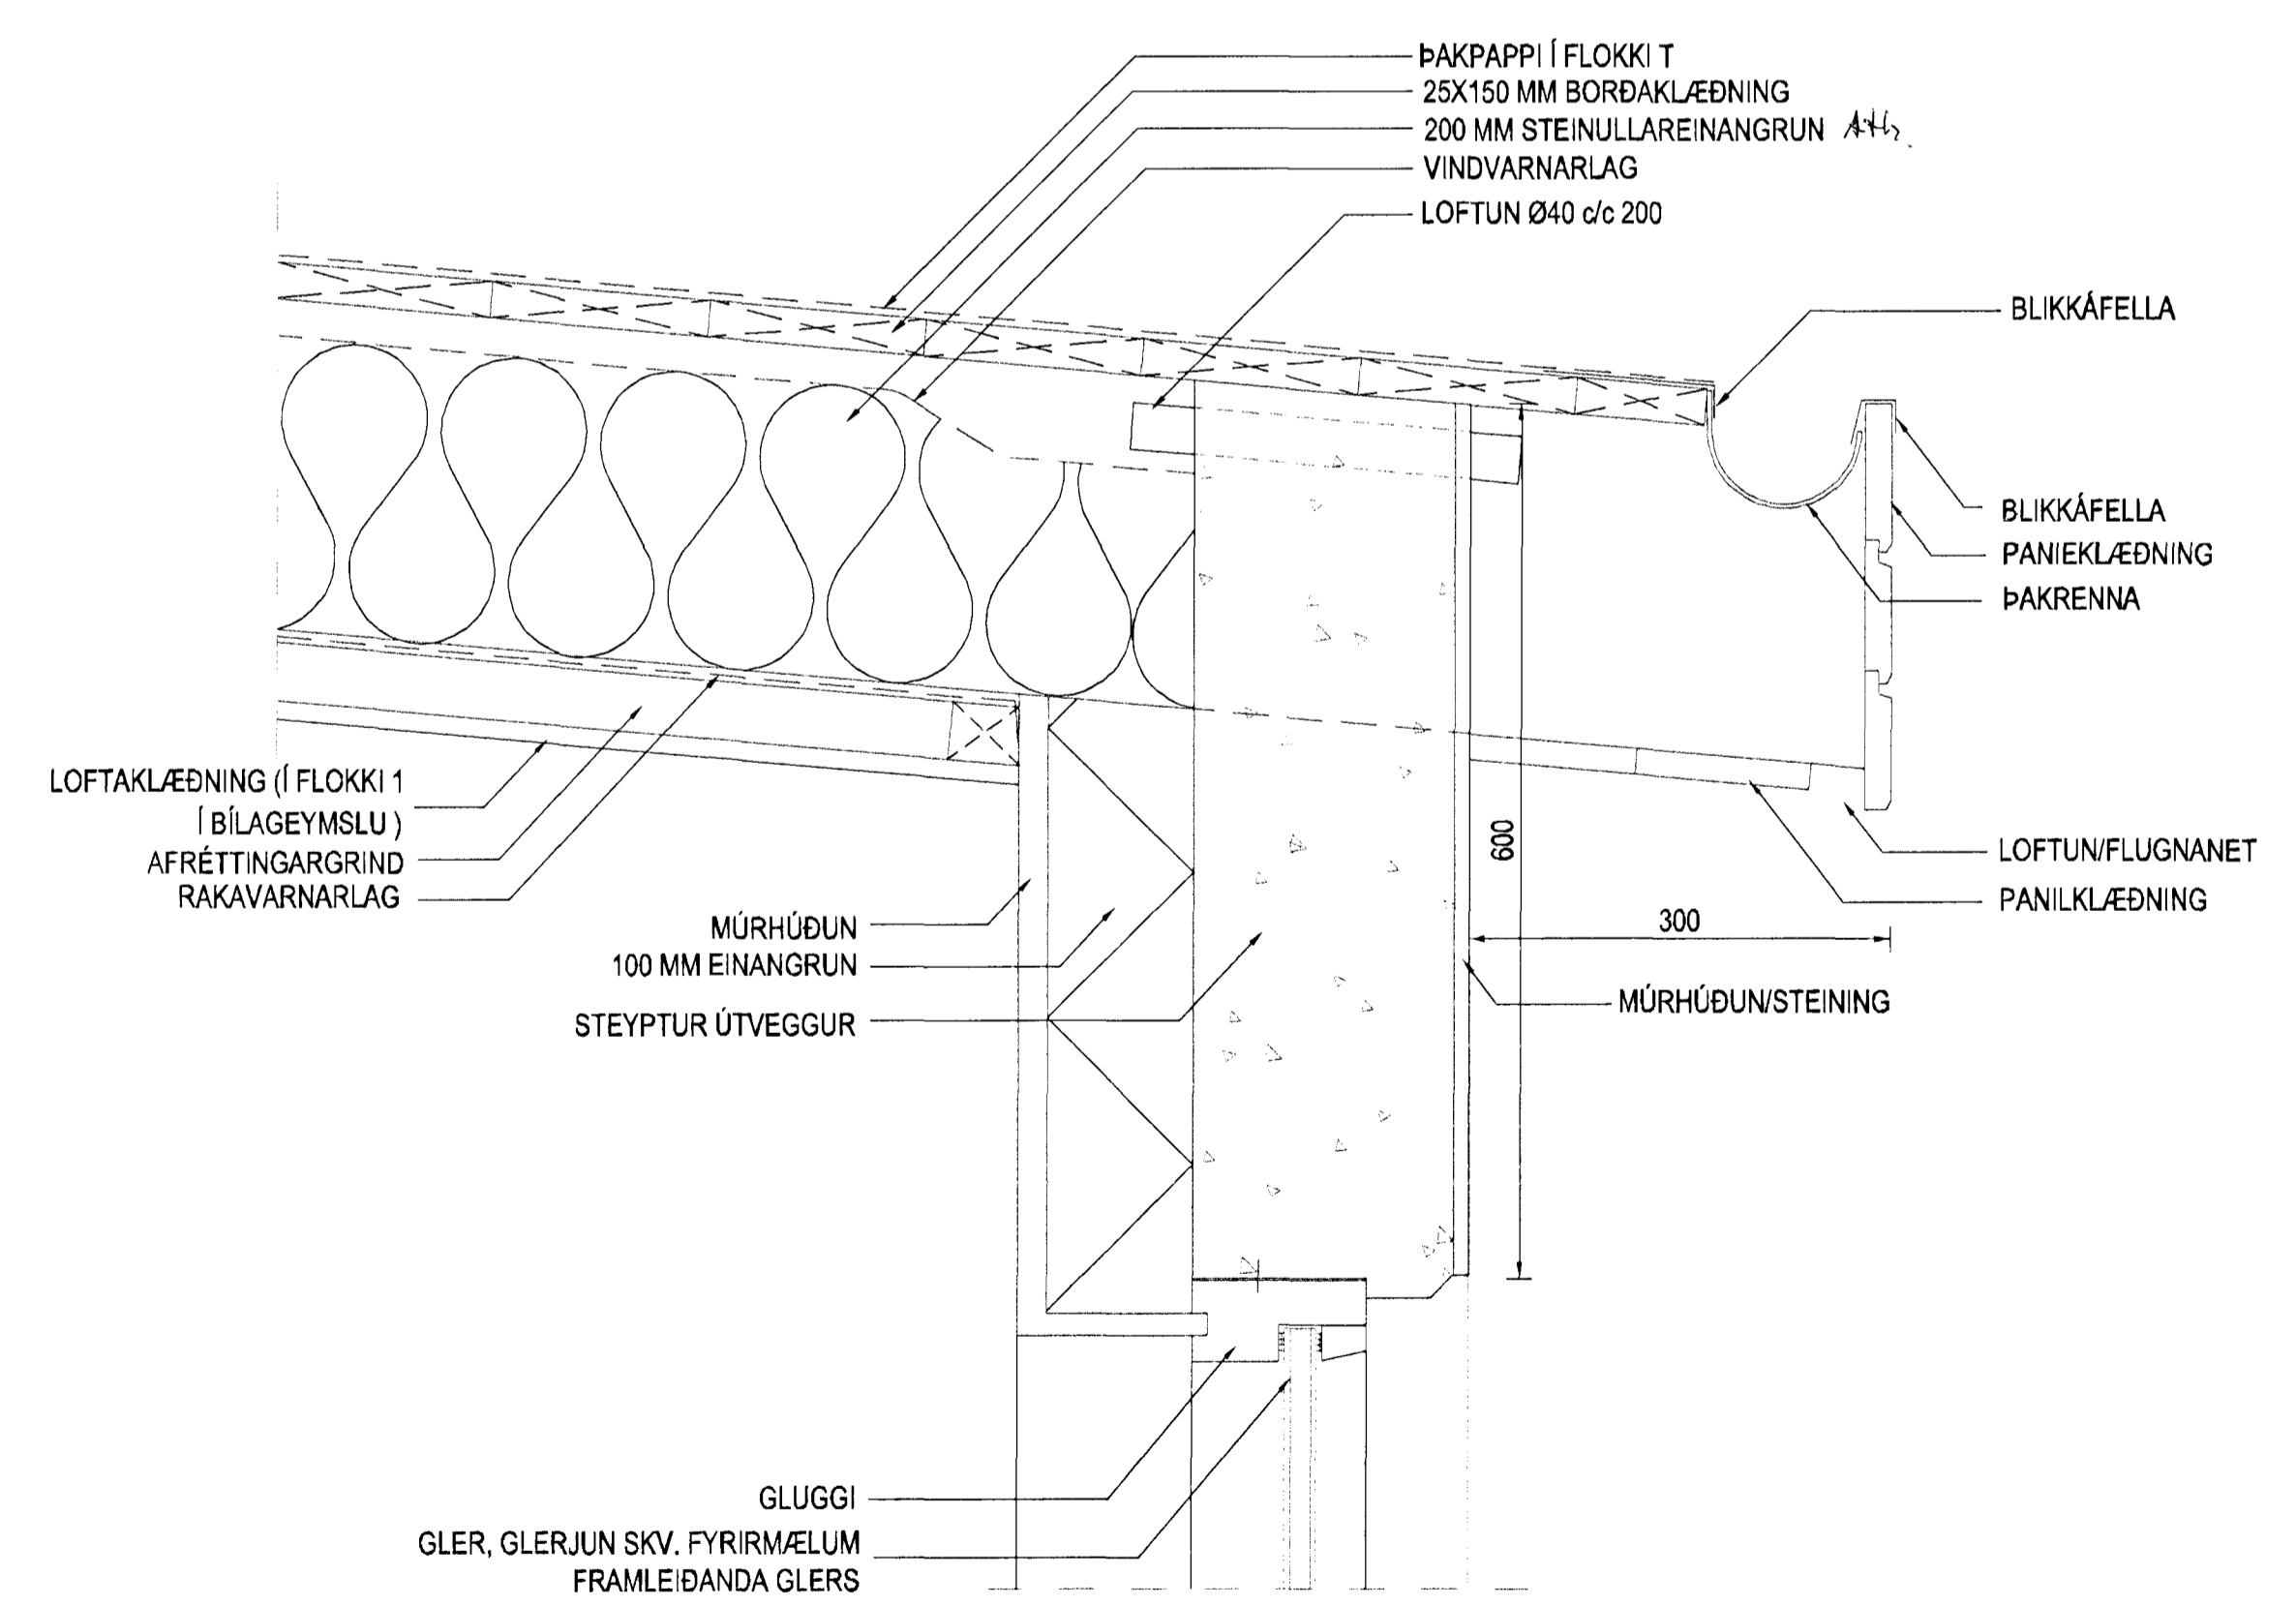

DEILI B
 ÞAKBRÚN Á LANGHLIÐUM
 MKV. 1:5

Br. nr.	Dags.	Af.	Breyting
①			
②			
③			
④			

ÞORSTEINN FRÍÐÞJÓFSSON
 MIÐSALIR 7, 201 KÓPAVOGUR, SÍMI 845-0651
 byggingateknifráeðingur
 Kt. 211055-5299 netfang: midsalir7@simnet.is

HAFRAVELLIR 13 OG 15
 HAFNARFJÖRÐUR

Tekningarheiti: ÞAKDEILIMYNDIR

Dags. 16.10.2007 Kvardi 1:5
 Hannað þF TeknaþF Samþ.
 Verkr.06-812 Tekn.nr.401 Breyt.nr.