




SKÝRINGAR:

FRÁGANGUR Á LÓÐAMÖRKUM VERÐI GERÐUR Í SAMRÁÐI VIÐ LÓÐARHAFA AÐLIGGJANDI LÓÐA. STÆRÐ OG STAÐSETNING LÓÐA, BYGGINGARREITA OG BÍLASTÆÐA ERU SÝND Á MÆLIBLÖÐUM.

- 2h= HÚS Á TVEIMUR HÆÐUM
- G= REIKNUÐ HÆÐ Á GÖTU, GANGSTÉTT, -STÍG EDA LÓÐAMÖRKUM
- L= LANDHÆÐ VIÐ LÓÐAMÖRK (LEIÐBEINANDI)
- H= HÆÐ Á AÐKOMUGÖLFÍ - SJÁ SKILMÁLA
- Fr= TENGIHÆÐ Á OFANVATNSFRÁRÆSI
- Fs= TENGIHÆÐ Á SKÓLPFRÁRÆSI

BAKRÁSARVATN HITAVEITU SKAL VEITA Í REGNVATNSFRÁRÆSI. NEYSLUVATNSHEIMÆÐAR ERU Ø32 mm PE100, NEMA ANNAÐ SÉ SÝNT Á TEIKNINGU. TENGIHÆÐ NEYSLUVATNSHEIMÆÐAR ER AÐ ÖLLU JÖFNU 1,2 m UNDIR YFIRBORÐI LANDS.

- NEYSLUVATNSHEIMÆÐ (MEÐ LOKA)
- REGNVATNSFRÁRÆSI
- SKÓLPFRÁRÆSI
- NÚMER LÓÐAR
- E, F, R... HÚSAGERÐ, SJÁ SKILMÁLA
- NÚMER AÐLIGGJANDI LÓÐABLAÐA

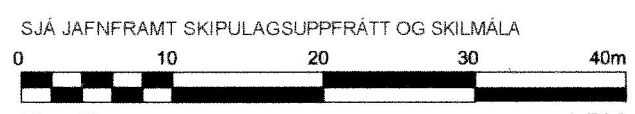

Kvarði 1:500

DEILISKIPULAG SAMÞYKKT Í SKIPULAGS- OG BYGGINGARRÁÐI 23.01.2006 OG Í BÆJARSTJÓRN 24.01.2006

HAFNARFJARÐARBÆR
SKIPULAGS- OG BYGGINGARSVIÐ

HAFRAVELLIR 1,2,4,6,14,16,18,20,21,22 OG 23	
HNOÐRAVELLIR 1,2,3,4 OG 6	
HÆÐABLAÐ	25,220,3
VELLIR 6. ÁFANGI	
Teikn.nr.: 413,079	
Mælt: VSB	Samþykkt:
Hannað: VSB	M.kv.: 1:500
Teiknað: EJ	Dags.: 10.06.2015
Breytt: JÚNÍ 2014, HÆÐABLAÐ FRÁ VSB DAGS.16.03.06	
UPPFÆRT HJÁ SKIPULAGS- OG BYGGINGARSVIÐI	
HAFNARFJARÐAR	Blaðst.: A3

BREYTINGAR: Breyting C; 14.02.2007/IRB; Hæðir í sviga eru samþykktar hæðir
Breyting B; 08.01.2007/RBS; Breyting á byggingarreit Hafravalla 14 og 16, samb. skipulags- og byggingarfulltrúa 25.10.2006
Breyting A; 13.11.2006/HKB; Breyting á byggingarreit Hafravalla 21 og 23, samb. skipulags- og byggingarráði 23.08.2006

Breyting D; 29.09.2008/GVB; Hnoðravellir 1-3 breytt úr 2ja hæða í eins hæða hús, samb. af skipulags- og byggingarfulltrúa 25.06.2008
Breyting E; 06.07.2015/EJ; Hafravellir 18-20 verða 3 raðhúsalóðir nr.18-22, breytt lega heimaða og breyting á lagnakvöð, samb. skipulags- og byggingarráði 16.06.2015 og ótálad gildi 03.07.2015