


GRUNNMUND 1:50

SKÝRINGAR

Í ALLA LITVEGGI KOMI EINFÖLD GRIND Í LITIBRÚN. LARETT K10=20
LÖBRET K10=30

STEYPA:
 $S > 250$
 $VS \leq 0.5$
 $LOFT \geq 6\%$
 $SEMENT \geq 300 \text{ KG/M}^3$

ALMENNAR SKÝRINGAR SÁ ÍSL. NR. 1-01.
 SUIÐ SÁ ÍSL. NR. 1-07.

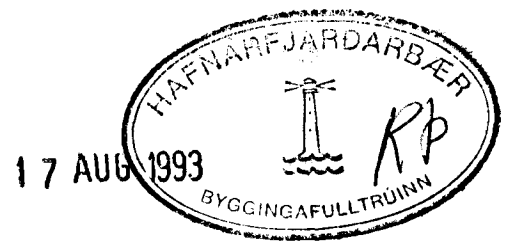

01	13.8.93	GRUGGUM BE	
BR.NR.	DAGS	EDLI BREVINGAR	SIGN.
HÁHOLT 10. HAFNARFJÁRDARBEIÐ			DAGS NOV '90
BENDING VEGGJA 2 HÆÐAR			HANNA
BENDING PLÖTU VFR 2 HÆÐ			TEIKNAD <i>RP</i>
MELIKV. 1:50			VERK NR. 9042
SIGURÐUR ÞORLEIFSSON TEKNIFRÆÐINGUR F.T.F.			BLAÐ NR. 1-05
STRANDGÖTU 11 HAFNARFJÁRDARBEIÐ SÍMI 54751/54755			