


GRUNNMUND 1:50

<p>STEYPA: S > 250 VS ≤ 0.5 LOFT ≥ 6% SEMENT ≥ 300 KG/M³</p>

SKÝRINGAR
 ALMENNAR SKÝRINGAR SJA ÍSL. NR. 1-01
 SMÍÐ SJA ÍSL. NR. 1-07

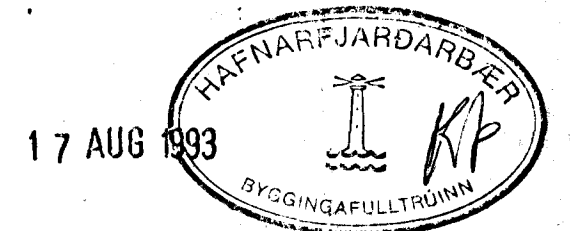

01	13.8.93	GLUGGLUM BE. BETT WD SMÍÐI	GH
BR.NR.	DAGS	EDLI BRETINGAR	SIGN.
HÁHOLT 10 HAFNARFJÓÐI BENDING VEGGJA 3 HÆÐAR BENDING PLÖTU VFR 3 HÆÐ MELKY. 1:50			DAGS NÓV '90 HANNAÐ FEIKNÆGI VERK NR. 9042
SIGURÐUR ÞORLEIFSSON TEKNIFRÆÐINGUR F.F.Í. STRANDGÖTU 11 HAFNARFJÓÐI SÍMI 3741/3725			BLAD NR. 1-06