


GRUNNMYND 1 HÆÐAR • 1:50

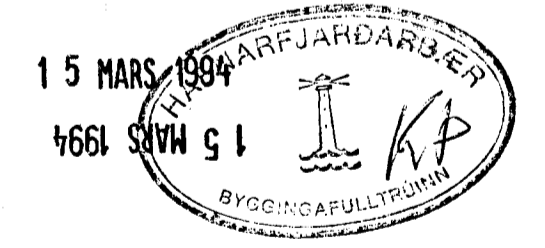

01	MARS '94	OFNÁK NR 103, 104, 118 FERDIR OFNAR / GEYMSLUR BURT	GF
FR.NR.	DAGS	EDLI BREYTINGAR	SIGN.
			DAGS NÓV. 01
HÁHOLT 10 HAFNARFIRÐI			HANNAÐ
HITA - VATUS OG FRÆMISLISLAGNIR			TEKNAÐ 10
1. HÆÐAR.			VERK NR 9164
MELIKV. 1:50			BLAÐNR.
SIGURÐUR ÞORLEIFSSON TEKNIFRÆÐINGUR F.T.F.I.			2-04
STRANDGÖTU 11 HAFNARFIRÐI SÍMI 54751/54255			