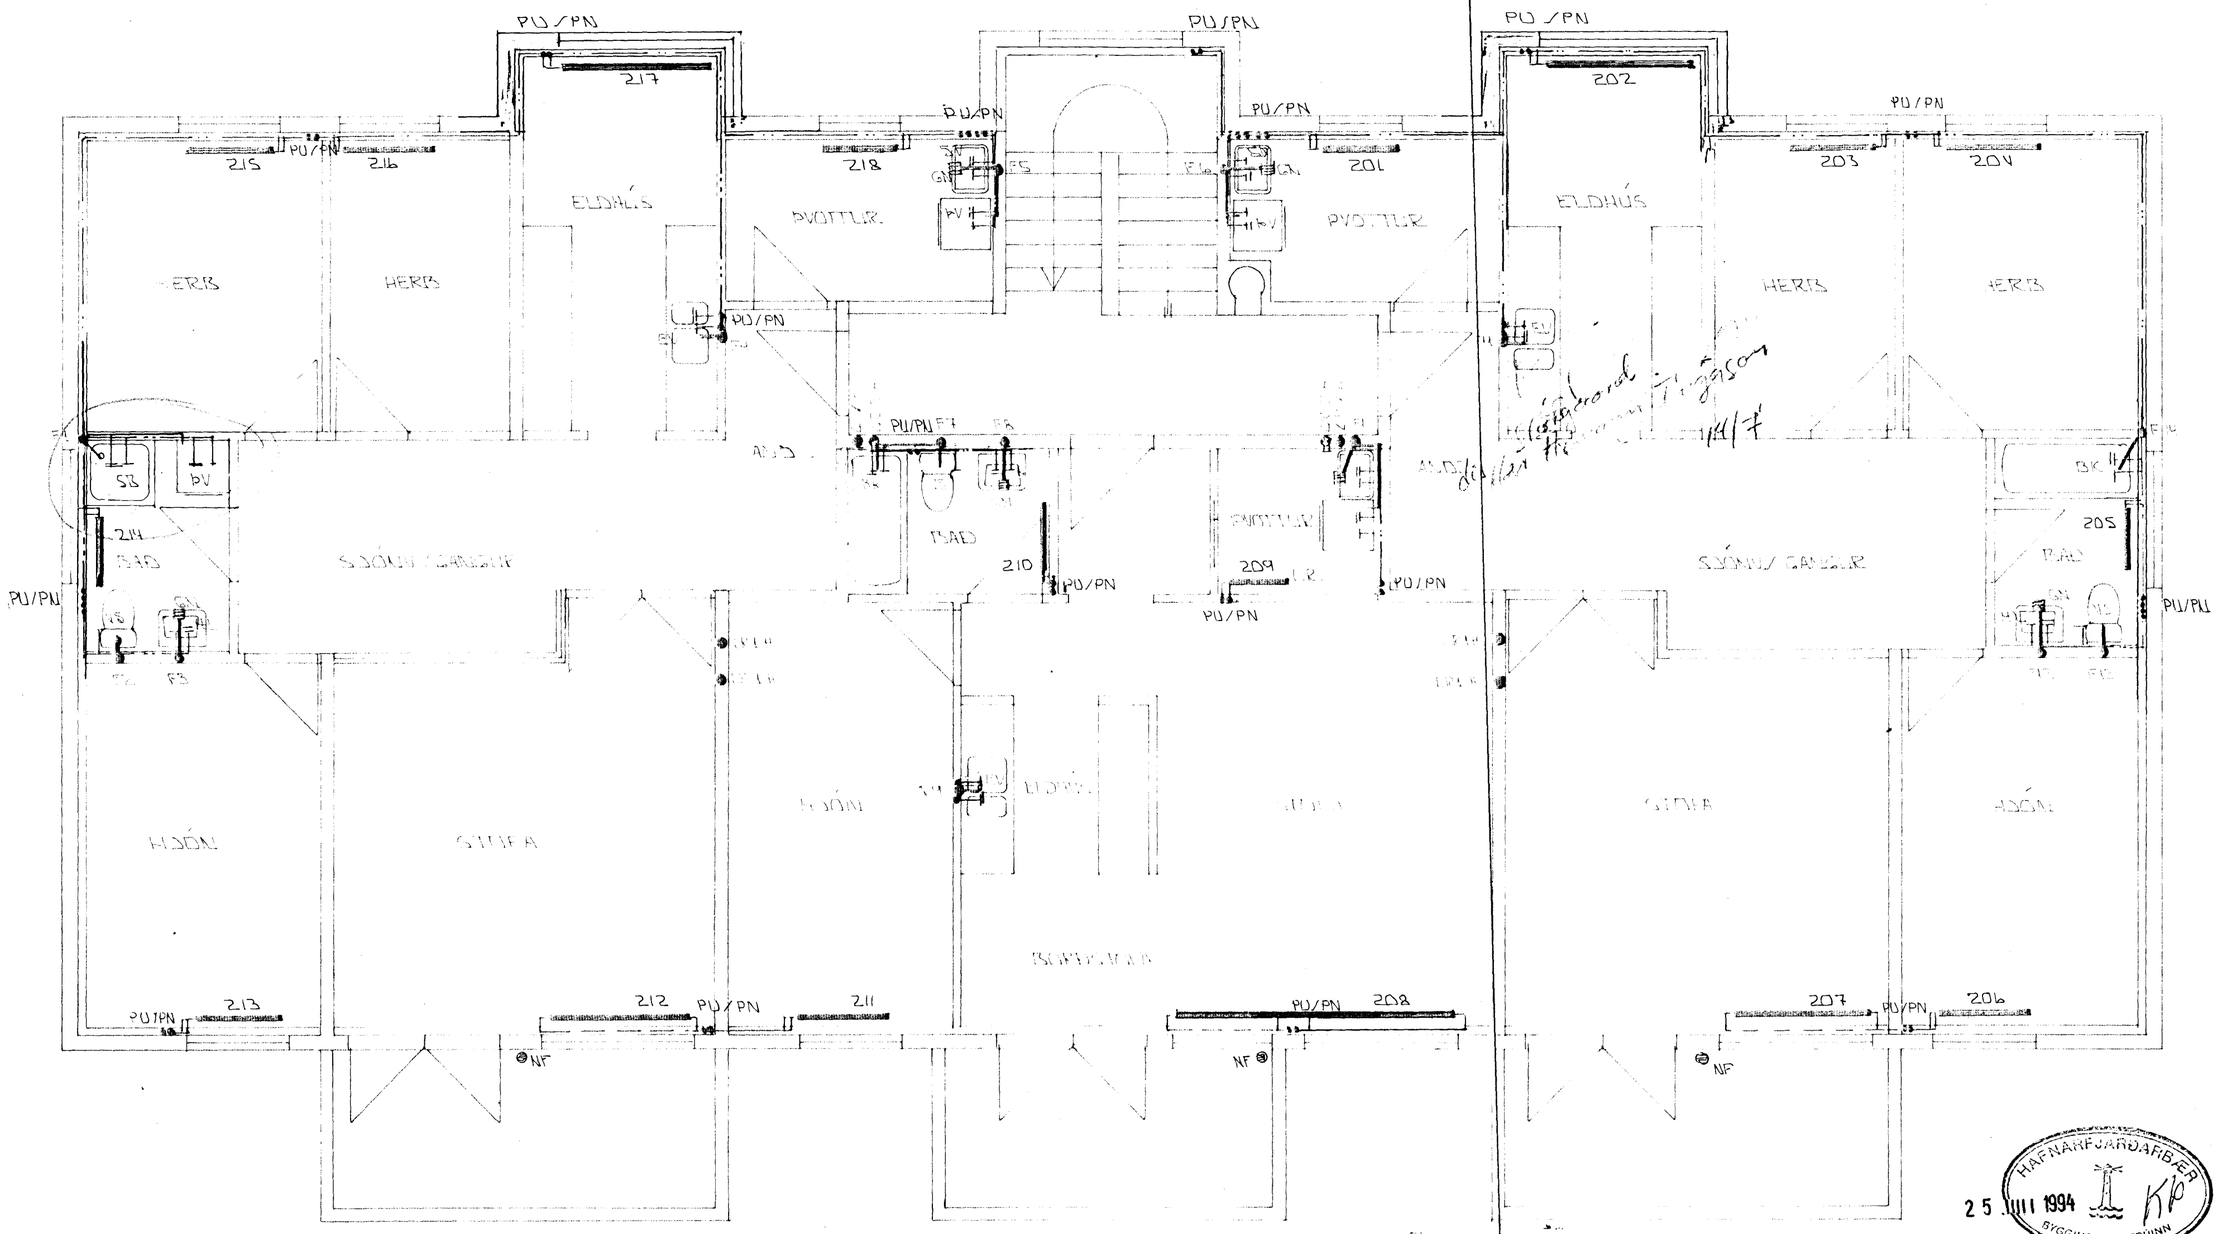

GRUNNMYND 2. HÆÐAR • 1:50

NR	DAGS	EÐLI BREYTINGAR	SIGN.
02	JÚLÍ '94	BAÐH. VILLSTRA HEGIN BR. OFN Í STIGAHÚSI BURT	GH
01	MARS '94	OFN NR 208 STERKARI	GH

HÁHOLT 10 HAFNARFIRÐI
HITA - VATNS OG FRÁRENNSLISLAGNIR
2. HÆÐAR
MÆLIKV. 1 : 50

DAGS NÓV.'91
HANNAÐ
TEIKNAÐ
VERK NR 9164
BLAÐ NR 2 - 05

SIGURÐUR ÞORLEIFSSON TÆKNIFRÆÐINGUR F.T.F.Í.
STRANDGÖTU 11 HAFNARFIRÐI SÍMI 54751/54255