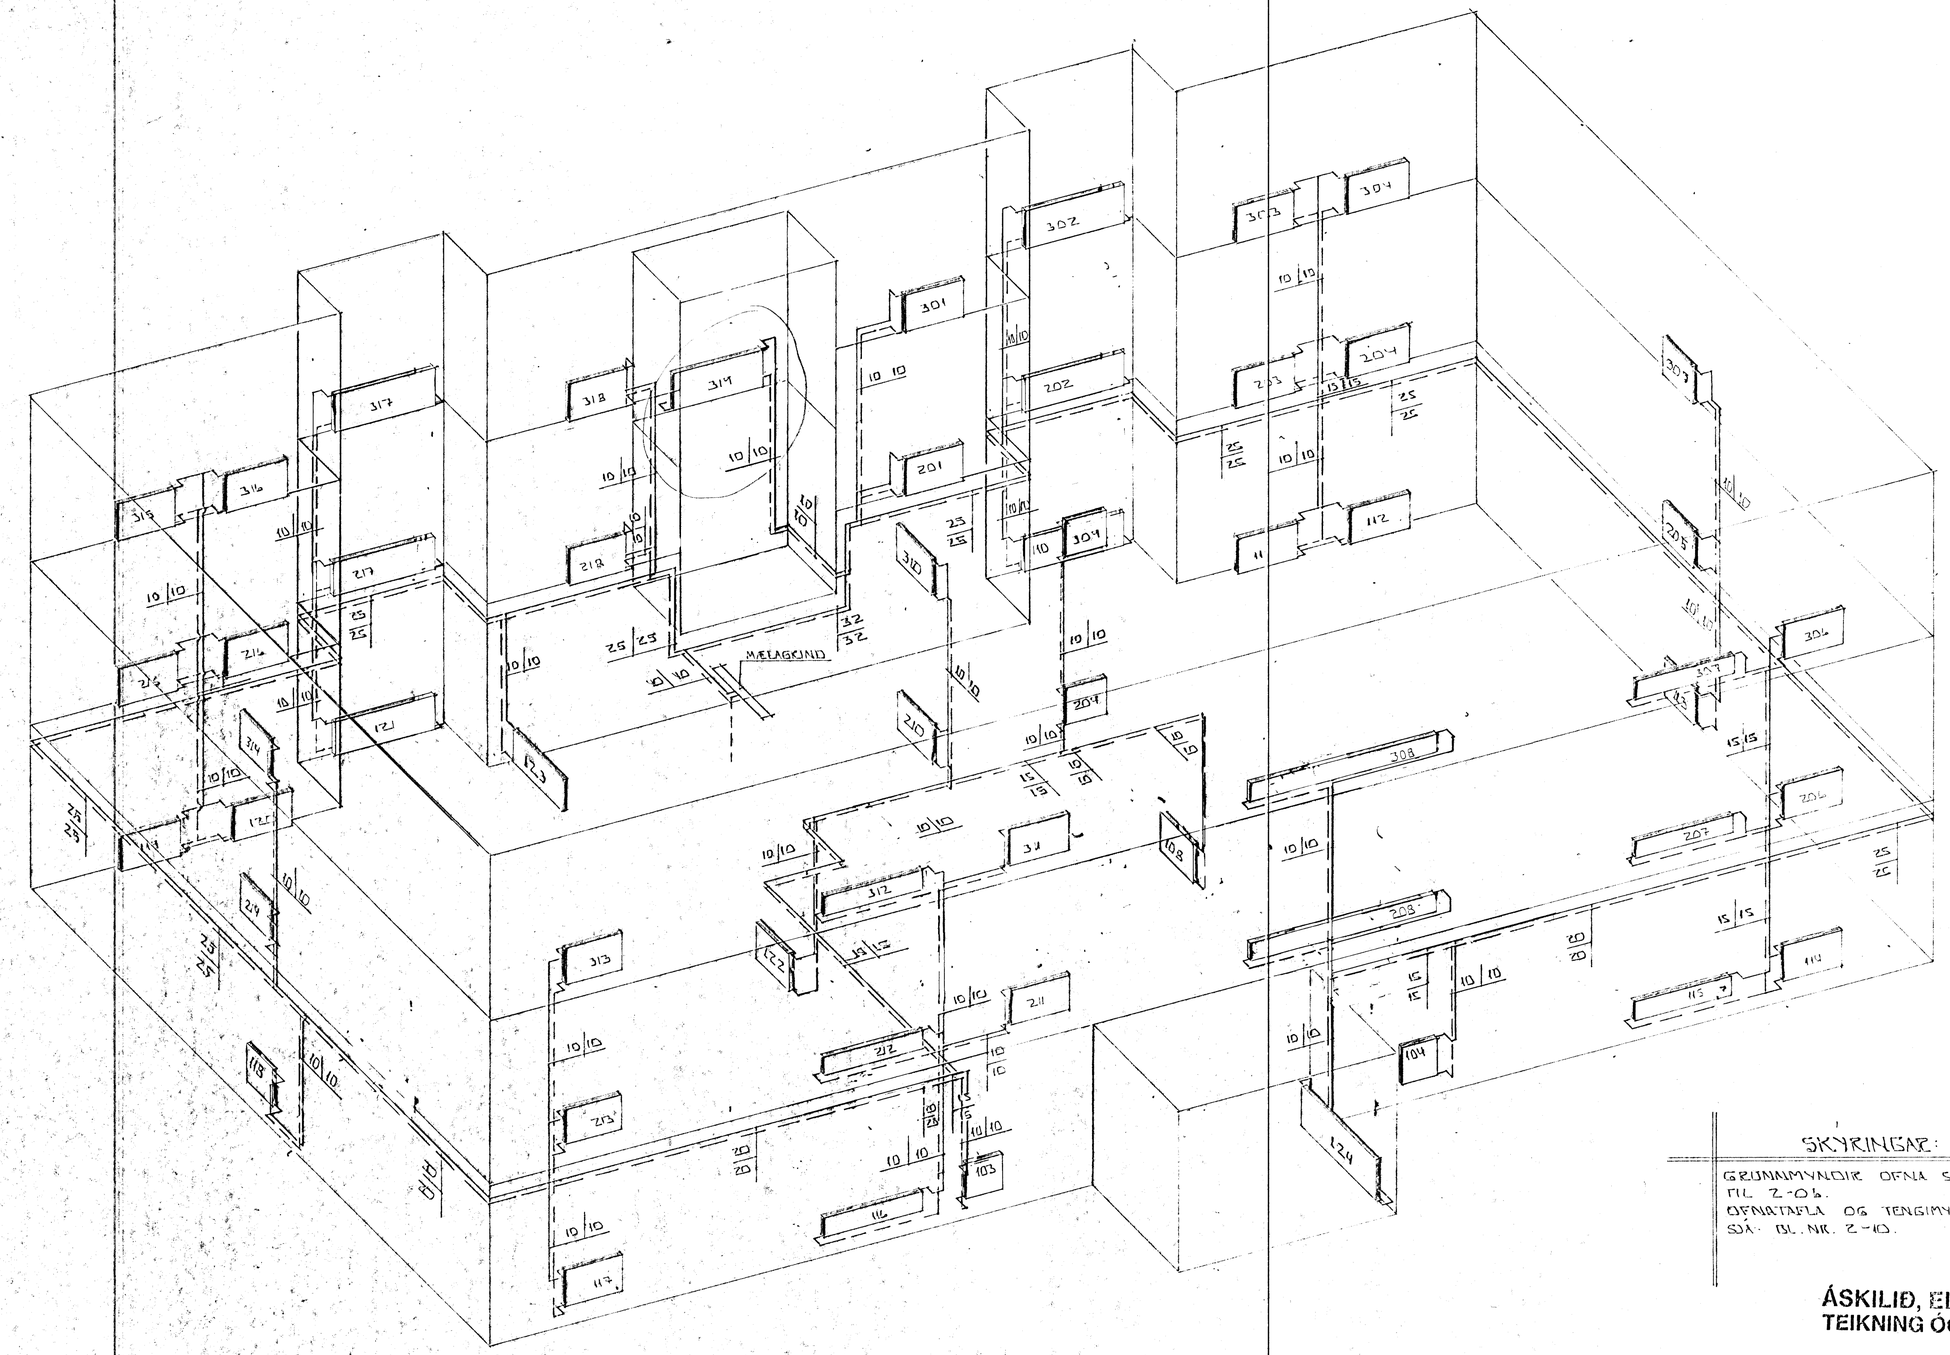

RÚMMYND HITALAGNA 1:50

SKÝRINGAR:

GRUNNMYNDIR OFNA SJÁ BL. NR. 2-03 TIL 2-06.
OFNATAFLA OG TENGIMYND MÆLAGRINDAR SJÁ BL. NR. 2-10.

ÁSKILIÐ, ELDRI TEIKNING ÓGILD

25. III. 1994

HAFNARFJARÐARBÆR – BYGGINGAFULLTRÚINN

03	JÚLÍ '94	OFN Í STIGAH. BURT	GK
02	MARS '94	OFNAR NR. 103, 104, 118 FÆRÐIR. OFN 208, 308 STÆKKAÐIR	GK
01	NÓV '92	LEGU LAGNA BR.	G
BR NR	DAGS	EÐLI BREYTINGAR	

HÁHOLT 10 HAFNARFIRÐI

RÚMMYND HITALAGNA

MÆLIKV. 1:50

SIGURÐUR ÞORLEIFSSON FRAMKVÆMDASTJÓRI FÉLAGS

STRANDGÖTU 11 HAFNARFIRÐI SÍM. 91-51434

DAGS. NÓV '92
HANNAÐ
TEIKNAÐ
VERK NR. 9164
BLAÐ NR. 2-07