


RÚMMYND VATNSLAGNA 1:50

ÁSKILIÐ, ELDRI
TEIKNING ÓGILD

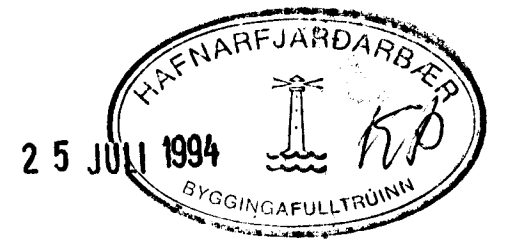

03	JULI 94	BADH. VINSTE.MEGIN	2. HÆÐ BR	GH
02	MARG 94	HL. Á BADI FERÐ		GH
01	NOV 92	LEIÐI LAGNA BR		GH
BR.NR.	DAGS	EÐLI BREVTINGAR		SIGN.
		HÁÐLTI 10 HAFNARFIREÐI		DAGS NOV 91
		RÚMMYND VATNSLAGNA		HAUNAD
		MELIKV. 1:50		TEIKNAD
		SIGURÐUR ÞORLEIFSSON TEKNIFRÆÐINGUR F.T.F.I.		VERK NR 9164
		STRANDGÖTU 11 HAFNARFIREÐI SÍMI 54151/54255		BLAD NR 2-08