


RÚMMYND FRÆNNISLIS- OG LOFTRESTILAGNA 1:50

ÁSKILIÐ, ELDRI  
TEIKNING ÓGILD

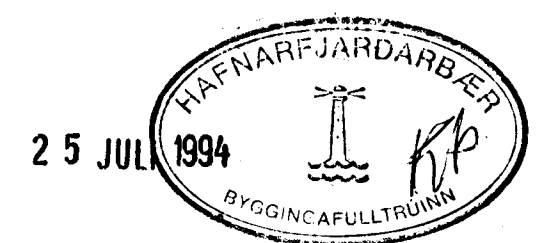

02	JULÍ '94	DETT VÍÐ LÖGULI AD FPI FRIKIR PV	
01	NOV 92	FLEIKI FP YFIR ÞAK	
BYRNIK	DAGS	ELDRI	BREYTINGAR
HÁHOLT 10 HAFNARFJÖRÐ			DAGS
RÚMMYND FRÆNNISLIS- OG LOFTRESTILAGNA			NOV '94
MENNVA. 1150			TEIKNING
SIGURÐUR ÞORLEIFSSON			VERK NÚM
TEKNIFRÆÐINGUR F.T.F.Í.			9162
STRANDGÖTU 11 HAFNARFJÖRÐ			BLAÐUR
SÍMI 54731/54255			2-09