


Samþykkt á fundi bygginga-
nefndar þ. 18. 1992
BYGGINGAFULLTRÚINN
Í HAFNARFIRÐI
1992 LEYFID AF HERRA

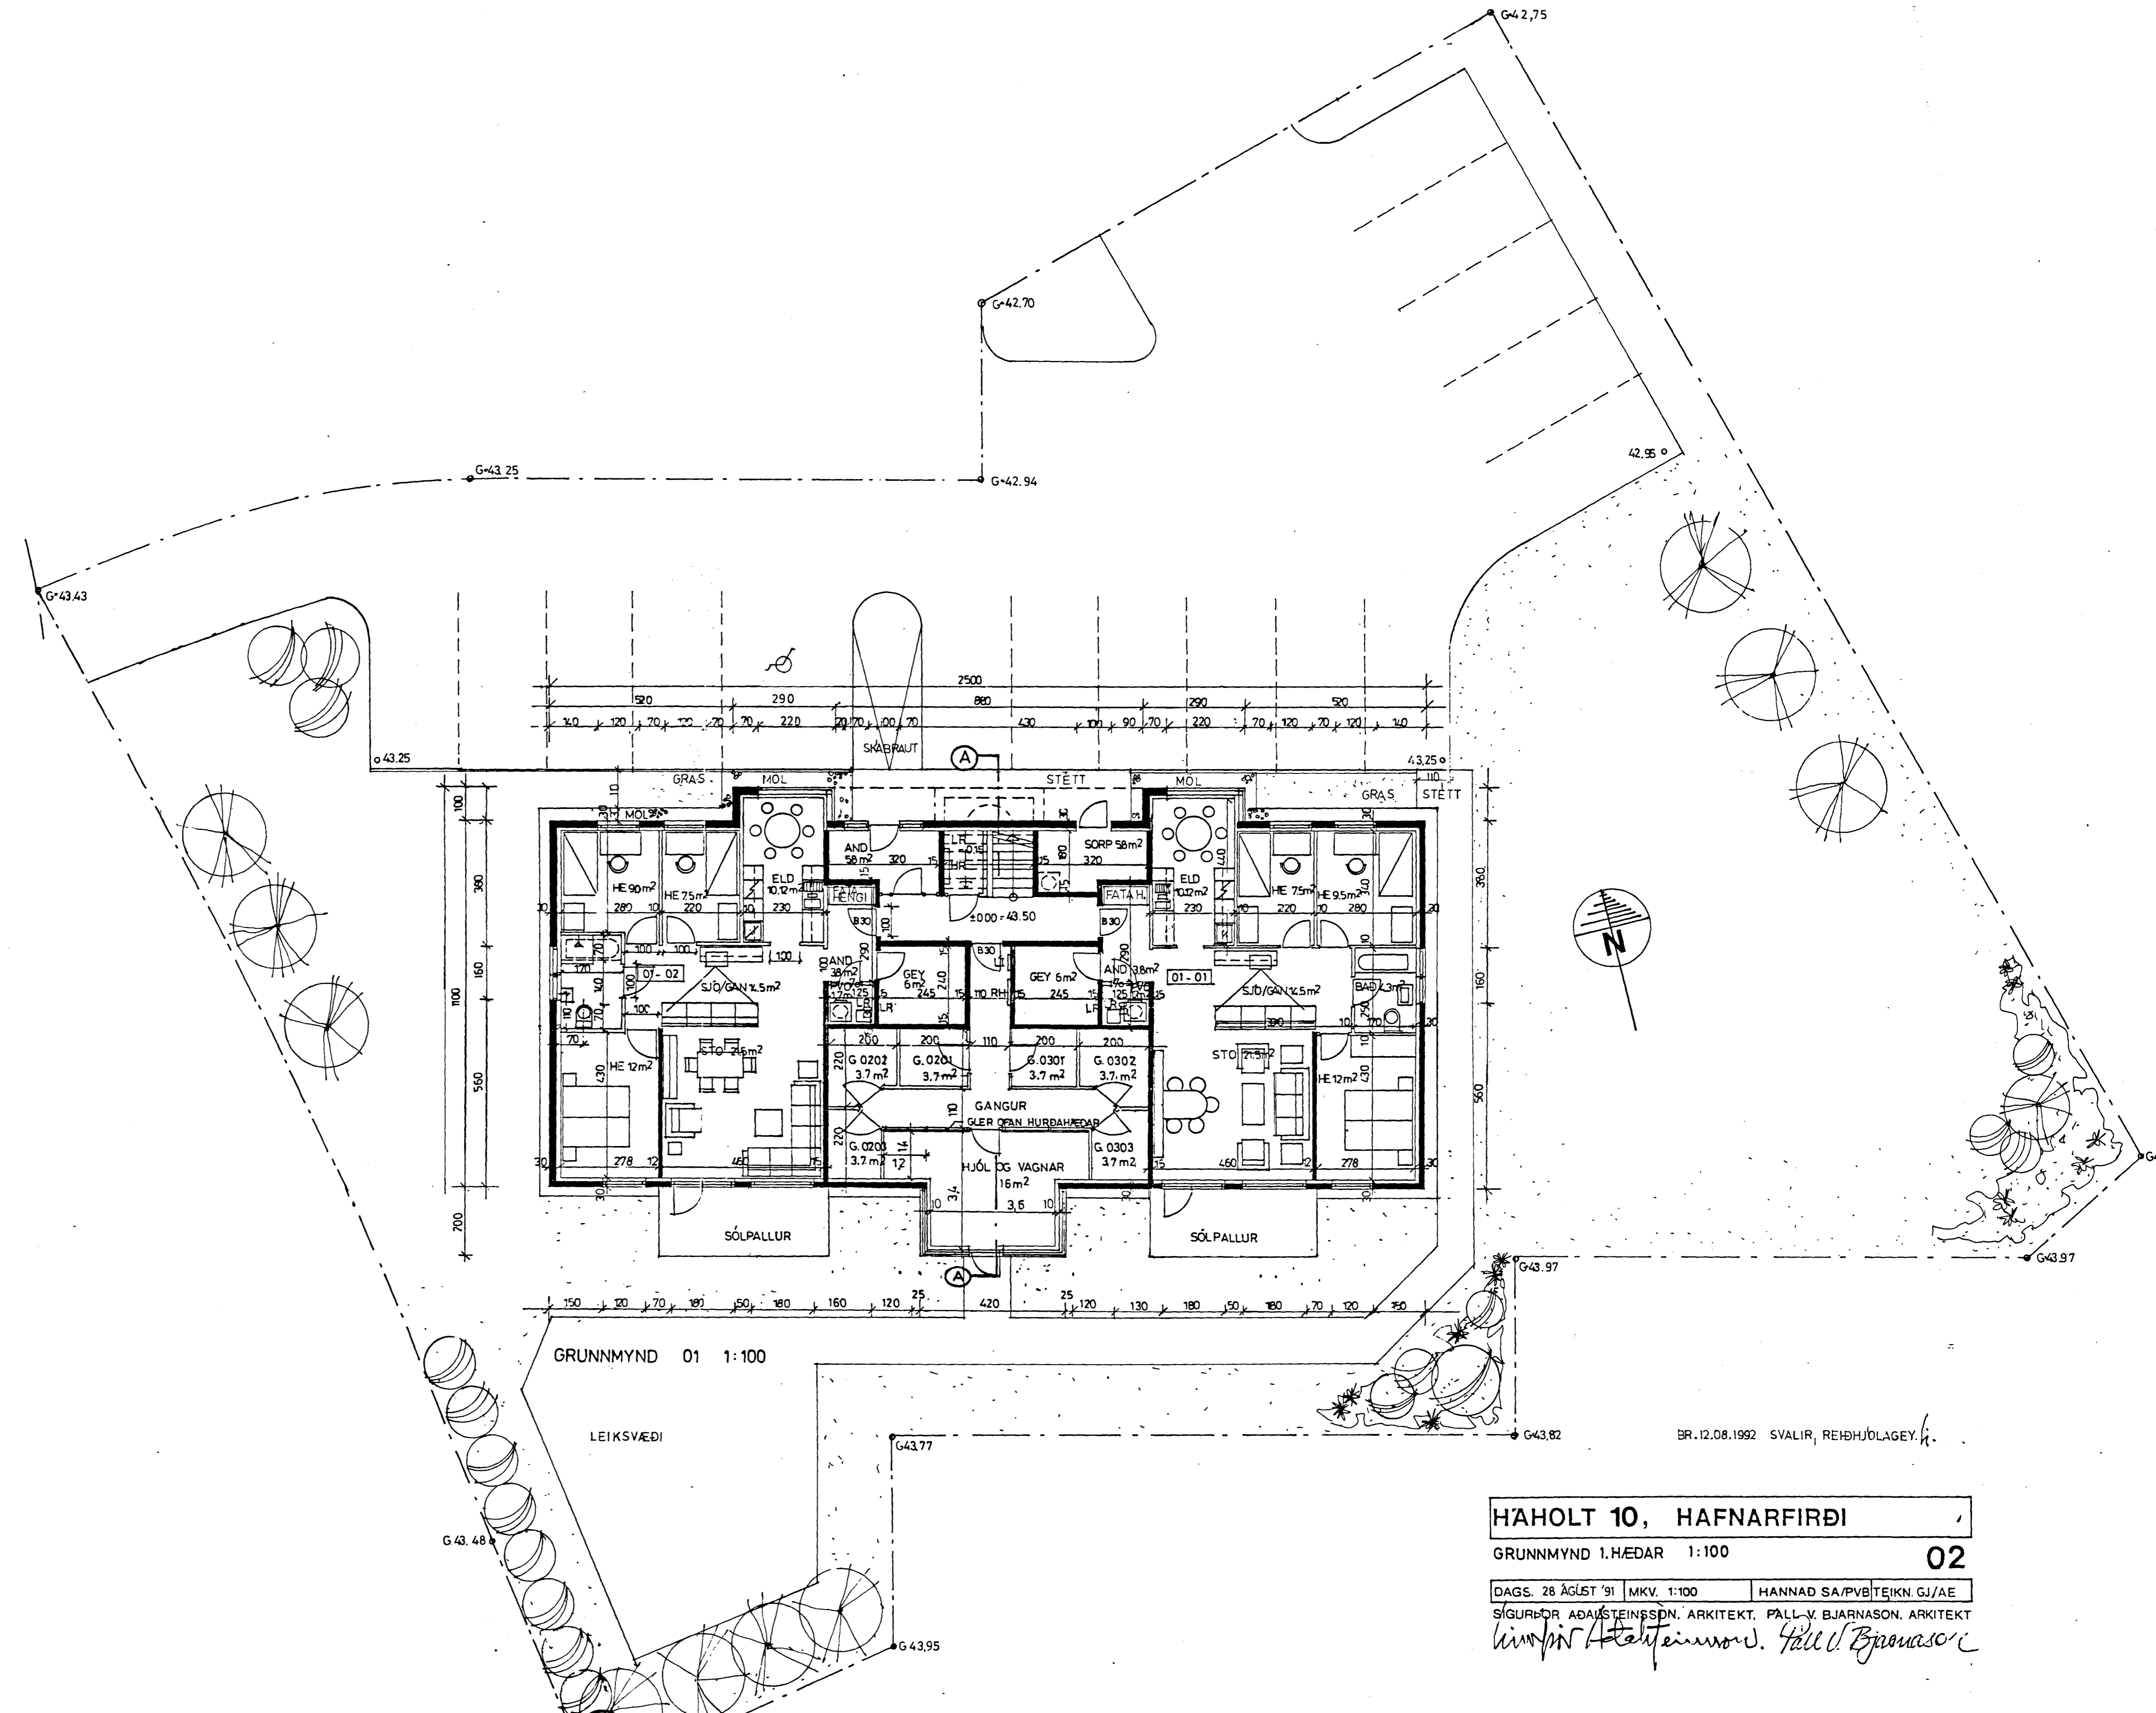

GRUNNMYND 01 1:100

LEIKSVÆÐI

BR.12.08.1992 SVALIR, REIÐHJÓLAGEY.

HÁHOLT 10, HAFNARFIRÐI

GRUNNMYND 1.HÆÐAR 1:100 **02**

DAGS. 28. AGÚST '91 MKV. 1:100 HANNAD SA/PVB/TEJKN. GJ/AE

SGURBÓR ADAKSTEINSSON, ARKITEKT. PALL-V. BJARNASON, ARKITEKT
Winn Ástheimsson, Halli Björnsson