
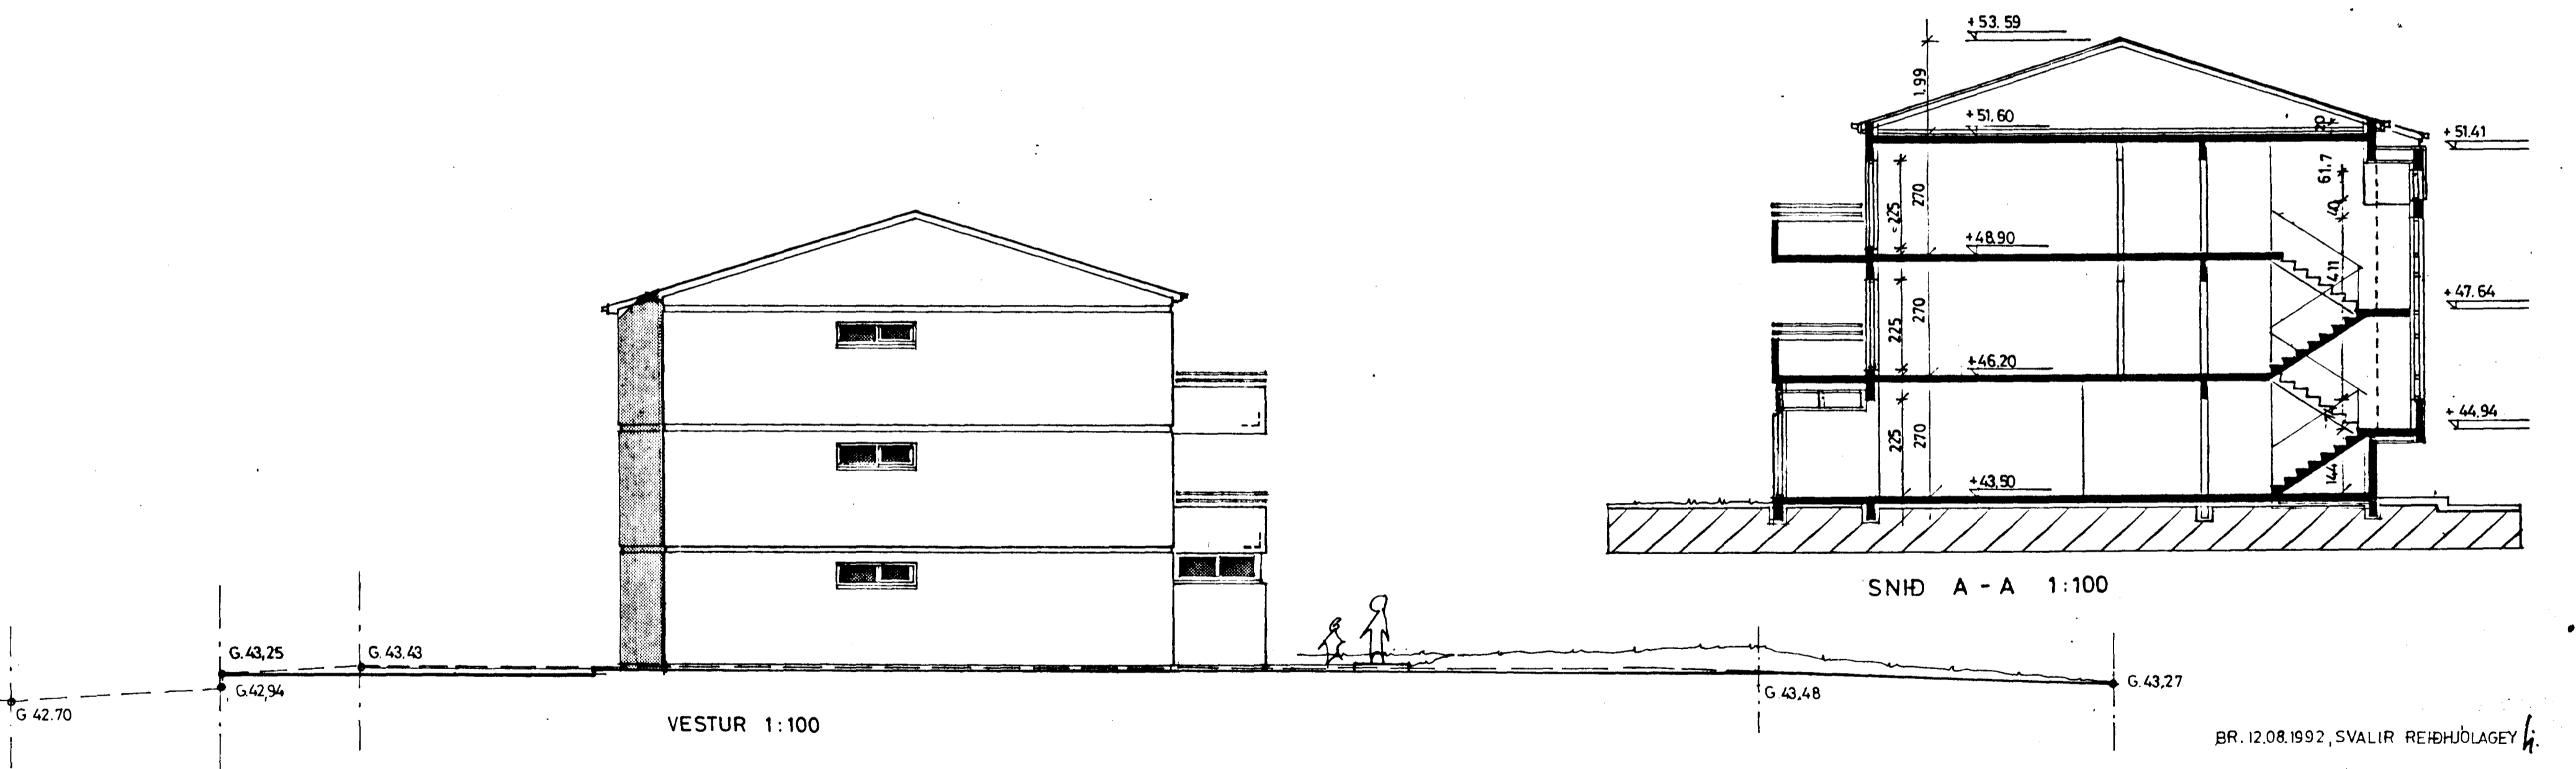


Samþykkt á fundi bygginga-  
nefndar þ. 9.18. 1993.

BYGGINGAFULLTRÚINN  
Í HAFNARFIRÐI  
*Sigrún Halldóttir*

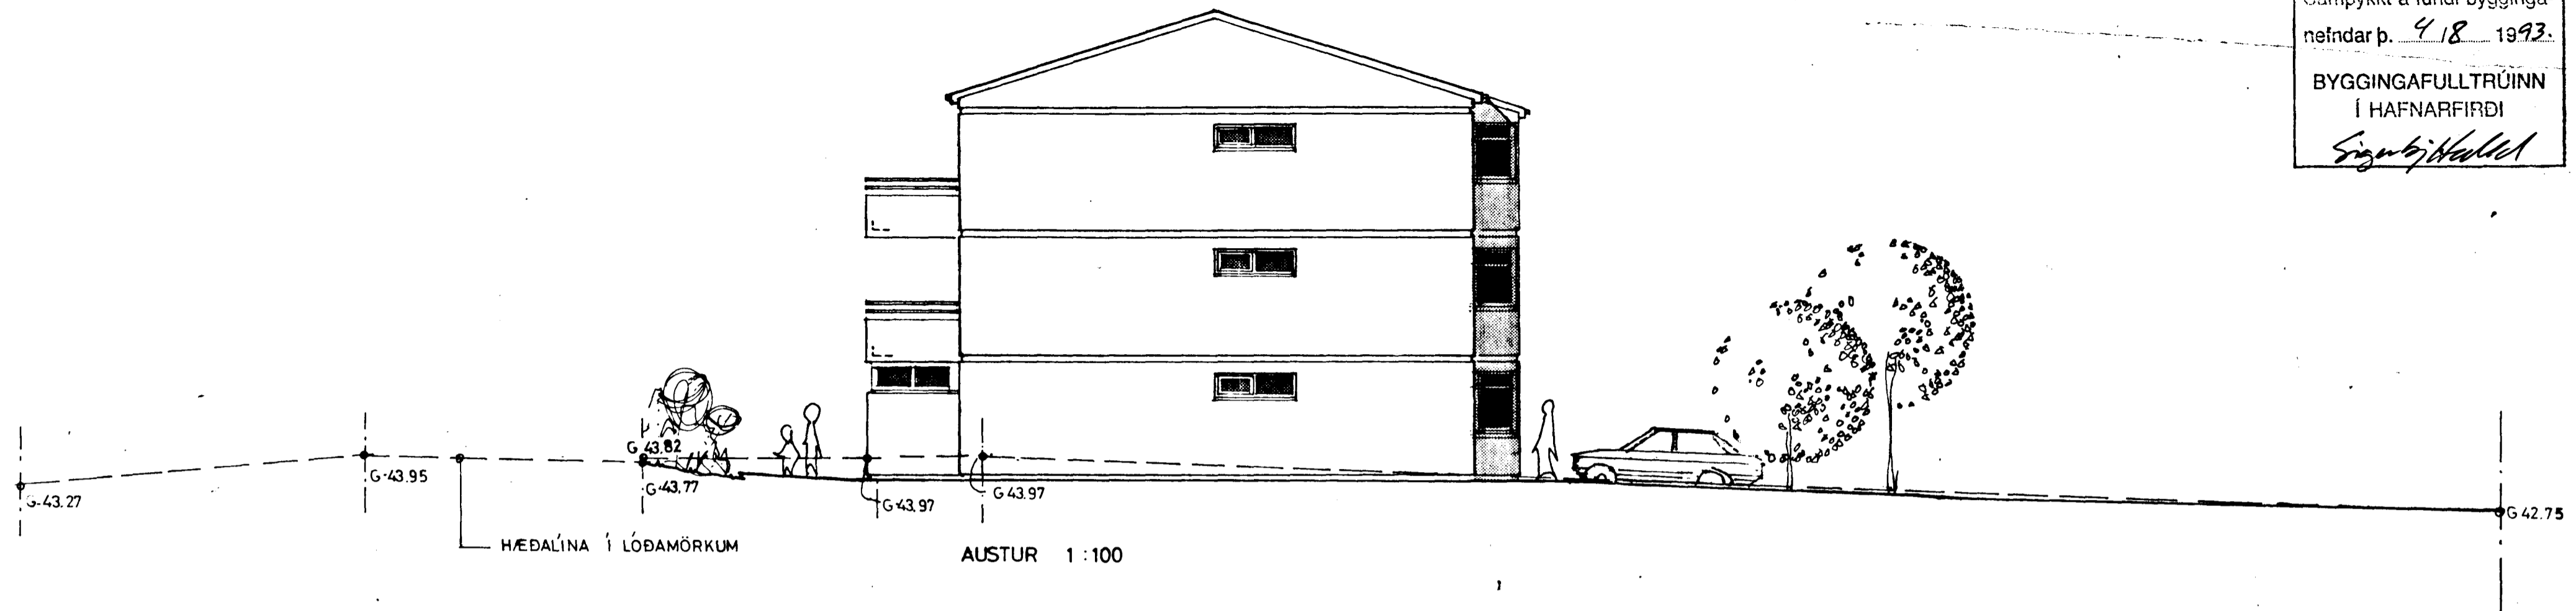

<b>HÁHOLT 10 HAFNARFIRÐI</b>		
ÚTLITSMYNDIR 1:100		<b>03</b>
SNID 1:100		
DAGS. 28.08.'91	MKV. 1:100	HANNAÐ SA/PVB/TEIKN. A.E
SÍGURDÓR AÐALSTEINSSON, ARKITEKT. PÁLL V. BJARNASON, ARKITEKT		
<i>Sigrún Halldóttir Páll V. Bjarnason</i>		