


GRUNNMYND 1:50

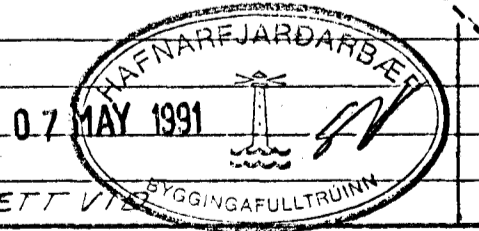

01	22.04.91	NIDURFÖLLI Í PLANI BÆTT VIT	BYGGINGAFULLTRUINN	NF	4.21
DR. NR.	DAGS	EDLI BREVTINGAR	SIGN.	DAGS	OKT '90
HÁHOLT 11 HAFNARFIRÐI			HANNAÐ 4.21.		
GRUNNMYND - GRUNNLAGNA			TEIKNAD CH		
MELIKV. 1:50			VERK NR 9046		
SIGURÐUR ÞORLEIFSSON			TEKNIFRÆÐINGUR F.T.F.I.		
STRANDGÖTU 11 HAFNARFIRÐI			SÍMI 54751/54255		
			BLAÐ NR. 2-02		