


GRUNNMÝND JARÐHÆÐAR 1:50

*Ath. niður fall.*

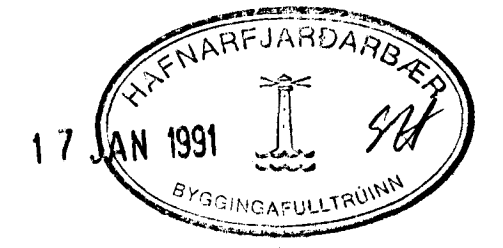

DR. NR.	DAGS.	EDLI	BREYTINGAR	SIGN.
HÁHOLT 11 HAFNARFIRÐI HITA-VATNS OG FRÆNNISLUSLAGNIR JARÐHÆÐAR				DAGS. OKT. '90 HANNA TEIKNAR VERK NR. 9046
MÆLIKV. 1:50 SIGURÐUR ÞORLEIFSSON TEKNIFRÆÐINGUR F.Þ.F.				BLAD NR. 2-04
STRANDGÖTU 11 HAFNARFIRÐI SÍMI 54751/54255				