


GRUNNMYND 2. HÆÐAR 1:50

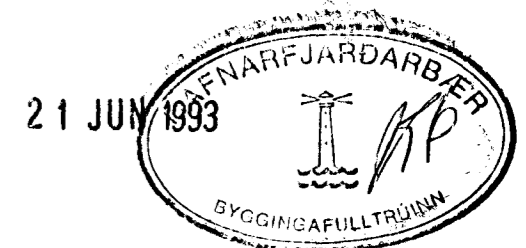

ÁSKILIÐ, ELÐRI
TEIKNING ÓGILD

02	11.06 '93	LÖGNUM AÐ BAÐH BR	GH
01	NOV '92	LÖGNUM BR Í BAÐH.	GH
BR.NR.	DAGS	EDLI BREVTINGAR	SIGN.
HÁHOLT 12 HAFNARFIRÐI			DAGS NOV '91
HITA - VATNS OG FRÆRENSLISLAGNIÐ			HANNAÐ
2.HÆÐAR			TEIKNAD
MÆLIKV. 1:50			VERK NR.
SIGURÐUR ÞORLEIFSSON TEKNIFRÆÐINGUR F.T.F.I.			9042
STRANDGÖTU 11 HAFNARFIRÐI SÍMI 54751/54255			BLADNR.
			2-05