


RÚMMYND HITALAGNA 1:50

SKYRINGAR:

GRUNNMYNDIR OFNA SJÁ BL. NR. 2-03
 TIL 2-06.
 ÖFNATAFLA OG TENGIMYND MELAGKINDAR
 SJÁ BL. NR. 2-10.

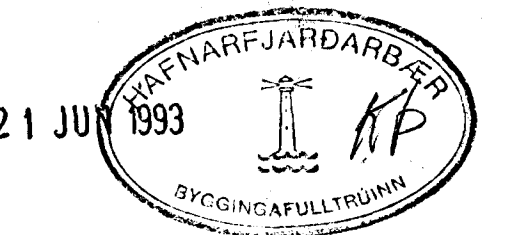

ÁSKILD, ELDRI
 TEIKNING ÖGILD

02	11.01.93	OFN 118 FIERÐUR. AÐRIR TEKNIR DUKT	GH
01	NOV 92	LEGU LAGNA BR	GH
BR.NR.	DAGS	EBLI BREVINGAR	SGN.
HÁHOLT 12 HAFNARFIREDI			DAGS NOV 91
RÚMMYND HITALAGNA			HANNAS
			TEIKNAR
			VERK NR.
MELKY. 1:50			9042
SIGURÐUR ÞORLEIFSSON TEKNIFRÉÐINGUR F.T.F.I.			BLADNR.
STRANDGÖTU 11 HAFNARFIREDI SÍMI 54751/54255			2-07