



Samþykkt á fundi bygginga-
nefndar þ. 2/9/92

BYGGINGAFLUTRÚNN
I HAFNARFIRÐI

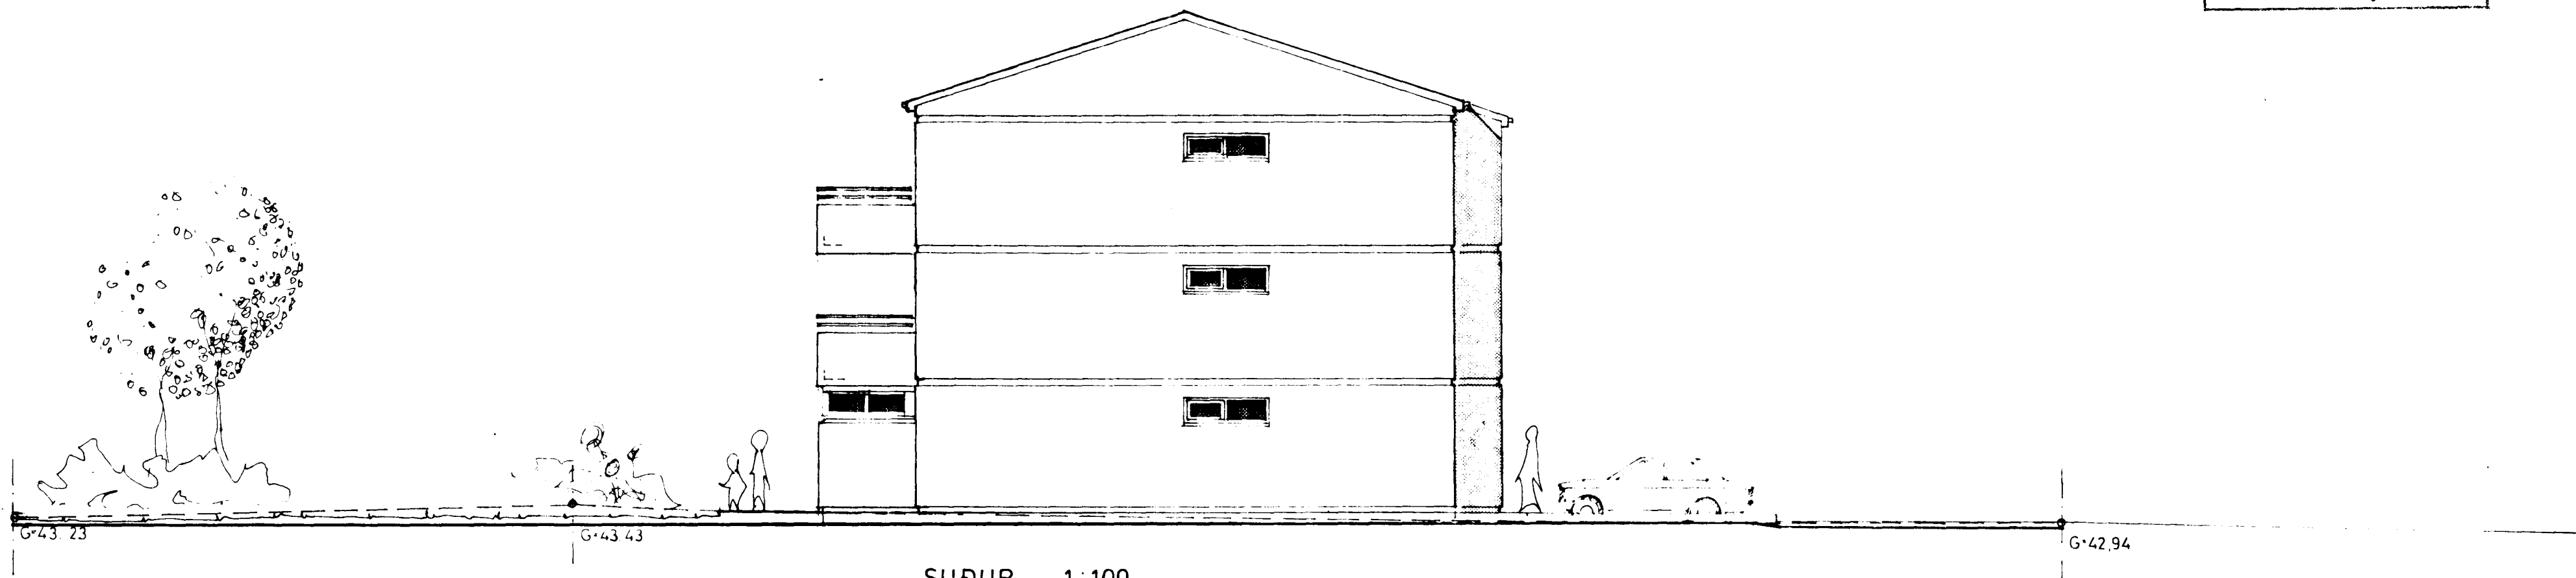

SUÐUR 1:100

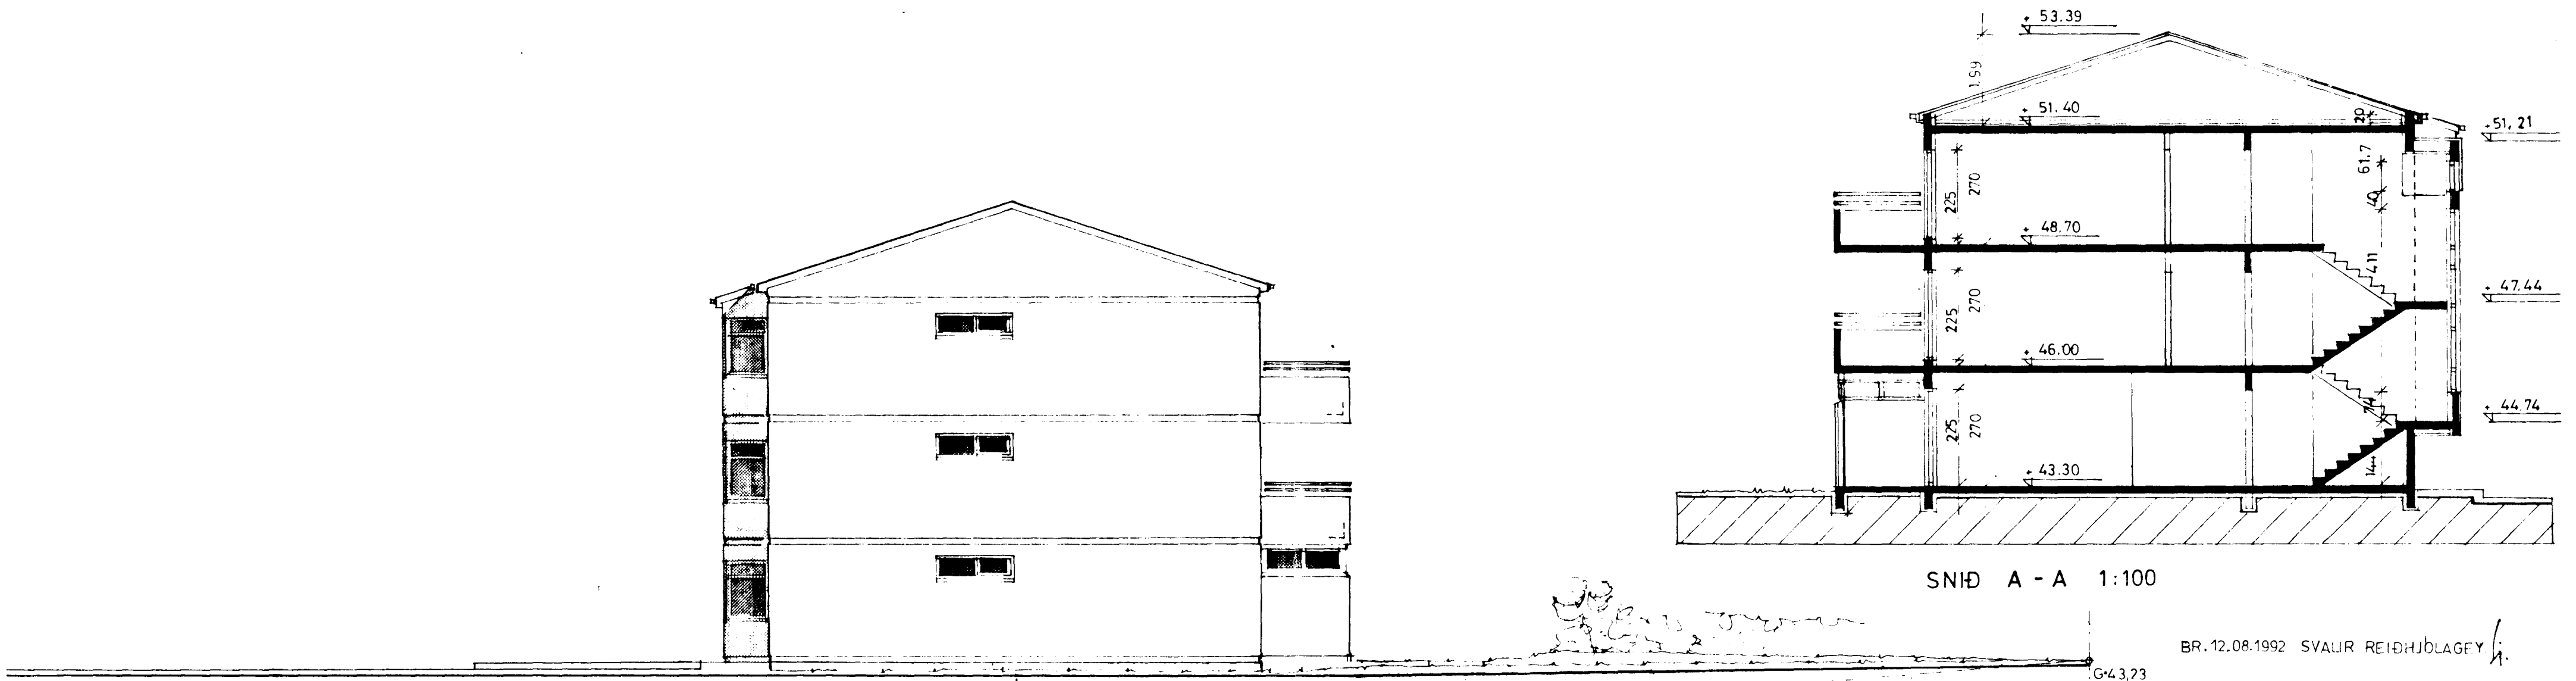

SNID A - A 1:100

NORÐUR 1:100

BR. 12.08.1992 SVALUR REIÐHJÓLAGEY

G-40,93

HÆÐALÍNA Í LÓÐAMÖRKUM

L-41.80

L-42.00

HÆÐALÍNA Í LÓÐAMÖRKUM

G-43,23

HÁHOLT 12, HAFNARFIRÐI		
ÚTLITSMYNDIR 1:100		03
SNID 1:100		
DAGS. 24.08.1990	MKV. 1:100	HANNAÐ SA/PVBJEIKN. A E
S/GURÞÓR AÐALSTEINSSON, ARKITEKT, PÁLL V. BJARNASON, ARKITEKT		
<i>Sigurður Adalsteinsson</i>		