

Ofnaskrá

Staðsetning	Ofn nr.	Tegund	Hæð [mm]	Lengd [mm]	Teinging	Afksöst [W]	Krani Ath
Herbergi	101	P20	600	1000	AB	792	L
Bað	102	P21	600	480	AB	526	L
Herbergi	103	P21	600	1000	CD	1095	L
Stofa	104	DK	220	2300	AD	1405	L Barla-ofn
Stofa	105	P11	600	1000	CD	681	L
Stofa	106	DK	220	1300	AD	794	L Barla-ofn
Herbergi	107	P20	600	1000	AB	792	L
Stofa	108	DK	220	2300	AD	1405	L Barla-ofn
Herbergi	109	P21	600	1000	AB	1095	L
Bað	110	P21	600	480	AB	526	L
Herbergi	111	P21	600	1000	CD	1095	L
Herbergi	112	P11	600	1000	CD	681	L
Eldhúsi	113	P11	600	1800	CB	1225	L
Geymsla	114	P11	600	600	AB	408	L
Stigapallur	115	P22	600	1000	CD	1258	V
Bað	116	1050-33H	1191	500	EF	470	L Handkleiðaðfn
Geymsla	117	P11	600	600	CD	408	L
Eldhúsi	118	P10	600	1800	AD	873	L
Herbergi	119	P11	600	1000	AB	681	L
Stofa	120	EK	620	850	AB	623	L Barla-ofn
Samtals	20 ofnar					16833 W	

Skýringar:


Kranar í ofnatöflu:

- V = Vatnshitastýrður krani, t.d. DANFOSS FJVR-10 eða samberlegur.
 - L = Loftshitastýrður krani, t.d. DANFOSS RA2010-H eða samberlegur.
- Afksöst ofna mibást við $\Delta T = 40^\circ$
Ofnatengi eru 10mm.

R1 = Rist, Lindab B3030 eða sbr. Sterð 200x100.

LR = Loftfresing.
UH = Rifa undir hurð.

Öll uppgefin stökkmál eru innanmál (ljósmál).
Endanleg staðsetning útsögsventila og rista ákvarðast í samráði við eftirlitsmann verkkaupa.

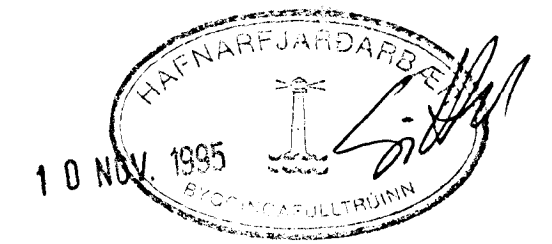

ÁSKILIÐ, ELÐRI TEIKNING ÓGILD

Breytingar	Háholt 16, Hafnarfirði		
Nr.	Dags.	Nafn	
1	23.10.95	SJ	Ásmundur Ásmundsson
			HAMIT SJIS
			M 1:50
			Nr. 90.07-2.03
			Dags. 19.05.92
			203