


Ofnaskrá

Staðsetning	Ofn nr.	Tegund	Hæð [mm]	Lengd [mm]	Teinging	Afköst [W]	Krani	Ath
Herbergi	201	P20	600	1000	AB	792	L	
Bað	202	P21	600	480	AB	526	L	
Herbergi	203	P21	600	1000	CD	1095	L	
Stofa	204	DK	220	2300	AD	1405	L	Barlo-ofn
Stofa	205	P11	600	1000	CD	681	L	
Stofa	206	DK	220	1300	AD	794	L	Barlo-ofn
Herbergi	207	P20	600	1000	AB	792	L	
Stofa	208	DK	220	2300	AD	1405	L	Barlo-ofn
Herbergi	209	P21	600	1000	AB	1095	L	
Bað	210	P21	600	480	CD	526	L	
Herbergi	211	P20	600	1000	CD	792	L	
Herbergi	212	P11	600	1000	CD	681	L	
Eldhús	213	P10	600	1800	CB	873	L	
Geymsla	214	P11	600	600	AB	408	L	
Stigapallur	215	P21	600	1000	CD	1095	V	
Bað	216	1050-33H	1191	500	EF	470	L	Handklæðbaofn
Geymsla	217	P11	600	600	CD	408	L	
Eldhús	218	P10	600	1800	AD	873	L	
Herbergi	219	P11	600	1000	AB	681	L	
Stofa	220	EK	620	850	AB	623	L	Barlo-ofn
Samtals	20 ofnar					16015 W		

Skýringar:

Kranar í ofnatöflu:
 V = Vatnshitastýrður krani, t.d. DANFOSS FJVR-10 eða samberlegur.
 L = Loftshitastýrður krani, t.d. DANFOSS RA2010-H eða samberlegur.
 Afköst ofna mældast við $\Delta T = 40^\circ$
 Ofnatengi eru 10mm.
 R1 = Rist, Lindab B3030 eða sbr. Stærð 200x100.
 LR = Loftfresing.
 UR = Rifa undir hurð.
 Öll uppgöfvin stökkmál eru innanmál (ljósmál).
 Endanleg staðsetning útsögsventila og rista ákvarðast í samráði við eftirlitsmann verkkaupa.

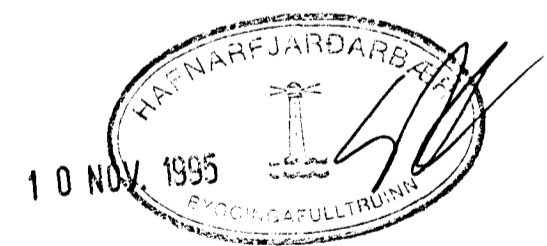

ÁSKILIÐ, ELDRI TEIKNING ÖGILD

1 Breyting á baðherb.

Breytingar	Háholt 16, Hafnarfirði			
Nr.	Dags.	Nafn		
1	23.10.95	SJ	Ásmundur Ásmundsson verkfræðingur Hamraborg 14A, Kóp. sími 44473	HAAJT SJ JS M 1:50
			Hita- og neysluvatnslagnir Grunnmynd 2.h.	Nr. 90.07-2.04 Dags. 19.05.92 204