

Ofnaskrá


Staðsetning	Ofn nr.	Tegund	Hæð [mm]	Lengd [mm]	Teiging	Afsöst [W]	Krani	Ath
Herbergi	301	P20	600	1000	AB	792	L	
Bað	302	P21	600	480	AB	526	L	
Herbergi	303	P21	600	1000	CD	1095	L	
Stofa	304	DK	220	2300	AD	1405	L	Baria-ofn
Stofa	305	P11	600	1000	CD	681	L	
Stofa	306	DK	220	1300	AD	794	L	Baria-ofn
Herbergi	307	P20	600	1000	AB	792	L	
Stofa	308	DK	220	2300	AD	1405	L	Baria-ofn
Herbergi	309	P21	600	1000	AB	1095	L	
Bað	310	P21	600	480	CD	526	L	
Herbergi	311	P20	600	1000	CD	792	L	
Herbergi	312	P11	600	1000	CD	681	L	
Eldhús	313	P10	600	1800	CB	873	L	
Geymsla	314	P11	600	600	AB	408	L	
Stigapallur	315	P21	600	1000	CD	1095	V	
Bað	316	1050-33H	1191	500	EF	470	L	Handkleðaofn
Geymsla	317	P11	600	600	CD	408	L	
Eldhús	318	P10	600	1800	AD	873	L	
Herbergi	319	P11	600	1000	AB	681	L	
Stofa	320	EK	620	850	AB	623	L	Baria-ofn
Samtals	20 ofnar					16015 W		

Skýringar:

Kranar í ofnatöflu:
 V = Vatnshitastýrður krani, t.d. DANFOSS FJVR-10 eða samberilegur.
 L = Loftshitastýrður krani, t.d. DANFOSS RA2010-H eða samberilegur.
 Afsöst ofna miðast við $\Delta T = 40^\circ$
 Ofnatengi eru 10mm.

R1 = Rist, Lindab B3030 eða sbr.
 Stærð 200x100.
 LR = Loftfresing.
 UH = Rifa undir hurð.

Öll uppgöfin stökkmál eru innanmál (ljósmál).
 Endanleg staðsetning útsögsventila og rista ákvarðist í samráði við eftirlitsmann verkkaupa.

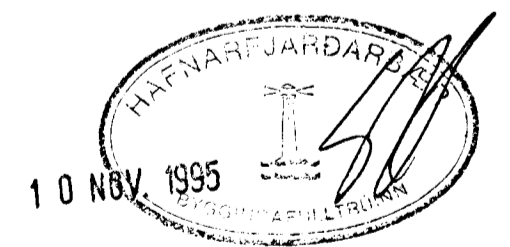

**ÁSKILIÐ, ELDRI
TEIKNING ÓGILD**

1 Breyting á baðherb.

Breytingar	Nr.	Dags.	Nafn	Háholtt 16, Hafnarfirði	Ásmundur Ásmundsson	H.M.J.T. S.J.S.
1	23.10.95	SJ		Hafnarborg 14A, Kóp. sími 44473	verkfæringur	M 1:50
					Hita- og neysluvatnslagnir	Nr. 80.07-2.05
					Grunnmynd 3.h.	Dags. 19.05.92
						205