

Ofnaskrá

Staðsetning	Ofn nr.	Tegund	Hæð [mm]	Lengd [mm]	Teinging	Afksöst [W]	Krani	Ath
Herbergi	501	P20	600	1000	AB	792	L	
Bað	502	P21	600	480	AB	526	L	
Herbergi	503	P21	600	1000	CD	1095	L	
Stofa	504	DK	220	2300	AD	1405	L	Barla-ofn
Stofa	505	P11	600	1000	CD	681	L	
Stofa	506	DK	220	1300	AD	794	L	Barla-ofn
Herbergi	507	P20	600	1000	AB	792	L	
Stofa	508	DK	220	2300	AD	1405	L	Barla-ofn
Herbergi	509	P21	600	1000	AB	1095	L	
Bað	510	P21	600	480	CD	526	L	
Herbergi	511	P20	600	1000	CD	792	L	
Herbergi	512	P11	600	1000	CD	681	L	
Eldhús	513	P10	600	1800	CB	873	L	
Geymsla	514	P11	600	600	AB	408	L	
Stigapallur	515	P21	600	1000	CD	1095	V	
Bað	516	1050-33H	1191	500	EF	470	L	Handklæðboafn
Geymsla	517	P11	600	600	CD	408	L	
Eldhús	518	P10	600	1800	AD	873	L	
Herbergi	519	P11	600	1000	AB	681	L	
Stofa	520	EK	620	850	AB	623	L	Barla-ofn
Samtals	20 ofnar					16015 W		

Skýringar:

Kranar í ofnatöflu:


- V = Vatnshitastýrður krani, t.d. DANFOSS FJVR-10 eða samberlegur.
- L = Loftshitastýrður krani, t.d. DANFOSS RA2010-H eða samberlegur.

Afksöst ofna miðast við $\Delta T = 40^\circ$
Ofnatengi eru 10mm.

R1 = Rist, Lindab B3030 eða sbr.
Stærð 200x100.

LR = Loftfresing.
UH = Rífa undir hurð.

Öll uppgefin stökkmál eru innanmál (ljósmál).
Endanleg staðsetning útsogsventla og rista ákvarðist í samráði við eftirlitsmann verkkaupa.

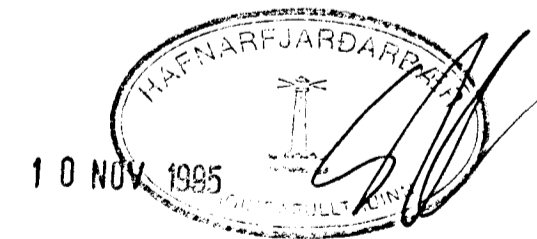

**ÁSKILID, ELDRI
TEIKNING ÖGILD**

1 Breyting á baðher.

Breytingar	Hóholt 16, Hafnarfirði			<i>Asmundur</i>
Nr.	Dags.	Nafr	verktæðingur	H.A.J.T. S.J.S.
1	23.10.95	SJ	Asmundur Asmundsson	M 1:50
			Hafnarborg 14A, Kóp. sími 44473	Nr. 90.07-2.07
			Hita- og neysluvatnslagnir	Dags. 19.05.92
			Grunnmynd 5.h.	207