


Þensluslaufur hita- og vatnslagna

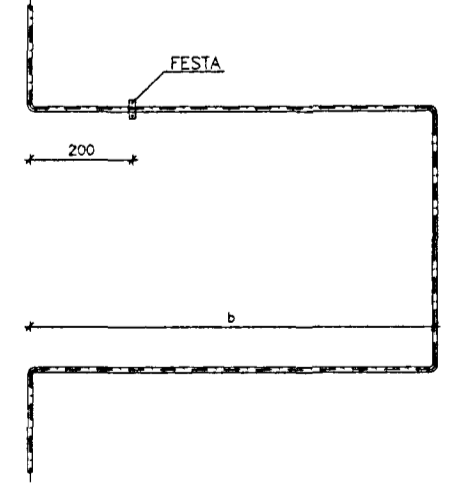

Á allar lóðréttu lagnastamma sem liggja frá kjallara til efstu hæðar komi stauður á 3. hæð sem hér segir:

Þvermál rörs	a	b	FESTA
ø15	400	600	MUPRO-28509
ø20	500	700	MUPRO-28460
ø25	500	800	MUPRO-28428
ø32	500	900	MUPRO-28363

ÁSKILIÐ, ELÐRI TEIKNING ÓGILD

1. Íbúð í kjallara, lagnastöðir, baðherb. og kranar settir í sorpgemyli.

Breytingar	Háhol 16, Hafnarfirði			<i>Asmundur</i>
Nr.	Dags.	Nafn	Ásmundur Ásmundsson	H.S.J.T.S.J.S.
1	23.10.95	SJ	Hamraborg 14A, Kóp. sími 44473	M 1:50
			Neysluvatnslagnir	Nr. 90.07-2.08a
			Rúmmynd	Dags. 13.11.92
				208a