


Samþykkt á fundi bygginga-
nefndar þ. 31. 5. 1995
BYGGINGAFULLTRÚINN
RHI HAFNARFIRÐI
Kristján Jónsson

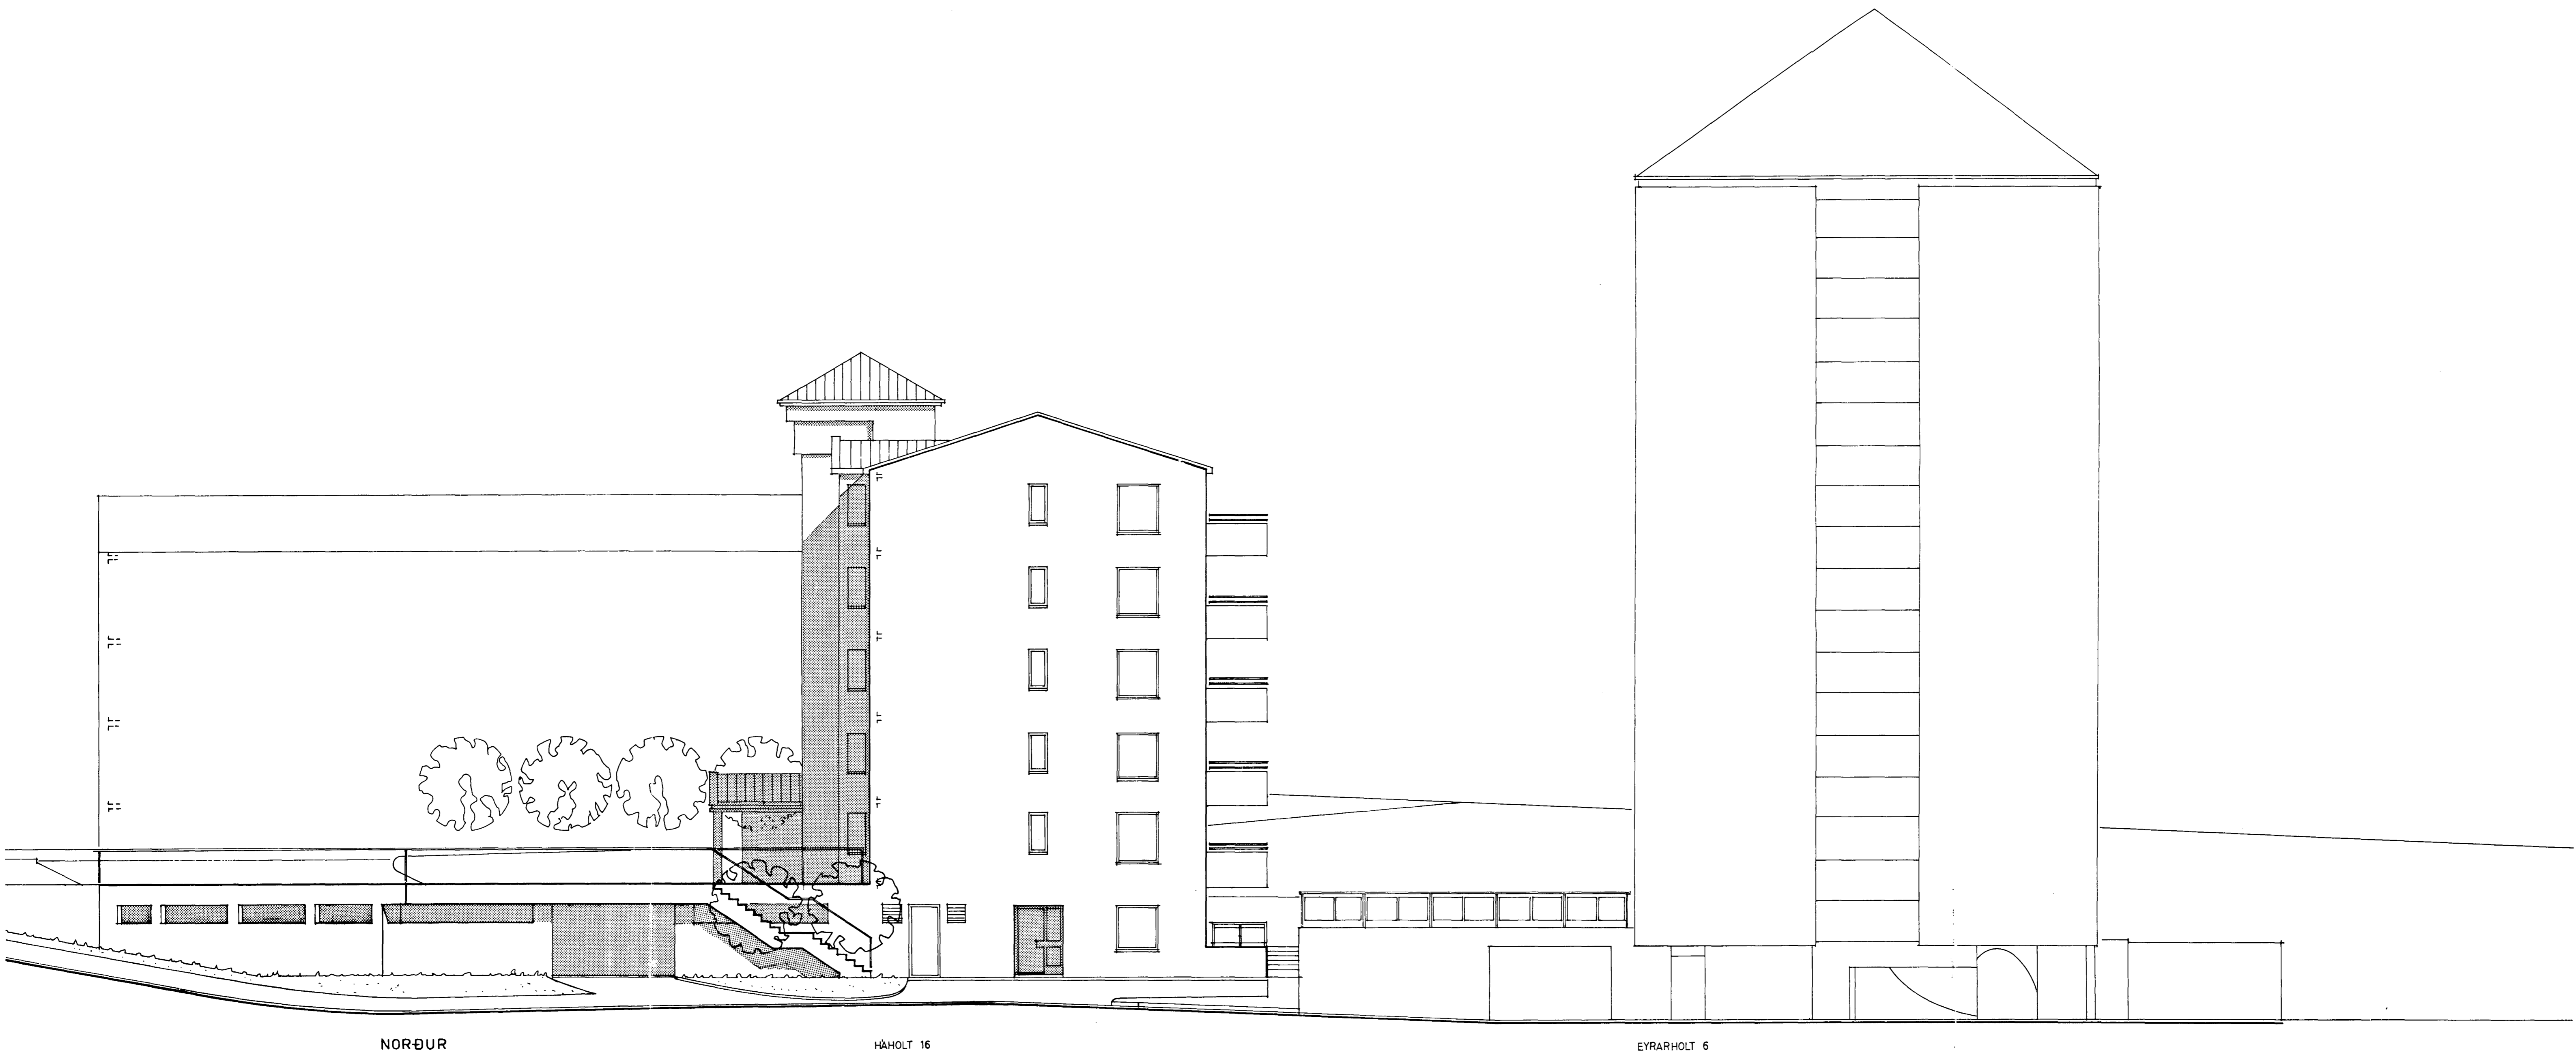

NORÐUR

HÁHOLT 16

EYRARHOLT 6

+3000

BR. 19.05.1995 GLUGGARÁ NORDURGAFL

HÁHOLT 16, HAFNARFIRÐI

Útlit til norðurs BL.05
 DAGS: 05.07.91 MKV. 1:100 HANNAD SA/PVB/TEIKN SA
 SIGURDOR ADALSTEINSSON, ARKITEKT. PÁLL V. BJARNASON, ARKITEKT
Sigurður Adalsteinsson