


10/196 V. BILG. HÚS. 10 FF.  
 Samþykkt á fundi bygginga-  
 fulltrúdar þ. 20. 09. 1995  
 BYGGINGAFULLTRÚINN  
 F.H. HAFNARFIRÐI  
*Christján Jónsson*  
 Þstjóld sja bókun

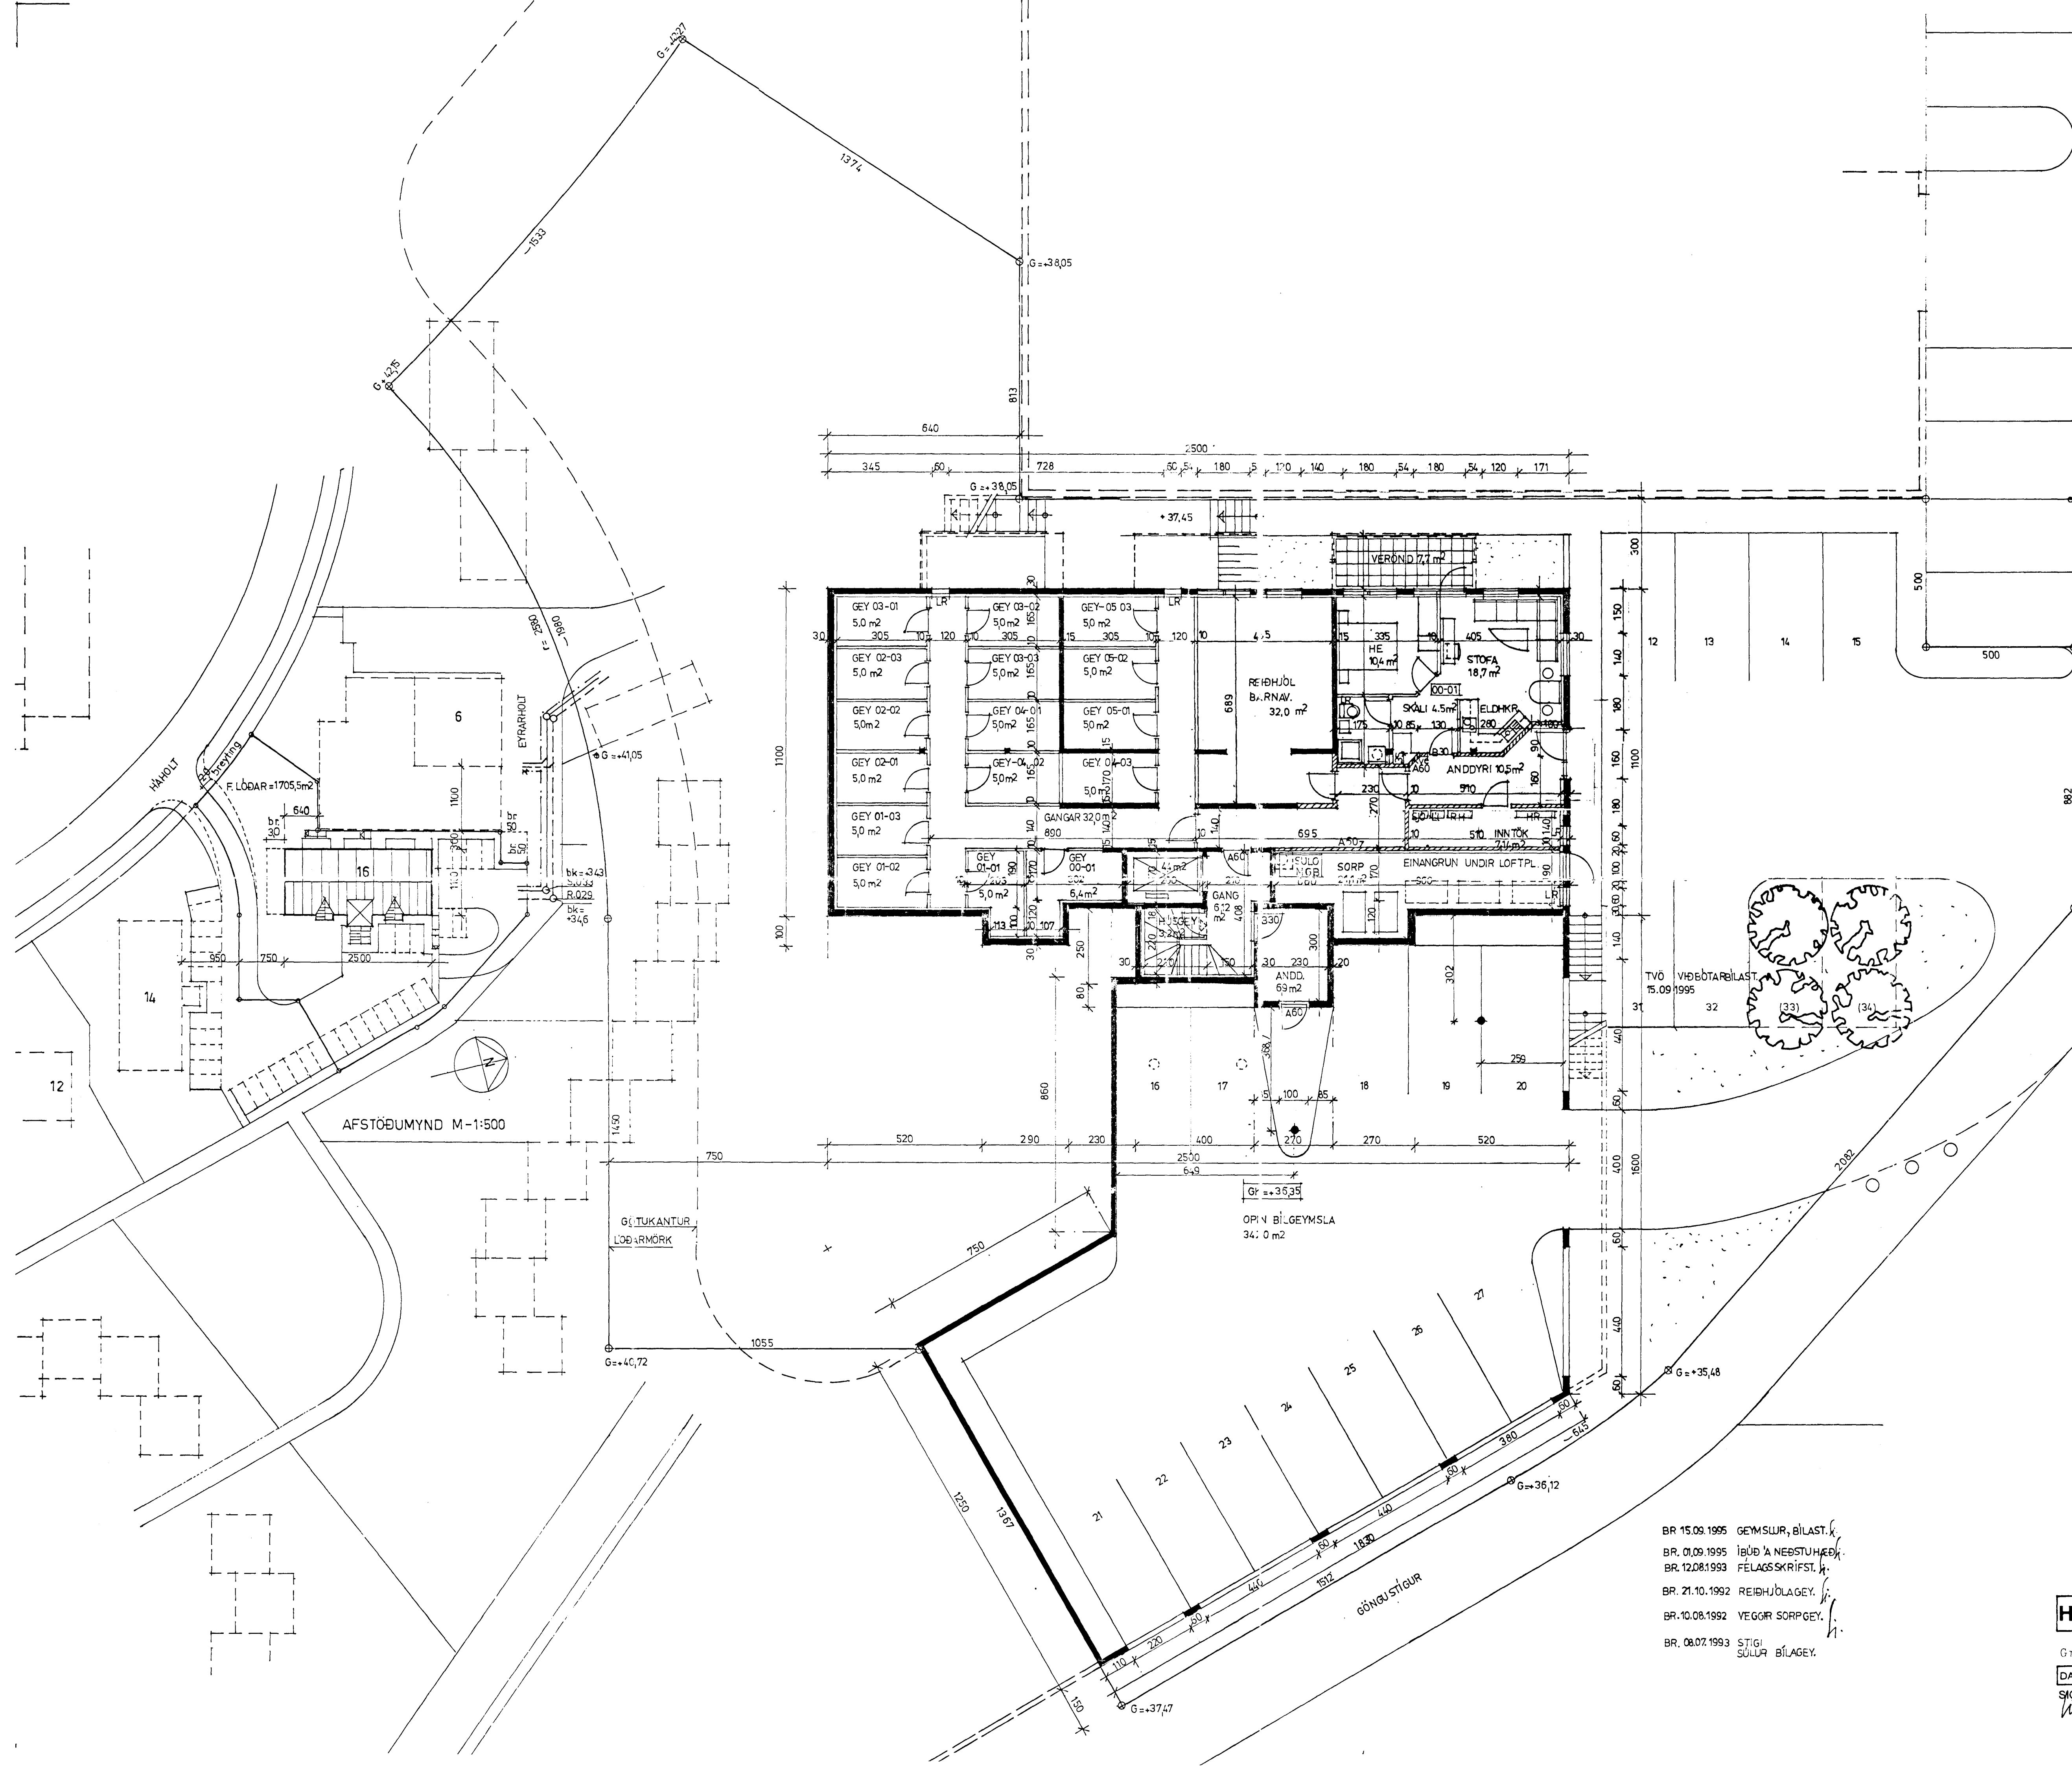

AFSTÖÐUMYND M=1:500

- BR 15.09.1995 GEYMSLUR, BILAST.
- BR. 01.09.1995 IÐÚÐ 'A' NEDSTUHÉÐ.
- BR. 12.08.1993 FÉLAGSSKRIFST.
- BR. 21.10.1992 REIÐHJÓLAGEY.
- BR. 10.08.1992 VEGGIR SORPGEY.
- BR. 08.07.1993 STIGI SÚLUR BÍLAGEY.

**HAHOLT 16, HAFNARFIRÐI**

Grunnmynd kjallara, afstöðumynd BL.01

DAGS. 05.07.91 MKV. 1:100 HANNAD SA/PVB/TEIKN. SA

SIGURDÓR ADALSTEINSSON, ARKITEKT. PALL V. BJARNASON, ARKITEKT

*Sigurdór Adalsteinsson*