



Úr Gildi

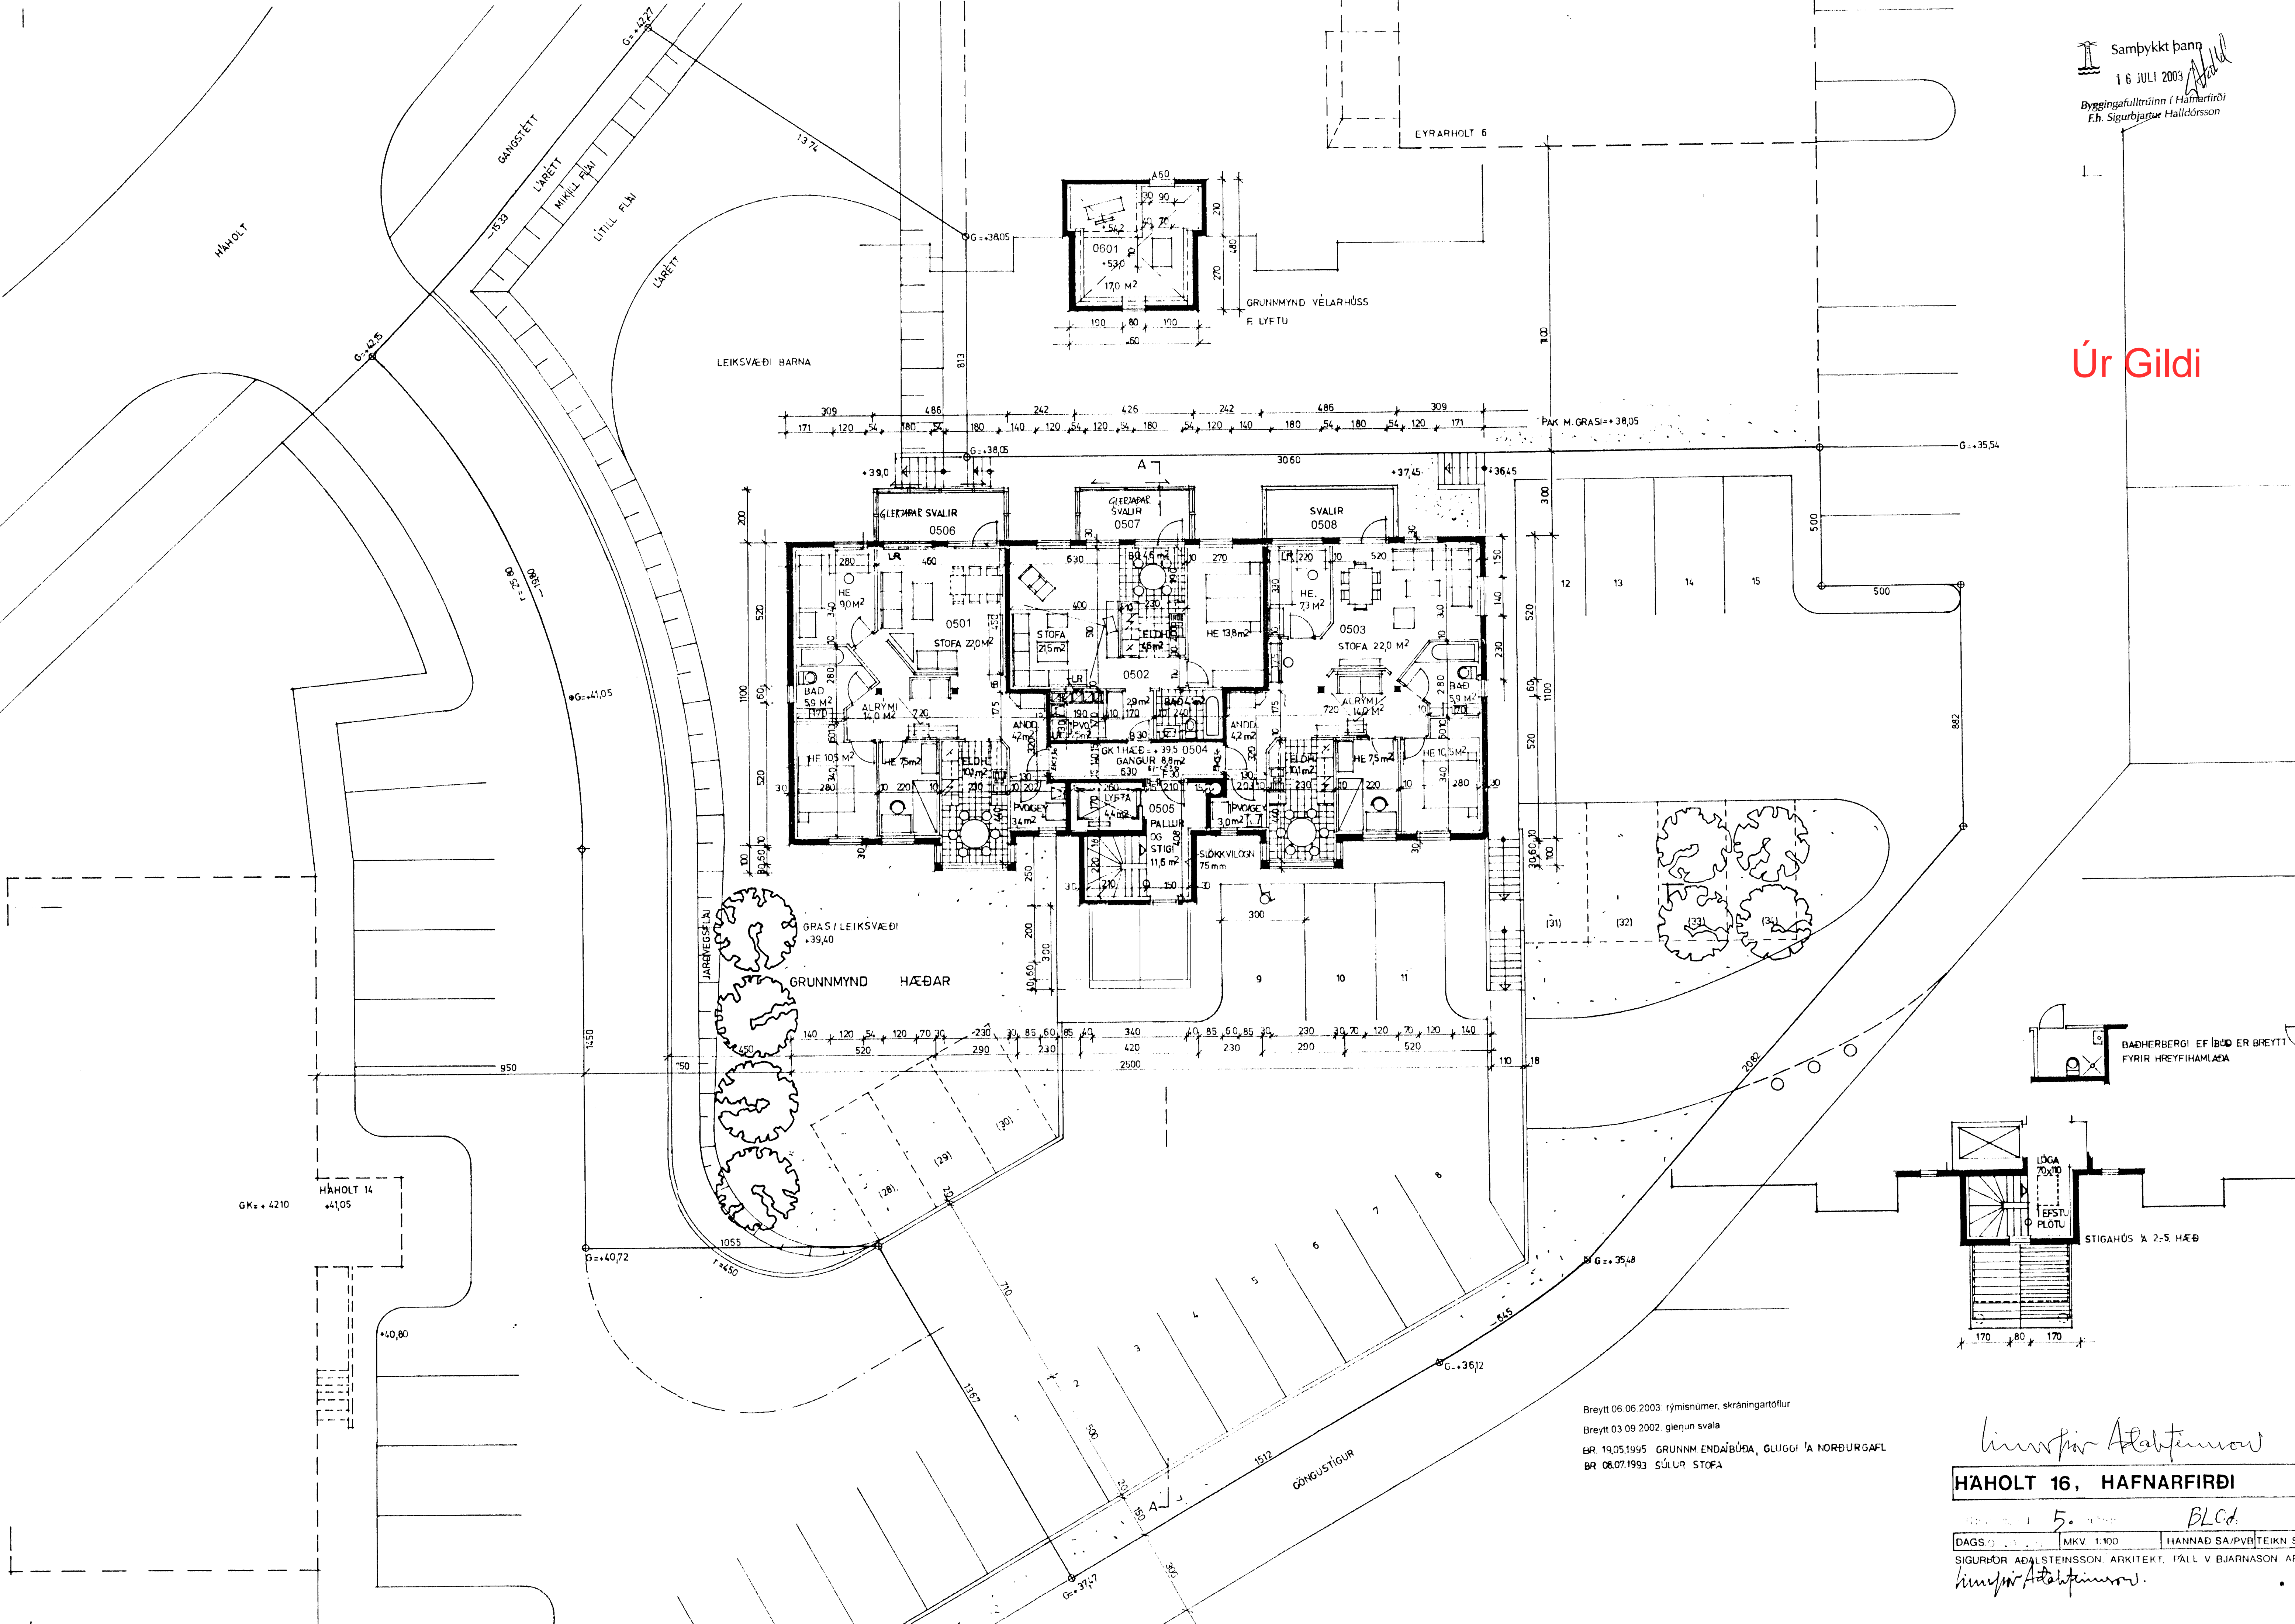

Breytt 06.06.2003 rýmisnúmer, skráningartölur
Breytt 03.09.2002 glerjun svala
ER. 19.05.1995 GRUNN ENDAÍBÚÐA, GLUGGI Á NORÐURGAFI
BR 08.07.1993 SÚLUR STOFA

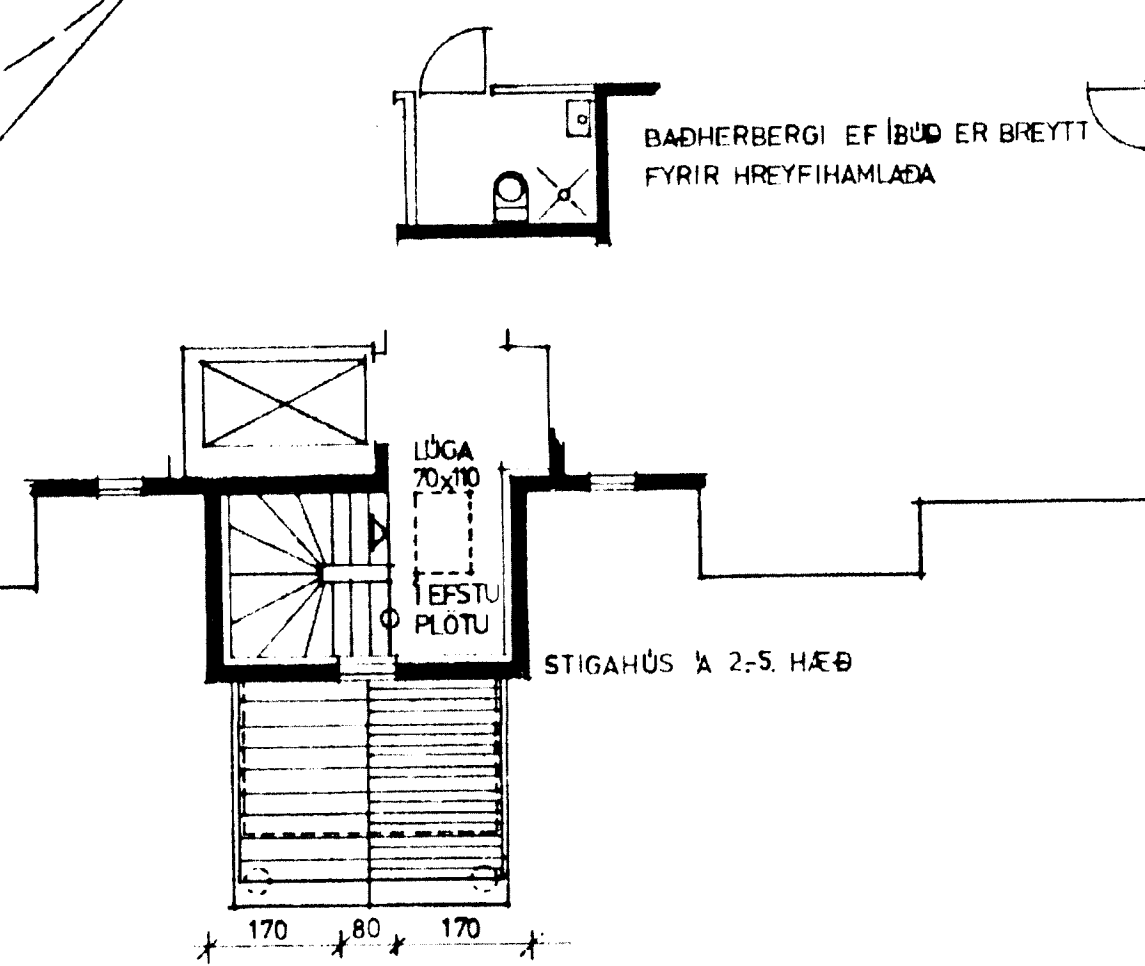

línspar Akabteimur
HÁHOLT 16, HAFNARFIRÐI
DAGS 5. MKV 1:100 HANNAÐ SA/PV/TEIKN SA
SIGURHÖR AÐALSTEINSSON, ARKITEKT, FÁLL V BJARNASON, ARKITEKT
línspar Akabteimur