66

Inntak RH
P.S
Loftnet

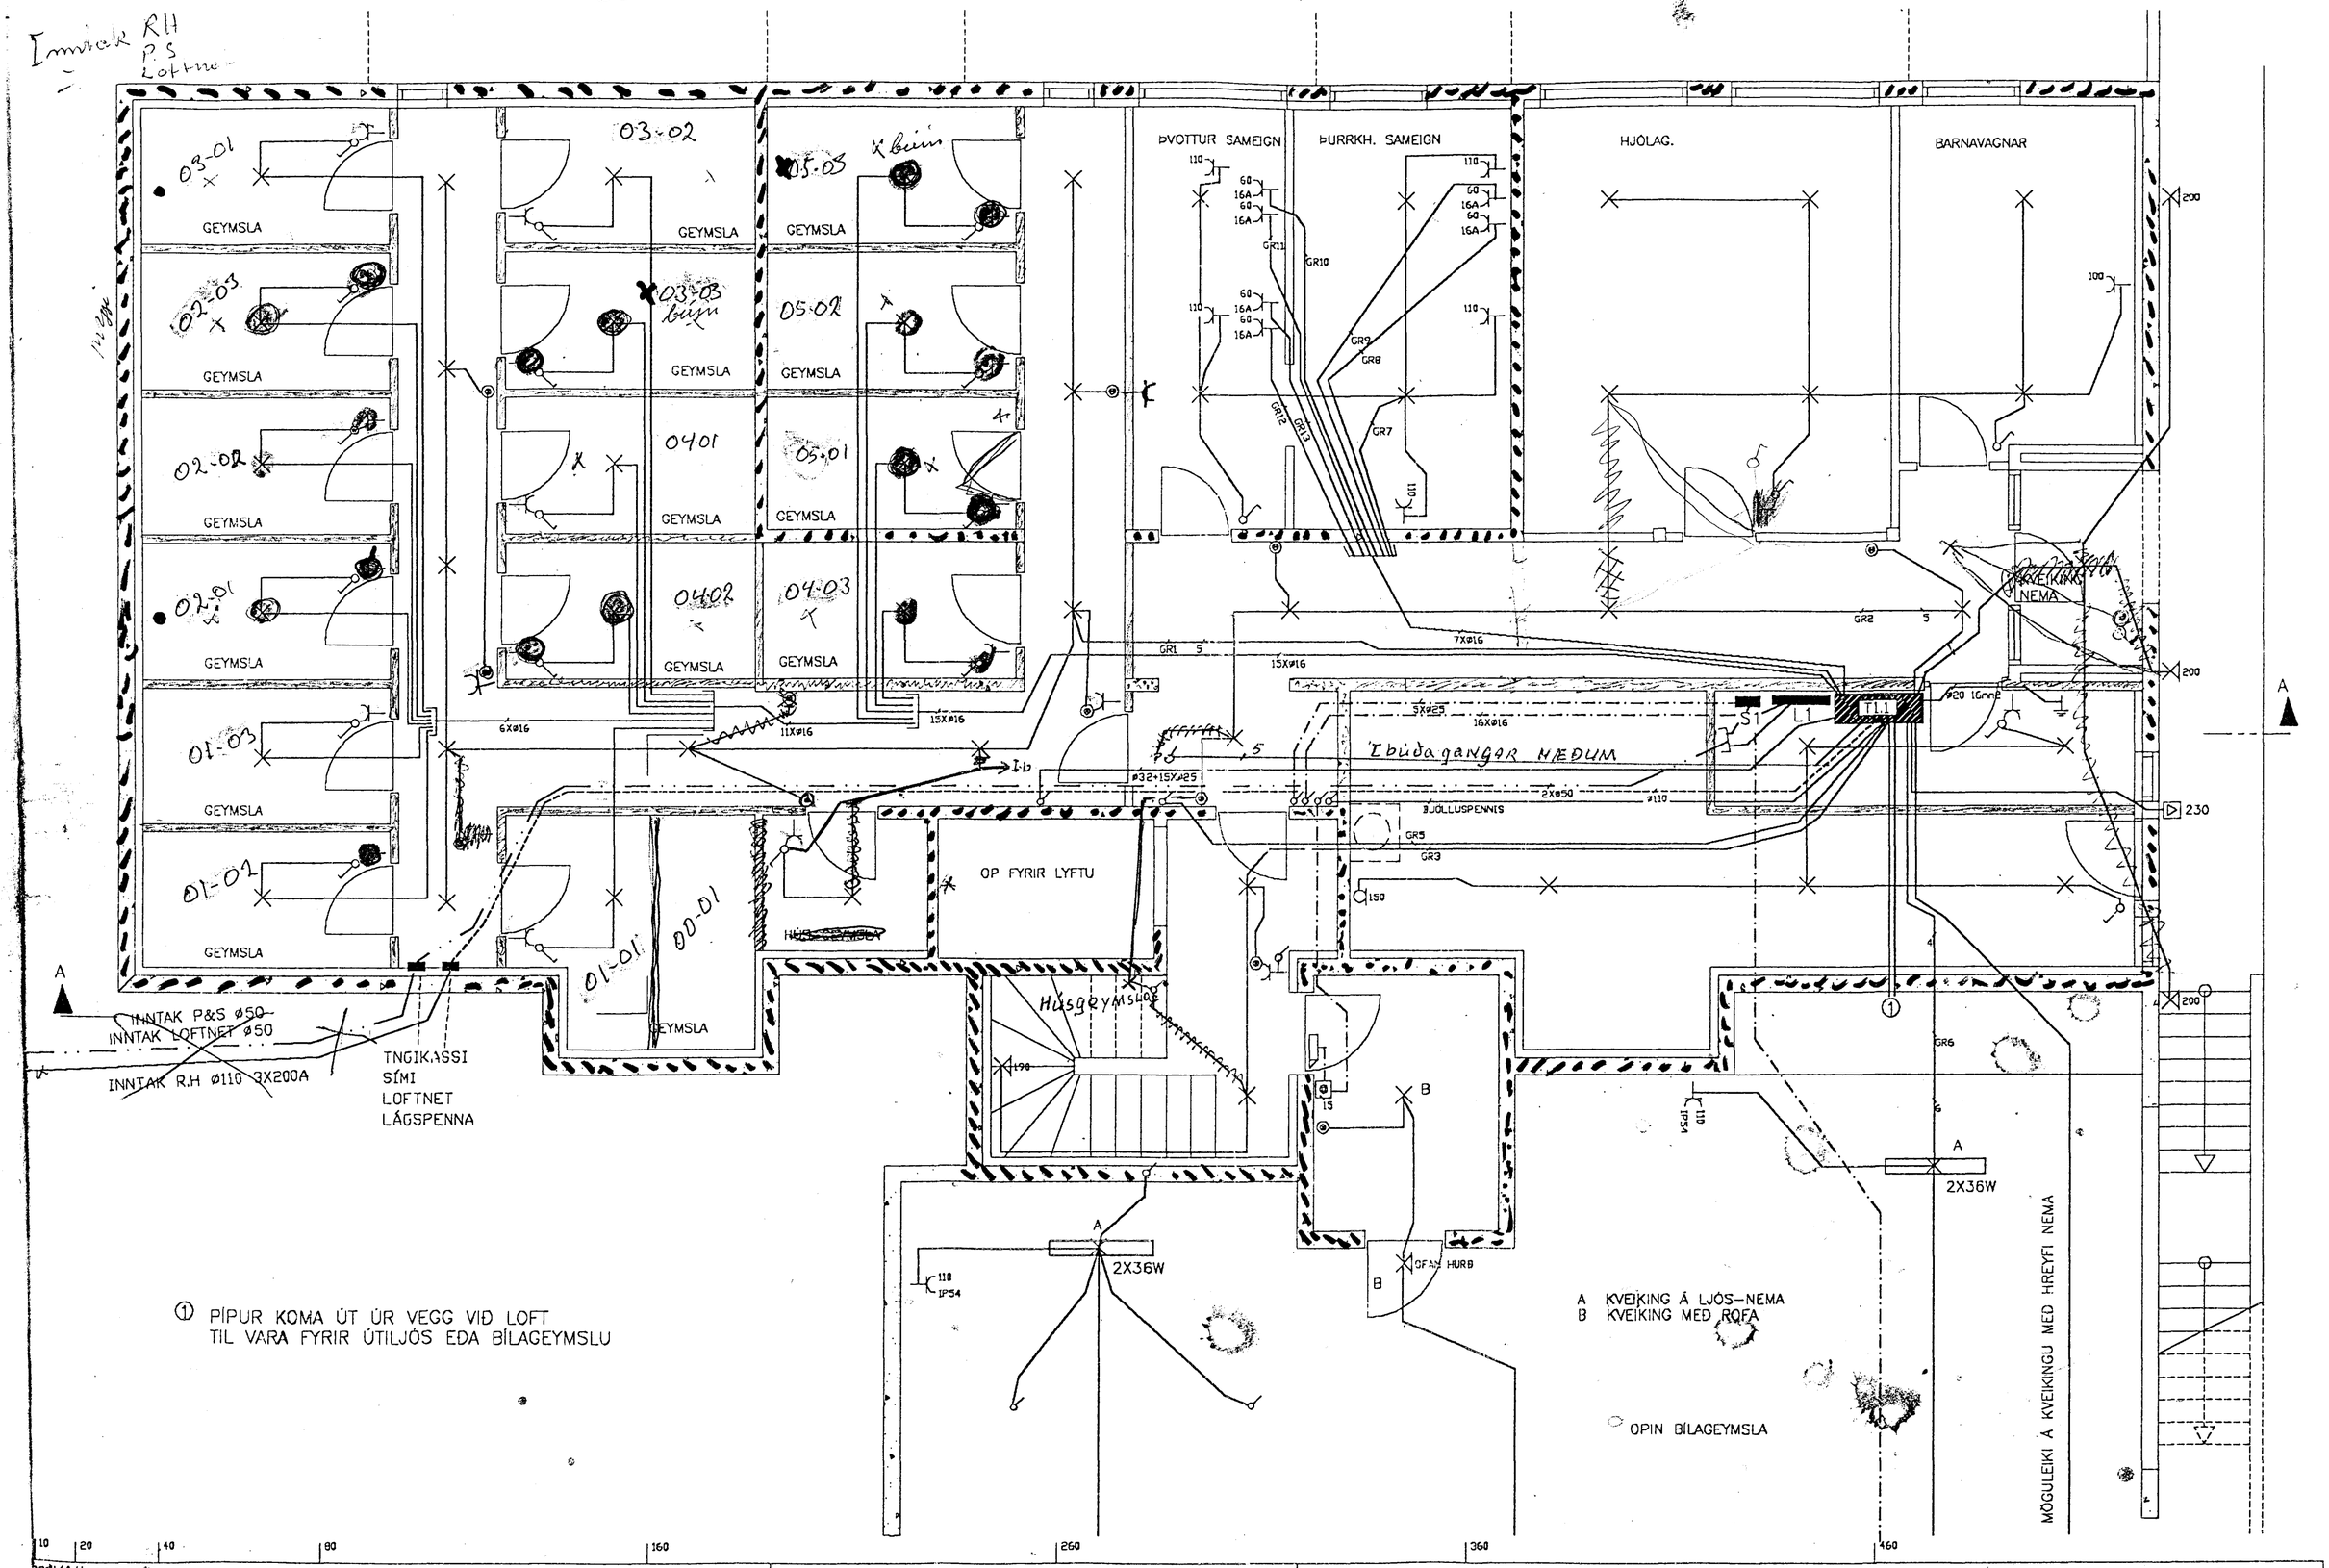

...rði/Athugasemdir	Breytingar	Hannað	Yfirfarið	Dags	Samþykkt	Sigurður Jón Jónsson Pósthússtræti 9 5.hæð.sími 623718 myndsendir 623708 FTI
50		SJJ	[signature]	11-10-92		Verknúmer BY-37 Verkheiti HÁHOLT HAFNARF
						Teikninúmer 1-517 Verkhluti LÁGSPENNA OG SMÁSPENNA KJALLARA

EINTAK ...

Blað nr. 3