




TAFLA T1

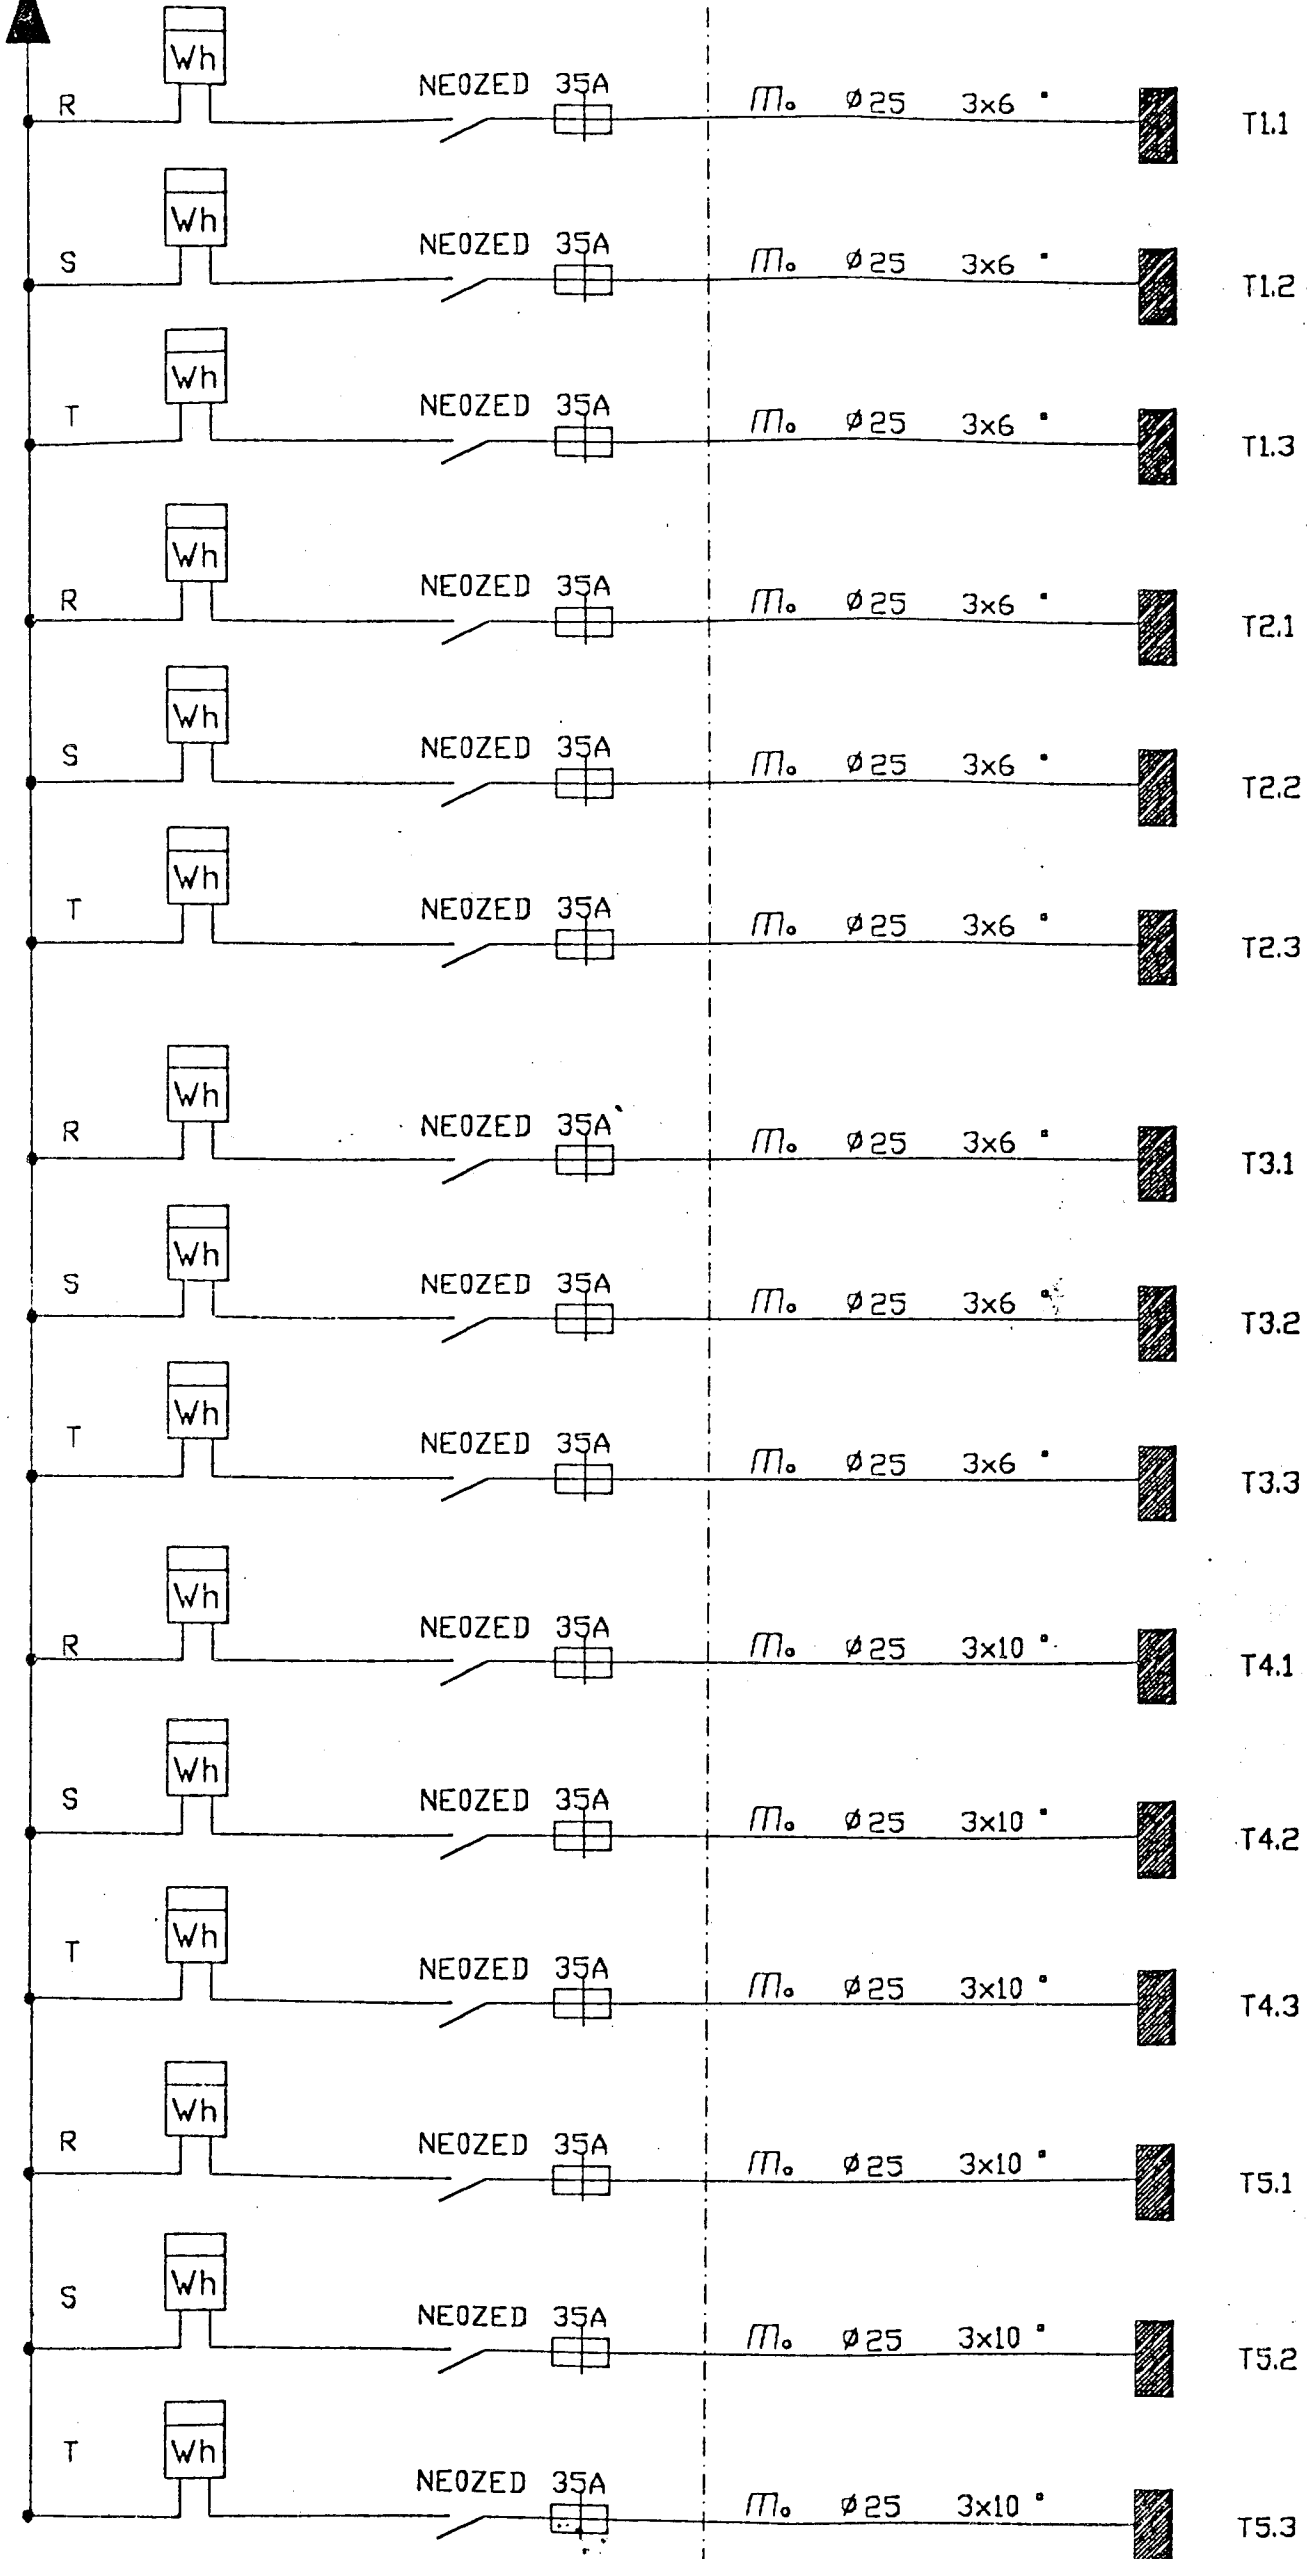

TAFLA ÍBÚÐA TX.1 OG TX.3

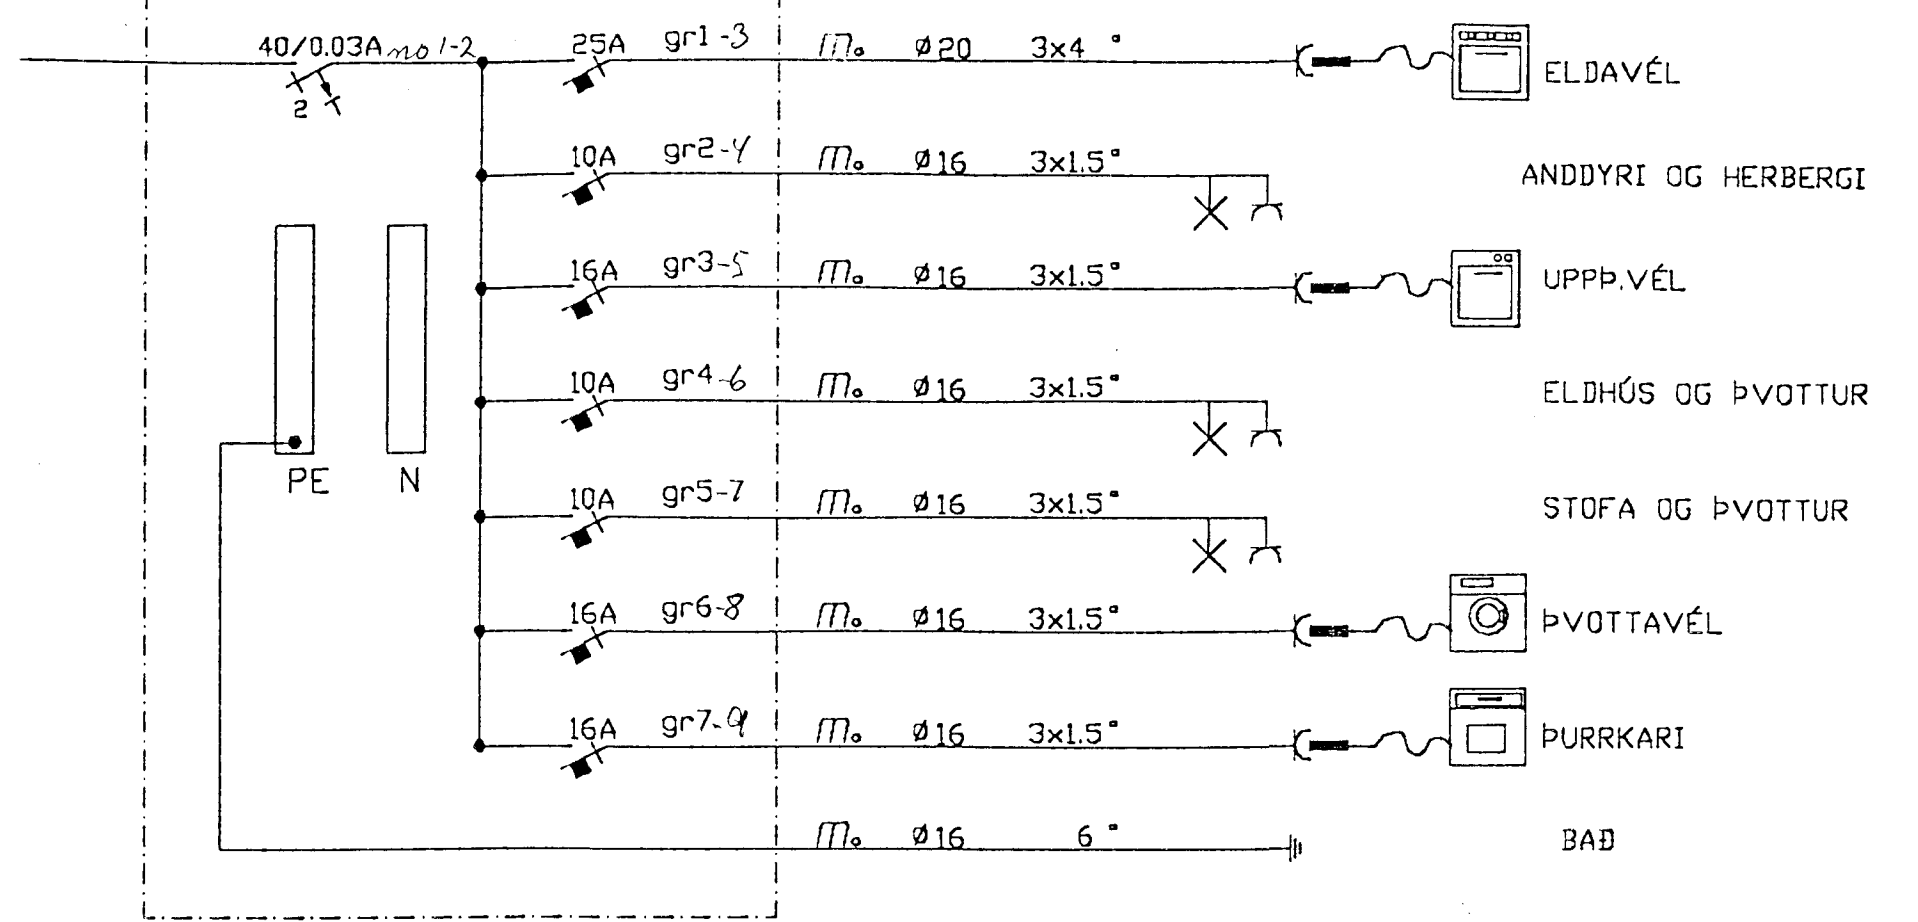

TAFLA ÍBÚÐAR TX.2

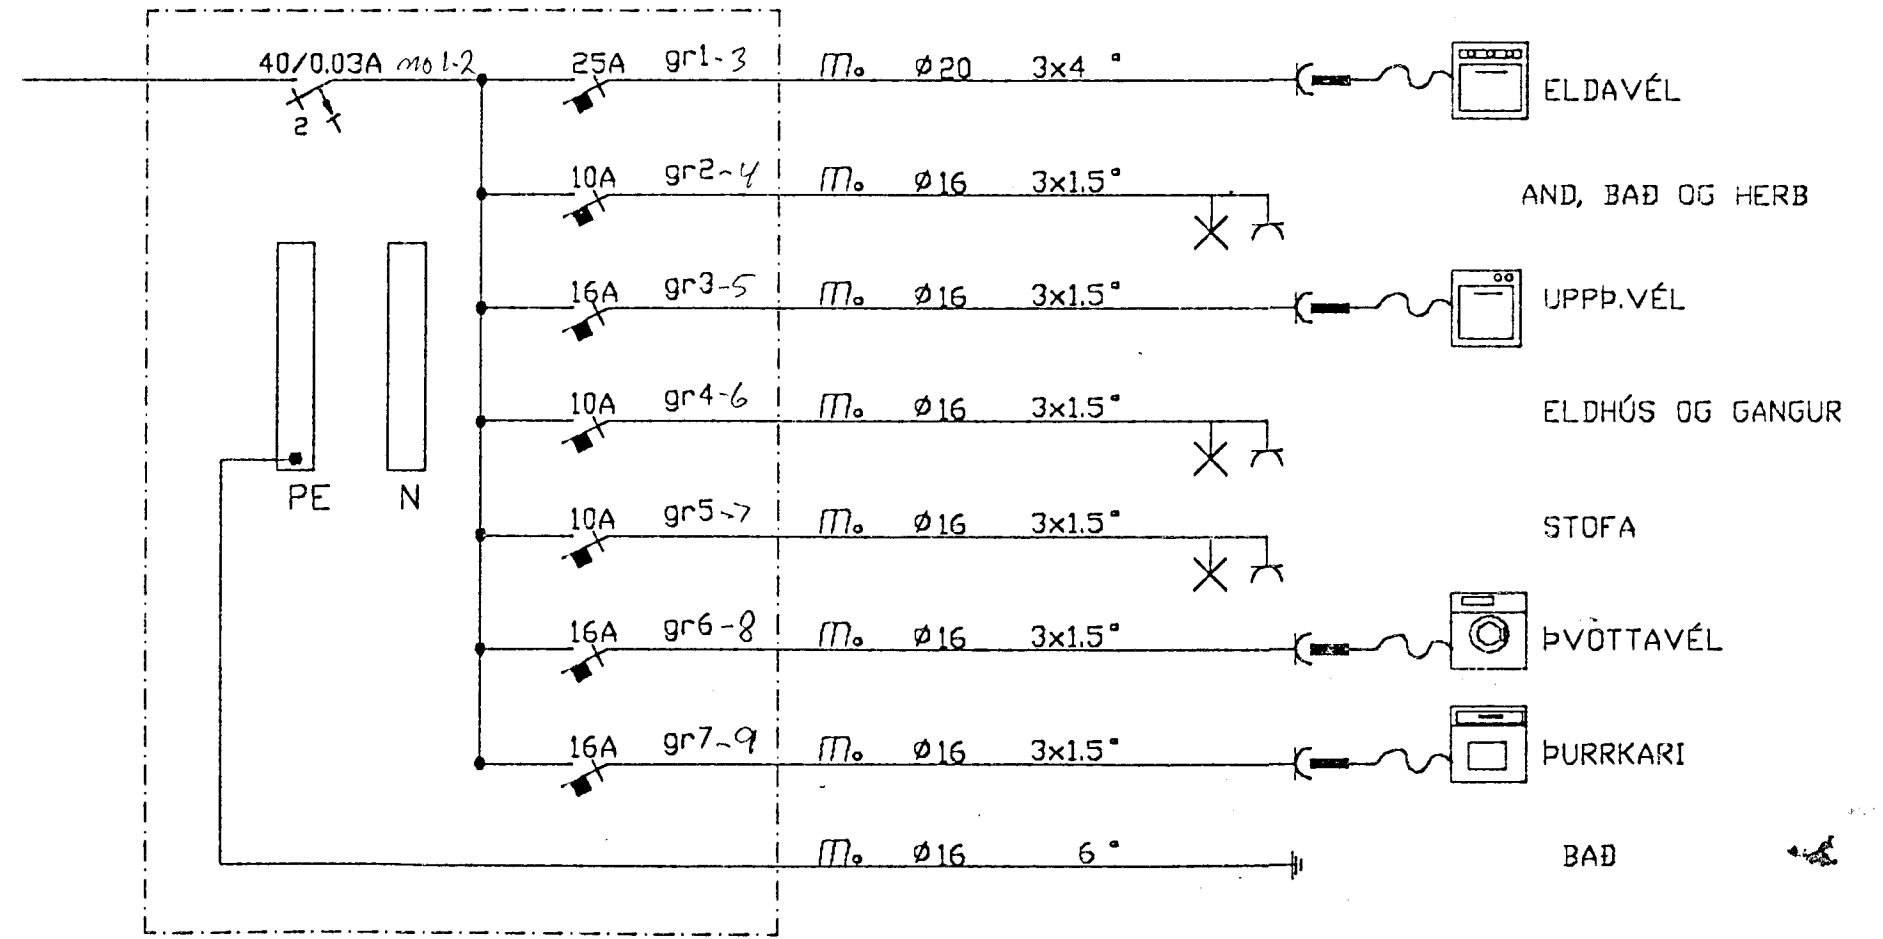

TAFLA Í VÉLARHÚSI T6.1

